




Vesturhlið  
Mælikvarði 1:100

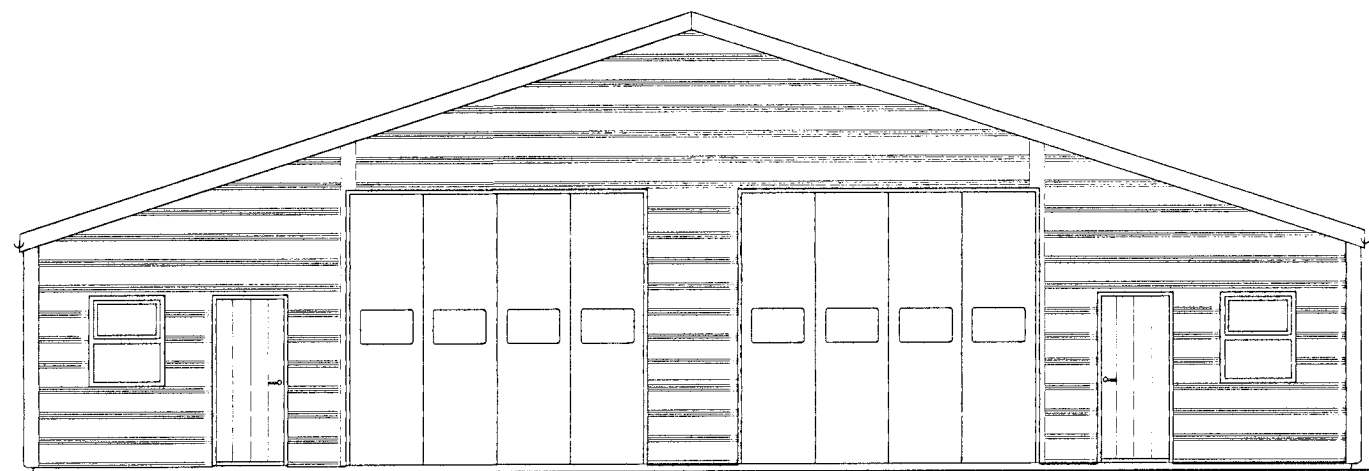


Austurhlið  
Mælikvarði 1:100

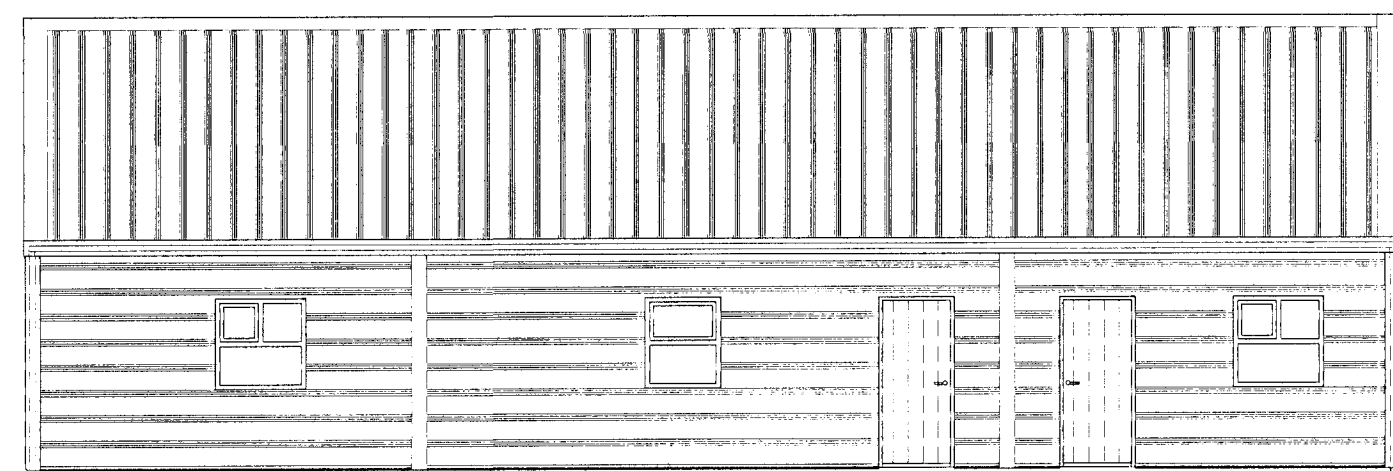


Suðurhlið  
Mælikvarði 1:100

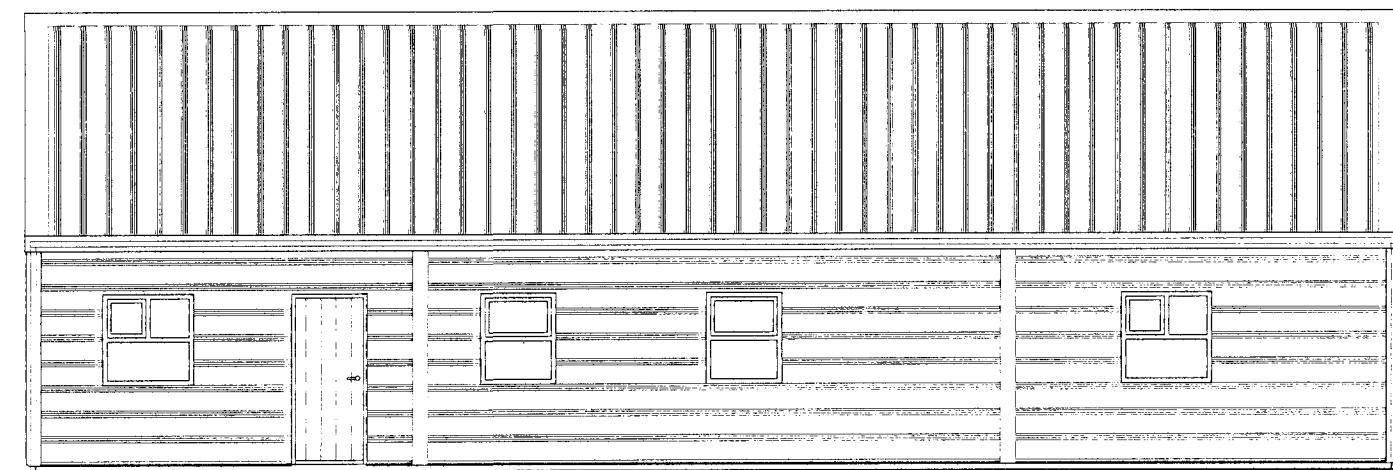

Norðurhlið  
Mælikvarði 1:100

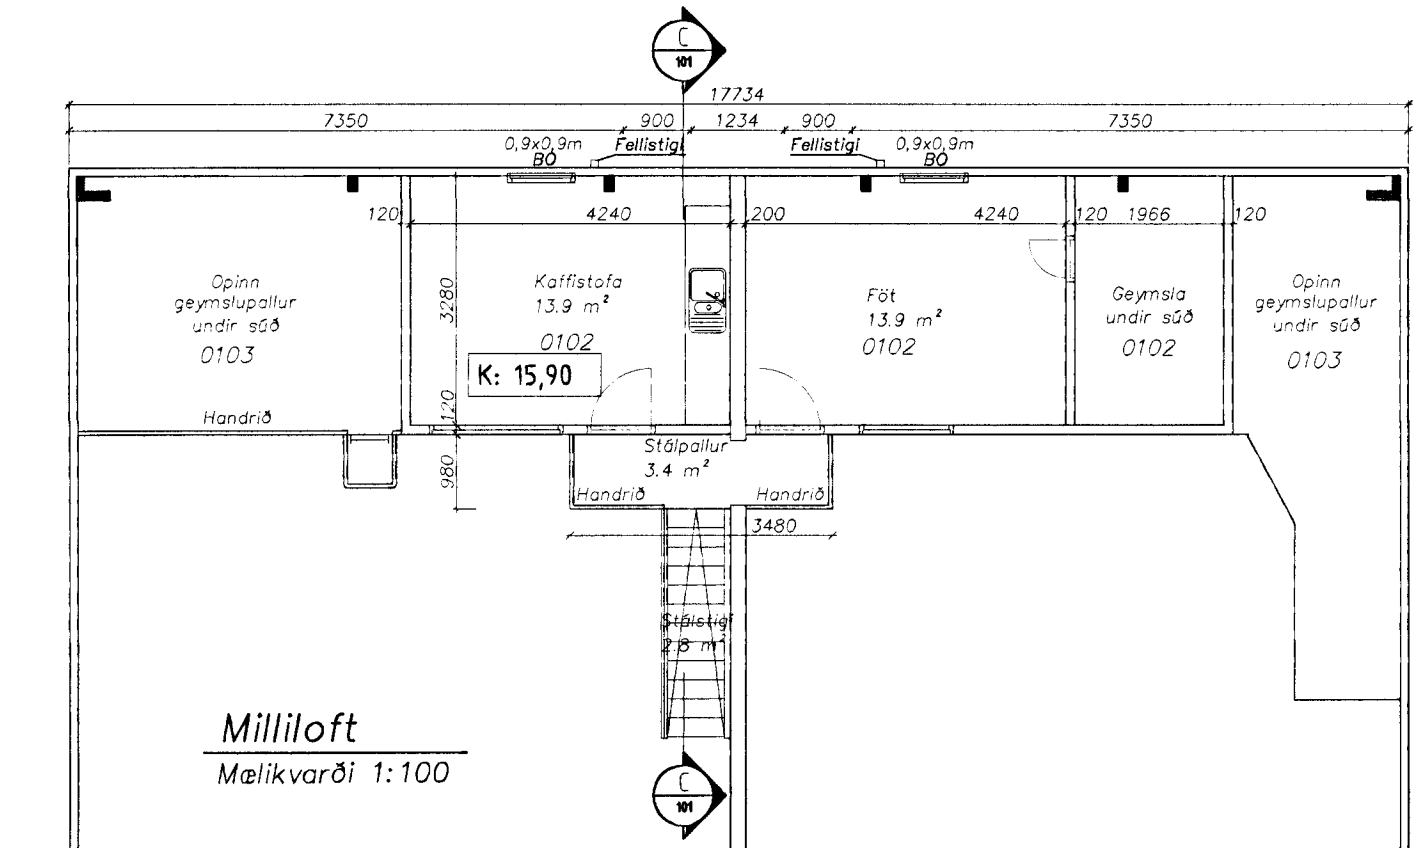

Milliloft  
Mælikvarði 1:100

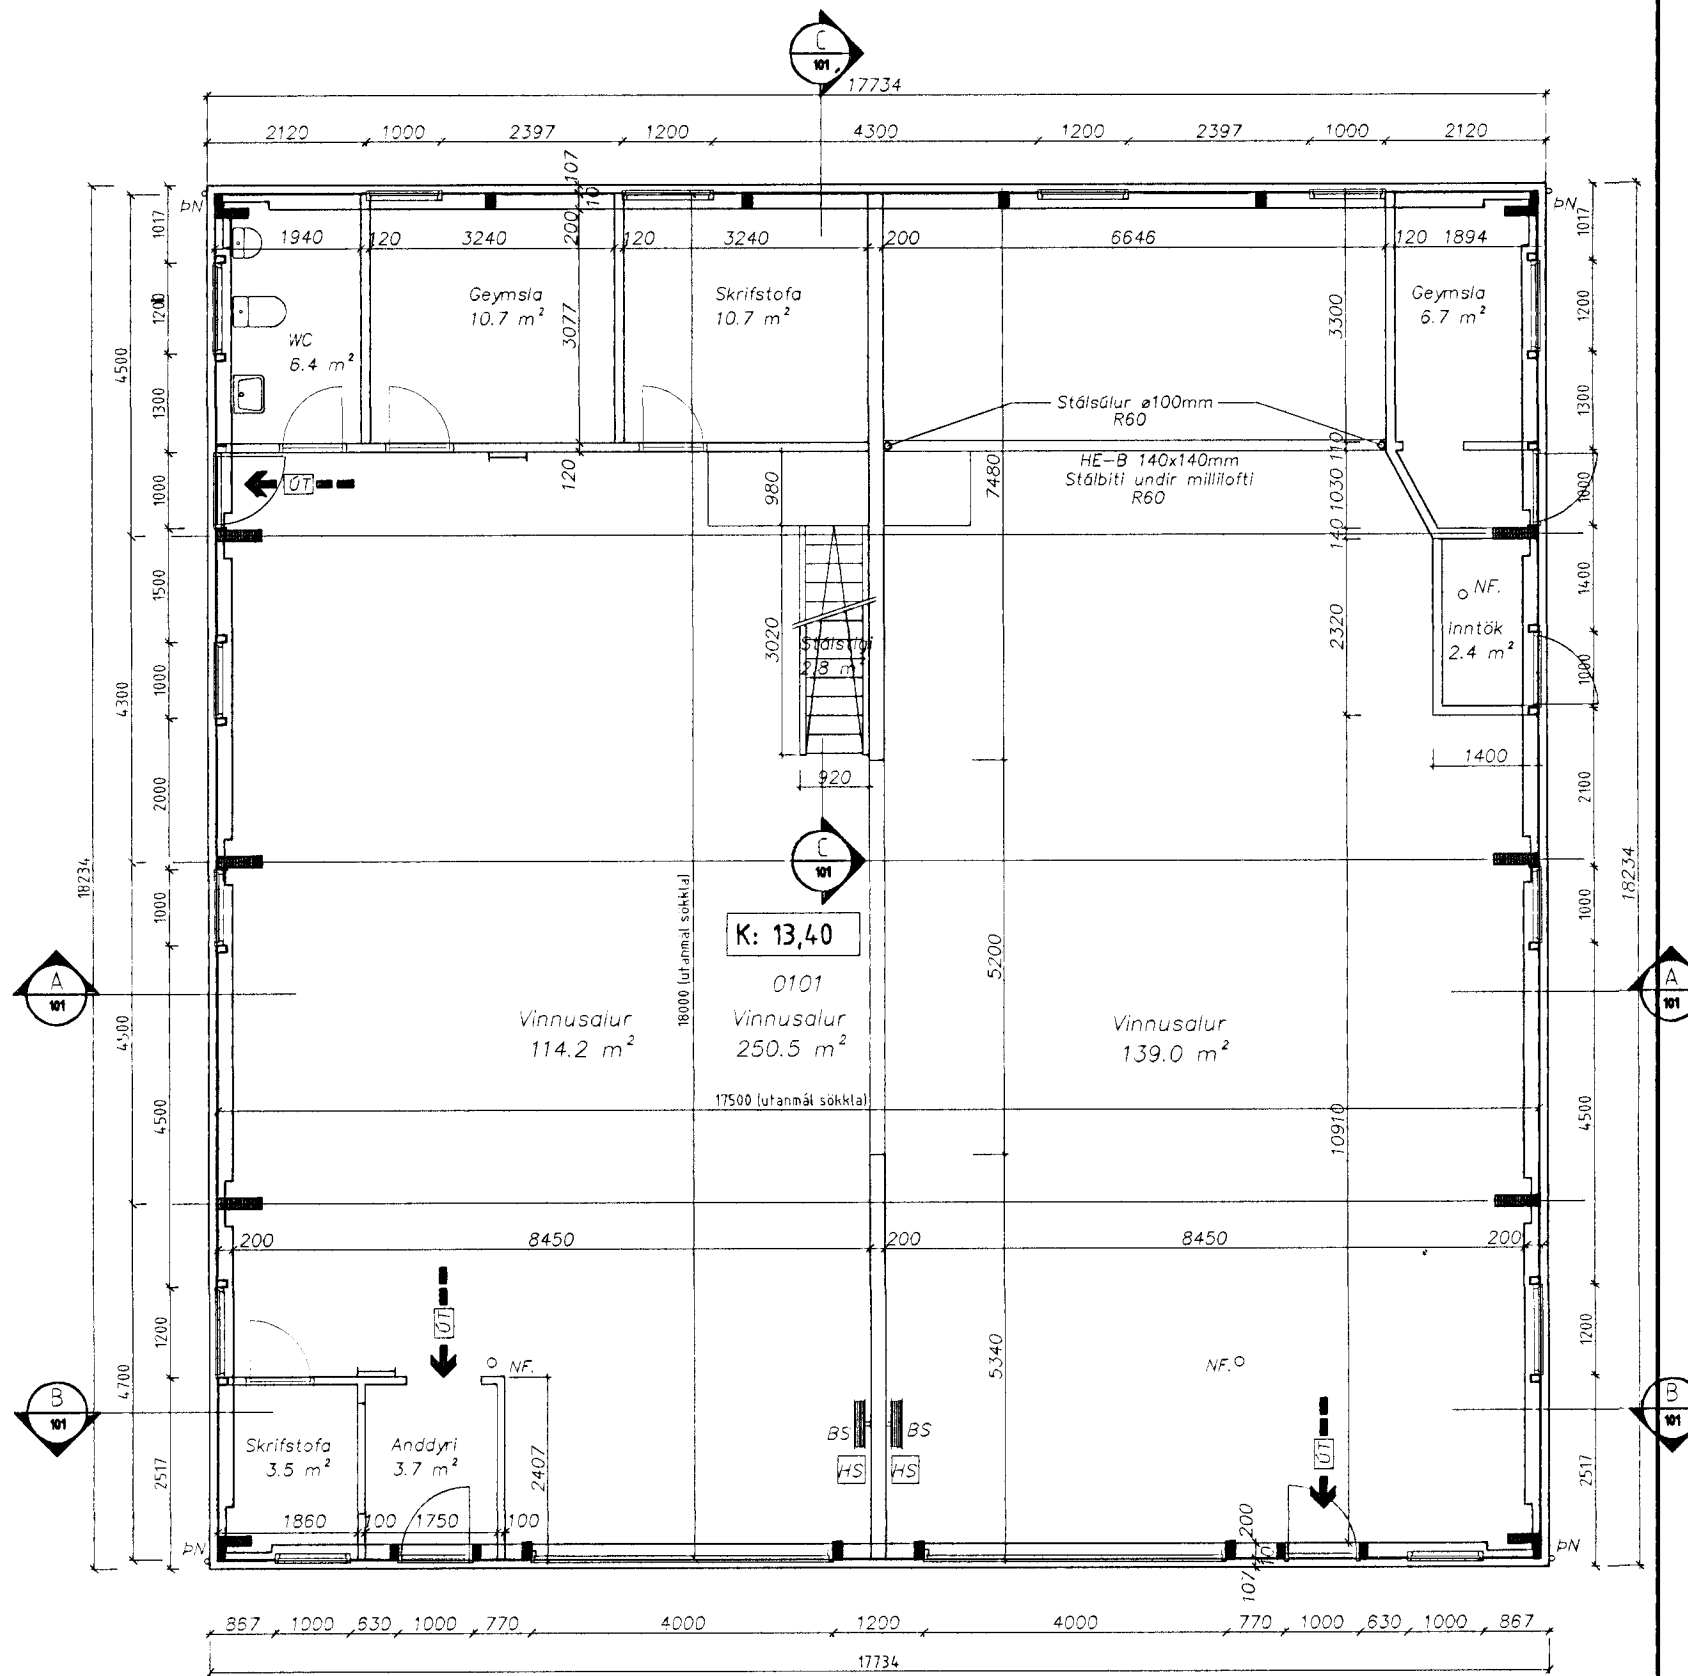

Grunnmynd  
Mælikvarði 1:100

Upphaflegur hönnuður hússins er:  
Þórolfur Óskorsson.  
Byggingafræðingur BFI

Sampykkt þann  
06 DEC 2012  
Byggingafrátrúinn í Hafnarfirði  
F.h. Sigurður Steinar Jónsson

27.11.2012  
HEILBINGDISEFTIRLITS  
HAFNARFIRÐI  
Staðfesting  
Sigurður Steinar Jónsson

21.11.2012	Reyndartekning	AS
22.01.2003	Áfelling vegna skiptingu eininga	AS
13.12.2002	LR, GN og sorpi bätt við Byggingarfræðing lagfæra	AS
20.11.2002	Húsið er byggt upp úr ílmtré og klætt með yfirlingum, veggir lækkaðir og gluggum breytt	AS
30.5.2000	Húsið steypt, veggir hækkaðir og gluggum breytt	AS
daga	breyting	nafn



Strendingur ehf.  
Verkfærðijónusta  
Reykjavíkuregur 68 - 220 Hafnarfirður  
sími 565 5640, fax: 565 5641  
hannað: AS maí 2000  
teiknað: JW maí 2000  
Hafnarfirði 21.11.2012  
Ásmundur Sigvaldason  
Ásmundur Sigvaldason/kt.240545-4119

Rauðhella 12, Hafnarfirði

Grunnmynd og Útlit  
Reyndartekning

dagsetning:	maí 2000	teikn. nr:	100	mælikvarði:	1:100	A2
-------------	----------	------------	-----	-------------	-------	----