

SKÝRINGAR:

FRÁGANGUR A LÓÐAMÖRKUM VERDI GERÐUR Í SAMRÁÐI VIÐ LÓÐARHAFA AÐLIGGJANDI LÓÐA. STÆRÐ OG STAÐSETNING LÓÐA, BYGGINGARREITA OG BÍLASTÆÐA ERU SYND Á MÆLIBLÖÐUM HÚS SAMKV SKILMÁLUM

G= REIKNUÐ HÆÐ Á GOTU, GANGSTÉTT EÐA GANGSTIG
 L= LANDHÆÐ VIÐ LÓÐAMÖRK (LEIÐBEINANDI)
 H= VIÐMIÐUNARHÆÐ Á AÐKOMUGÓLF
 F_s= TENGIHÆÐ Á SKÓLPFRÁRÆSI

TENGIHÆÐ NEYSLUVATNSHEIMÆÐAR ER AÐ OLLU JÖFNU 1,2 m UNDIR YFIRBORÐI LANDS

— — NEYSLUVATNSHEIMÆÐ (MEÐ LOKA)


— SKÓLPFRÁRÆSI (Ø150 mm)

13 NUMER LÓÐAR

27 101 4 NUMER AÐLIGGJANDI LÓÐABLAÐA

ATH

OFANVATNSFRÁRÆSI ER EKKI LAGT AÐ LÓÐUM LEIÐA (SYTRA) SKAL OFANVATN OG BAKRASARVATN HITAVEITU Á EINN STAÐ NIÐUR Í JORD INNAN LÓÐAMARKA HAFNA SKAL FULLT SAMRÁÐ VIÐ BYGGINGARFULLTRÚA UM UTFÆRSLU OG FRÁGANG SYTRUNAR

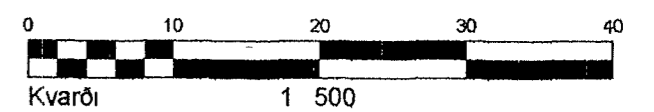

LÓÐIR:

RAUDHELLA 1
 MÓHELLA 4

13A.2023
 D Móhella 4 seti inn kvíð um lagur
 C: 18.04.2005/SV, Móhella 4, byggingareitur stækabur
 B: 27.08.2001/RBS, Rauðhella 1, byggingareitur og innkeyrsla
 A: 19.09.2001/RBS, innkeyrsla að Móhelli 1
 Breyting



HAFNARFJARÐARBÆR
UMHVERFIS- OG TÆKNISVIÐ

VSB VERKFRÆDISTOFA



BÆJARHRAUN 20 220 HAFNARFJÓRÐUR
 Sími 58 58 600 FAX 58 58 610
 Netfang vsb@vsb.is, kt 710796-2899

HELLNAHRAUN
HÆÐARBLAÐ 27.101.5

Hannað RBS, SV	Teiknað RBS, GOV	Yfirfarið
Mál 1:500	Samþykkt	
Dags 19.02.2001	Nr 00710	341,055-C