




Samþykkt þann  
 05 FEB. 1999  
 Byggingatulltrúinn í Hafnarfirði  
 Erlendur Hjálmarsson

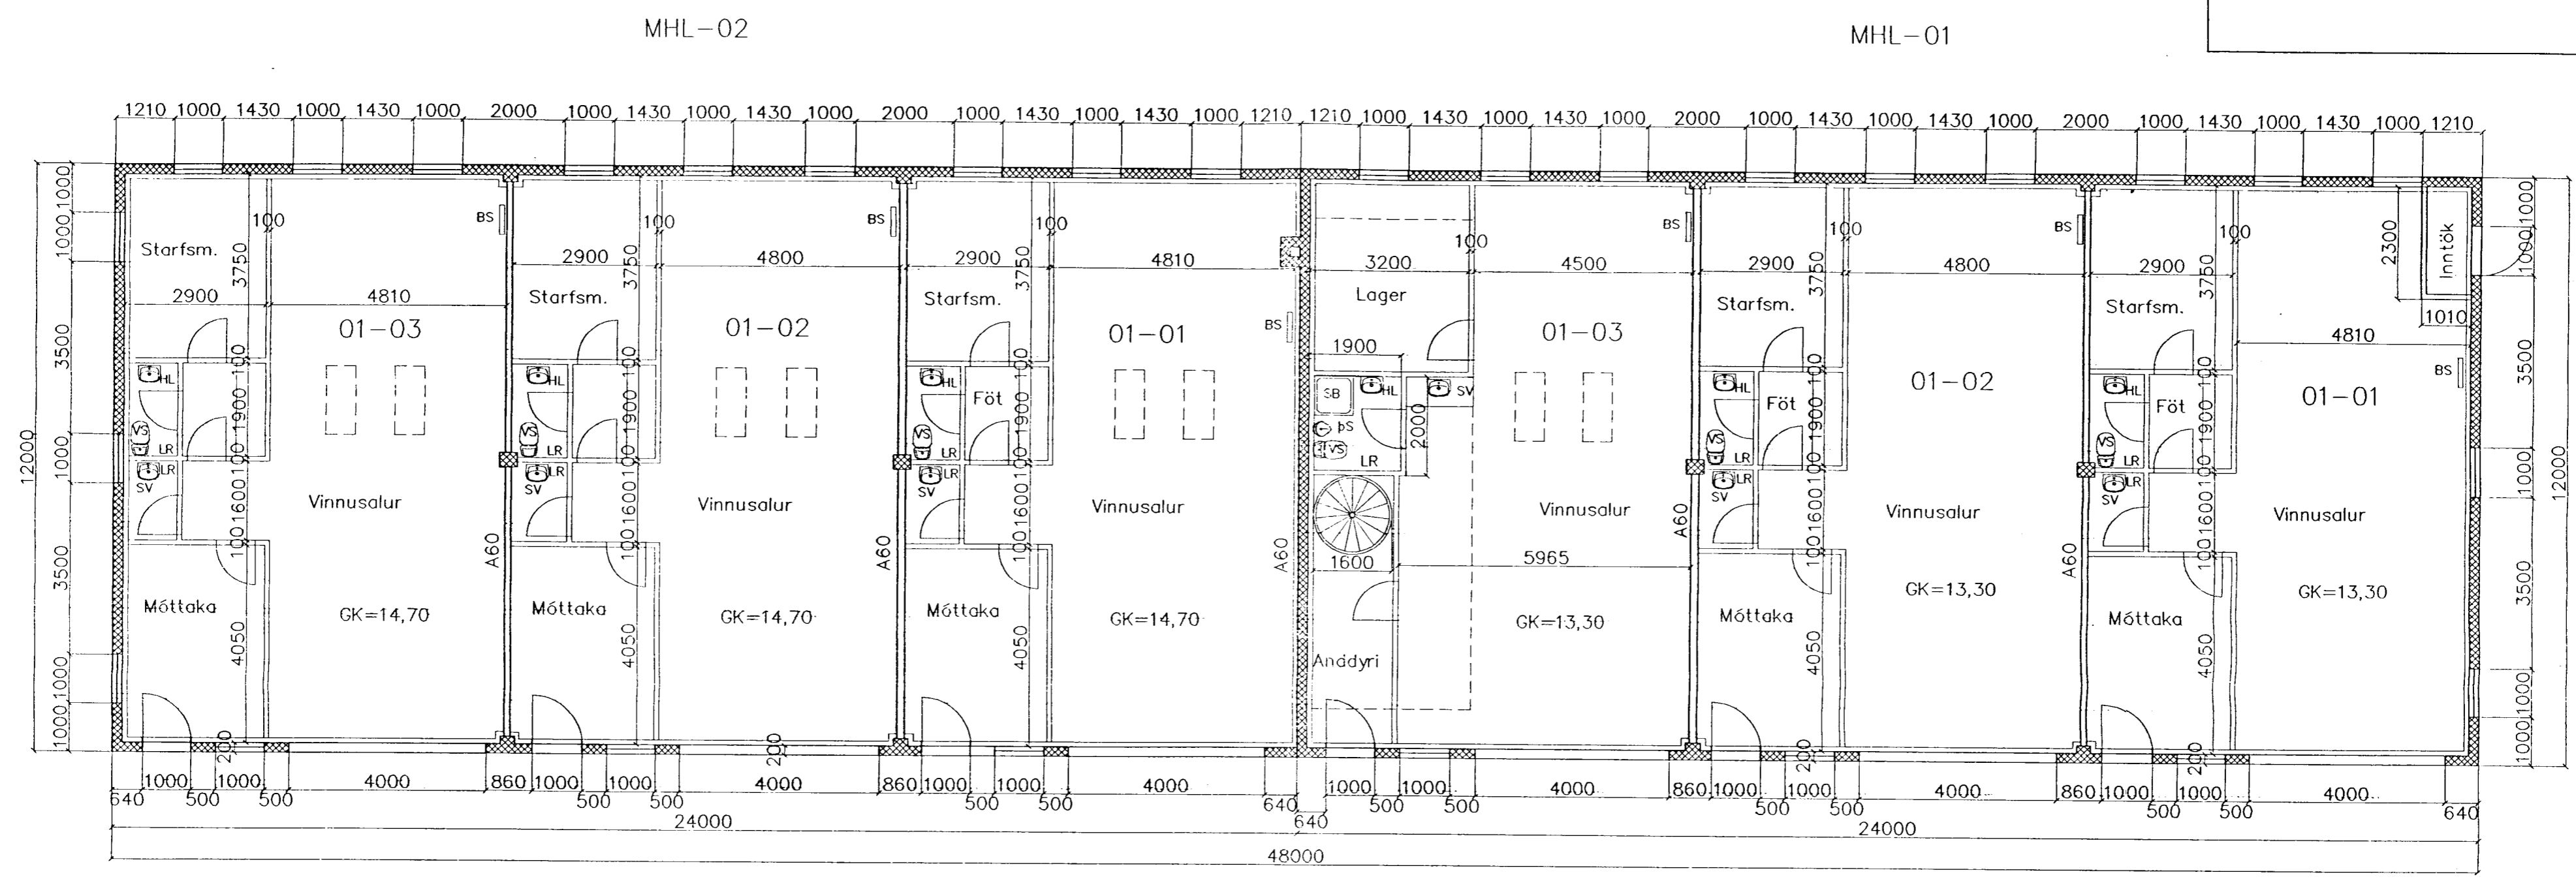

GRUNNMYND 1. HÆÐ 1:100

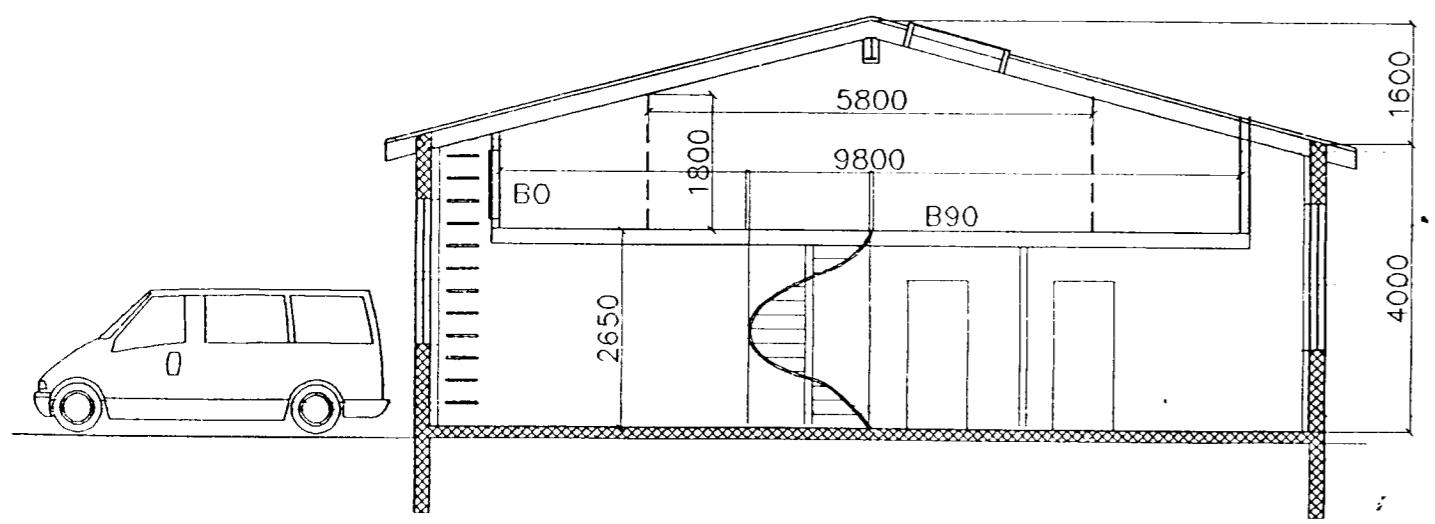

Snið A-A, 1:100

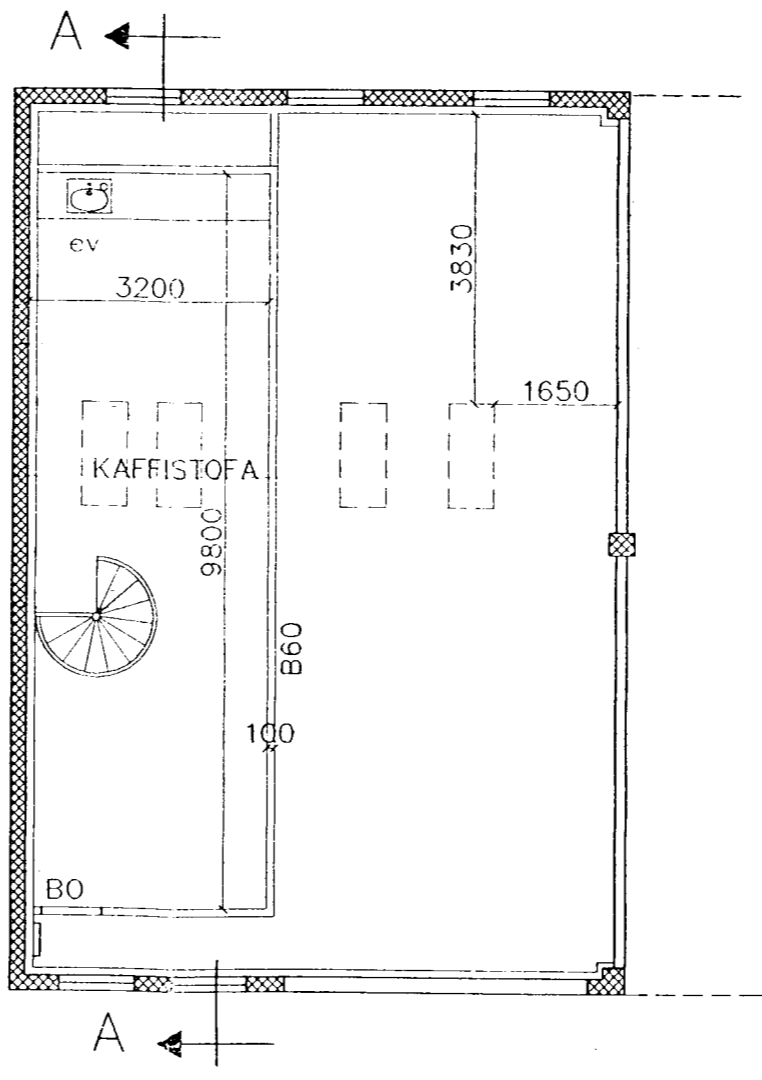

GRUNNMYND MILLILOFT 1:100

Skýringar  
 Breiting á innra skipulagi, millilofti þett inn, skorsteinn. 30.01.99

ÁÐUR TEIKNAD AF EINARI MAGNUSI EINARSYNI  
 BYGGINGATÆKNIFRÆÐINGI

*Raudhella Y*

	VERKEFNI
	<b>BIKHELLA 3 HAFNARFIRDI</b>
	GRUNNMYND, SNIÐ
	<i>Christján Magnússon</i>
	SVEINBJÖRN HINRIKSSON TÆKNIFRÆÐINGUR Kt.160851-2529
KVARDI 1:100	DAGS. OKT.97
	TEIKN. NR. 001