



Skráningartafa:		Bíkhella 3				Skrásetjari:		Sveinbjörn Hinriksson						
Landnúmer:		120053				Kennitala:		160851-2529						
Matshlutanúmer:		01				Dags:		14.3.1998						
Uppskipting og lýsing		Stærðir												
D0	D1	D2	D3	D4	D5	D5M	D6	D7	D8	D9	D10a	D10b	D11	D12
Lokun	Rými hæð-röð	Nokun texti	Höfuð-flokkun	Eignar-hald	Botnflukur m²	Milliflukur m²	Stigjar m²	Op m²	Brúflukur m²	Brúflukur sh < 1,8	Salarhæð mín	Salarhæð max	Brúttó rúmmál m³	Nettóflukur m²
		Matshluti			288,6	13,3	2,0	2,0	299,9	13,2			1.444,0	260,6
		Botn											57,7	
	01	1. hæð			288,6	13,3	2,0	2,0	299,9	13,2			1.386,3	260,6
A	0101	Vinnusalur	N	0101	93,0				93,0		4,00	5,60	449,0	83,5
A	0102	Vinnusalur	N	0102	95,0				95,0		4,00	5,60	456,0	86,6
A	0103	Vinnusalur	N	0103	96,8	13,3	2,0	2,0	108,1	13,2	4,00	5,60	465,0	88,5
A	0104	Inntök	T	X	3,8				3,8		4,00	4,60	16,3	2,0


Samþykkt þann
05 FEB. 1999
Byggingafulltrúinn í Hafnarfirði
Erlendur Hjálmarsson

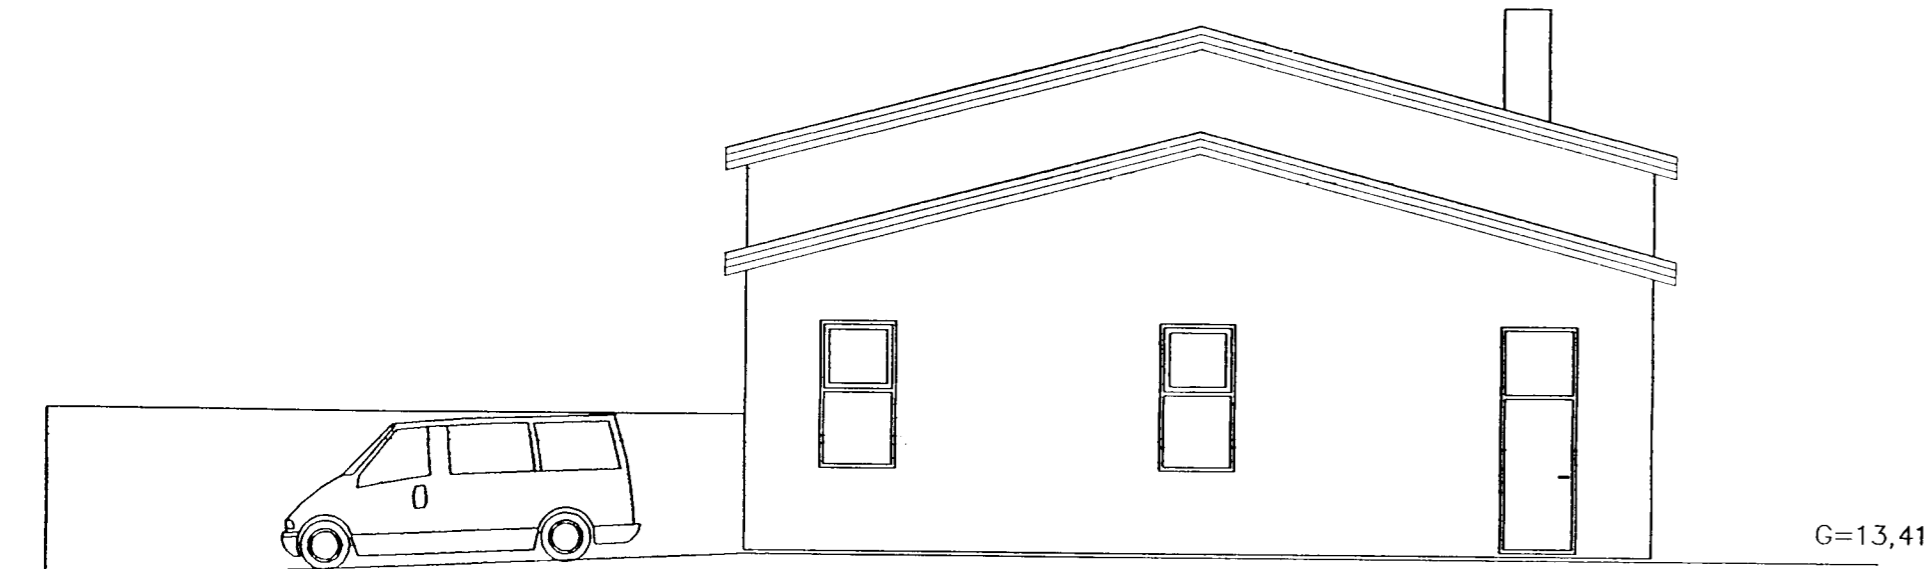

Útlit vestur, 1:100

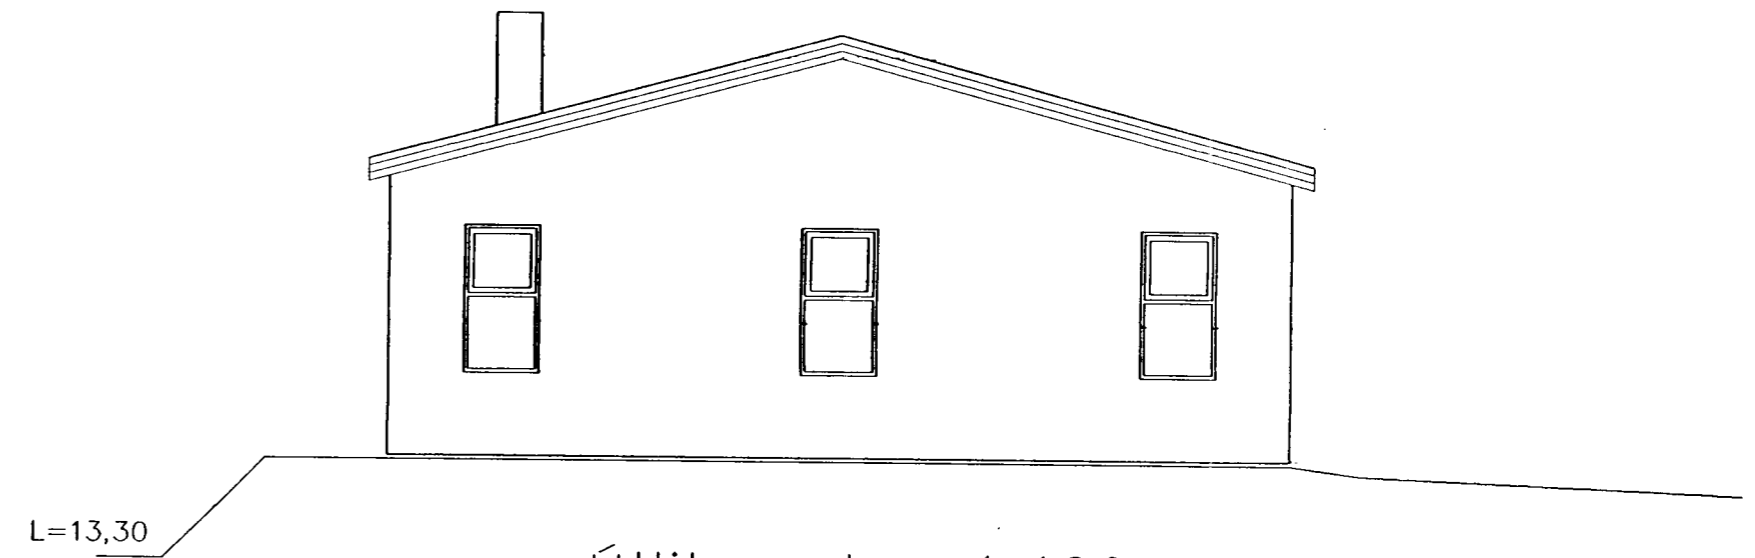

Útlit austur, 1:100

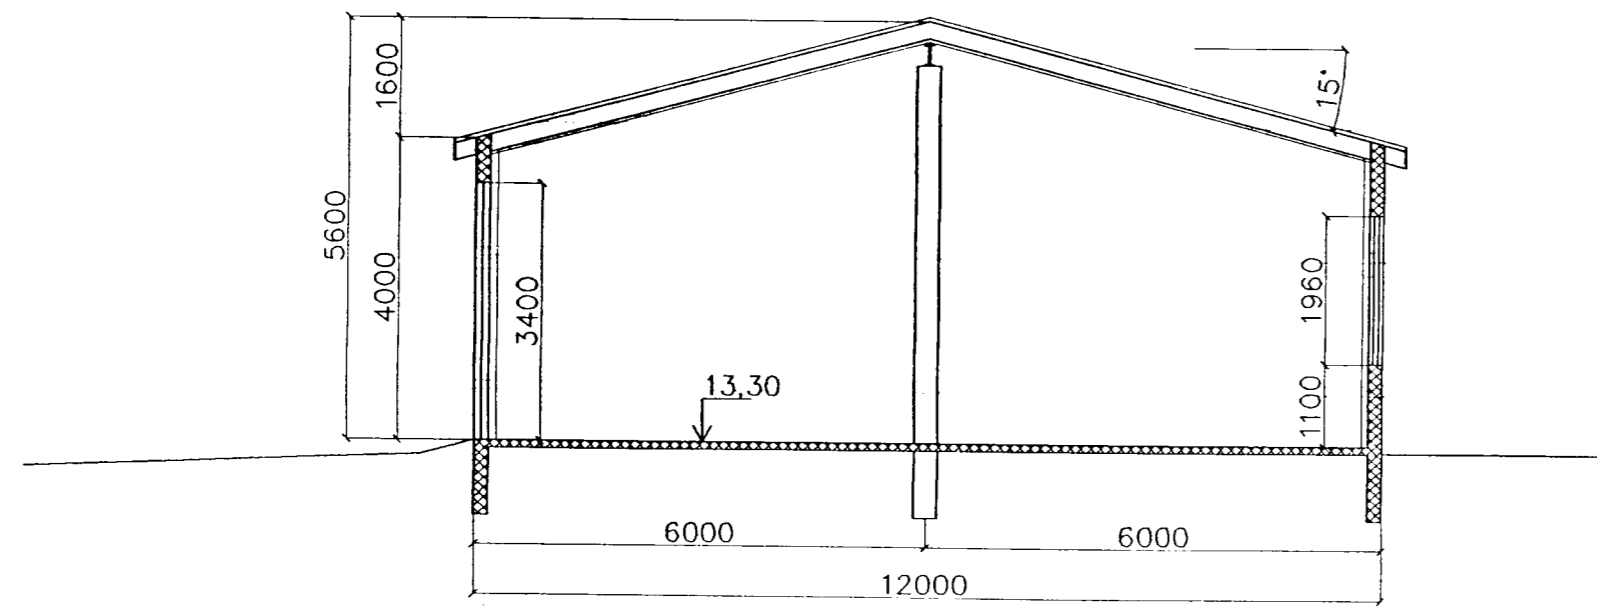

Sneiðing B-B, 1:100

Byggingalýsing

Útveggir eru steinsteyptir. Þak er úr timbri og með báruðu þakstáli. Áferð útveggja er hraunúð og húsið ljóslitað (hvítt). Einangrun, loftun þakviðs og annar frágngur skal vera í samræmi við gildandi byggingareglugerð.

Skýringar

Breiting á innra skipulagi, Millilofti bætt inn, Skorsteinn 30.01.99

ÆÐUR TEIKNAD AF EINARI MAGNUSI EINARSYNI
BYGGINGATÉKNIFRÆÐINGI

Skráningartafa:		Bíkhella 3				Skrásetjari:		Sveinbjörn Hinriksson						
Landnúmer:		120053				Kennitala:		160851-2529						
Matshlutanúmer:		02				Dags:		7.9.1998						
Uppskipting og lýsing		Stærðir												
D0	D1	D2	D3	D4	D5	D5M	D6	D7	D8	D9	D10a	D10b	D11	D12
Lokun	Rými hæð-röð	Nokun texti	Höfuð-flokkun	Eignar-hald	Botnflukur m²	Milliflukur m²	Stigjar m²	Op m²	Brúflukur m²	Brúflukur sh < 1,8	Salarhæð mín	Salarhæð max	Brúttó rúmmál m³	Nettóflukur m²
		Matshluti			288,6	0,0	0,0	0,0	288,6	0,0			1.443,7	263,6
		Botn											57,7	
	01	1. hæð			288,6	0,0	0,0	0,0	288,6	0,0			1.386,0	263,6
A	0101	Vinnusalur	N	0101	96,8				96,8		4,00	5,60	465,0	88,5
A	0102	Vinnusalur	N	0102	95,0				95,0		4,00	5,60	456,0	86,6
A	0103	Vinnusalur	N	0103	96,8				96,8		4,00	5,60	465,0	88,5

VERKEFNI
BÍKHELLA 3 HAFNARFIRÐI
Útlit, Skráningartafa

SVEINBJÖRN HINRIKSSON TÆKNIFRÆÐINGUR KT. 160851-2529

KVARDI 1:100 | DAGS. OKT.97 | TEIKN. NR. 003