Samþykkt þann
08 JULI 2003
Byggingafulltrúinn í Hafnarfirði
F.h. Sigurbjartur Halldórsson

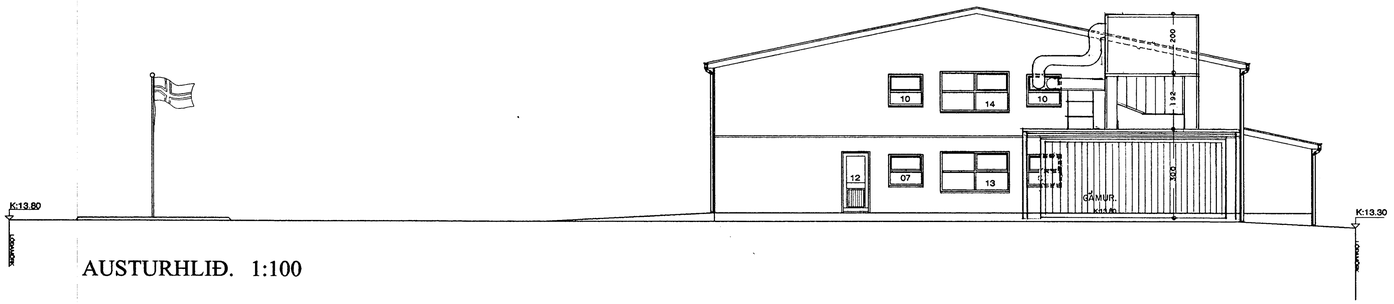

AUSTURHLIÐ. 1:100

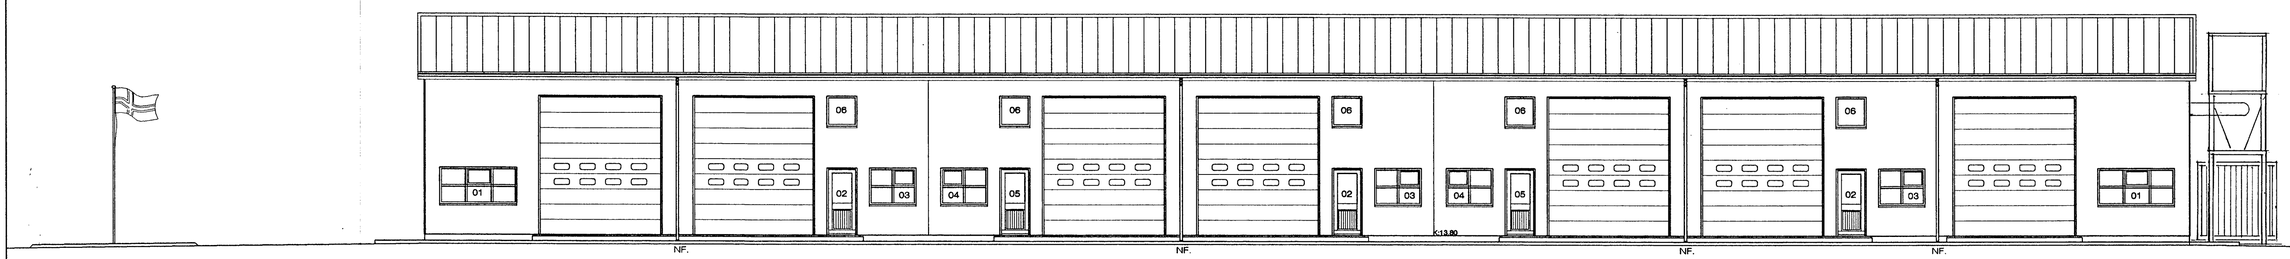

SUÐURHLIÐ. 1:100

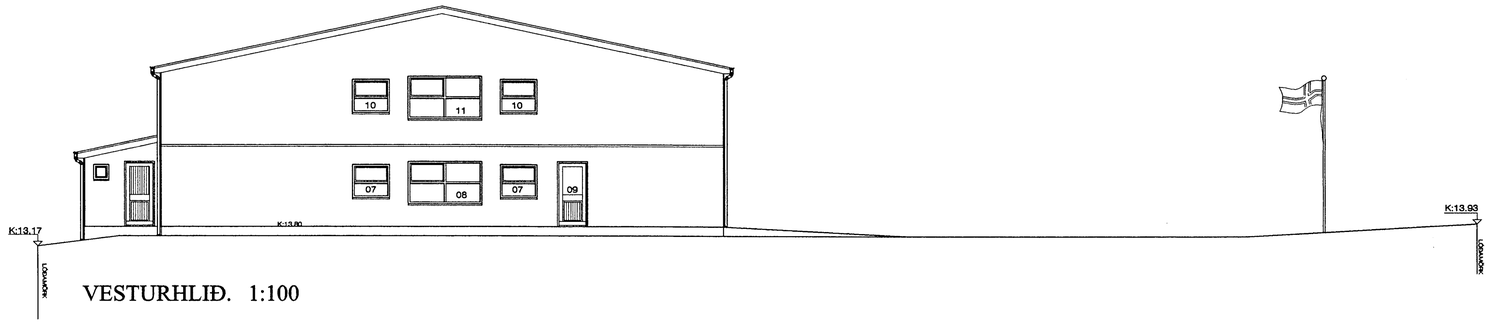

VESTURHLIÐ. 1:100

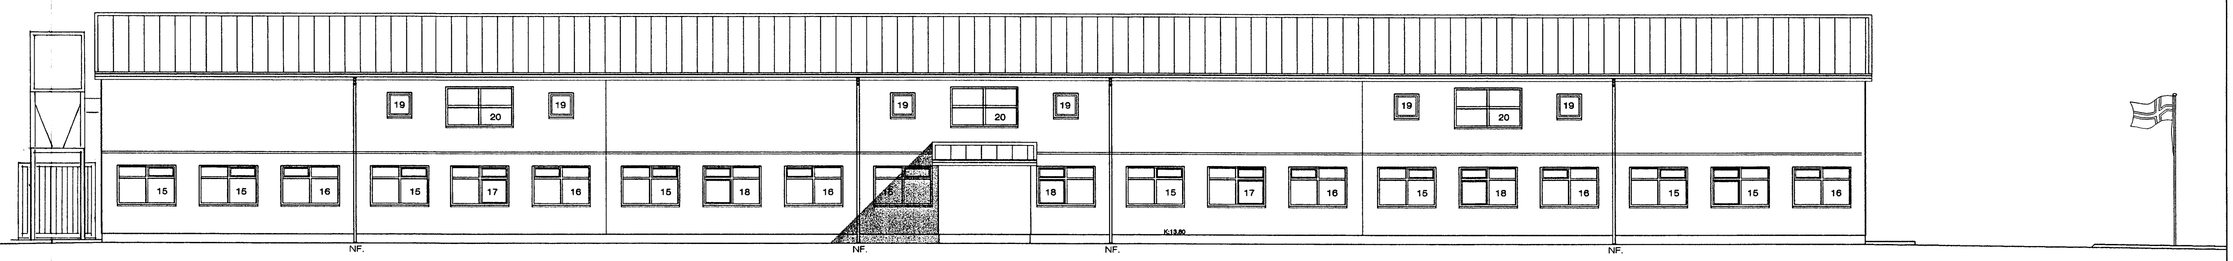

NORÐURHLIÐ. 1:100

Breytt 1. - 7. - 2003 Staðsett útsogskerfi og spónagámur við Austurhlið hússins.

RAUÐHELLA 7 HAFNARFIRÐI ÚTLIT

VERK. NR. 253 DAGS. 22.-03.-2002 MÁL. 1:100
TEIKN. NR. 03 BREYTT.

JÓN GUÐMUNDSSON ARKITEKT KT. 310561 3259
VINNUSTOFA SUÐURLANDSBRAUT 16 REYKJAVÍK SÍMI 552 5055

Bogi Kristinsson Magnusen. Jón Guðmundsson, Teiknistofa 22.03.2002 09:21 Rauðhella 7 1901.dwg