



I. HÆÐ, GRUNNMYND  
1:50

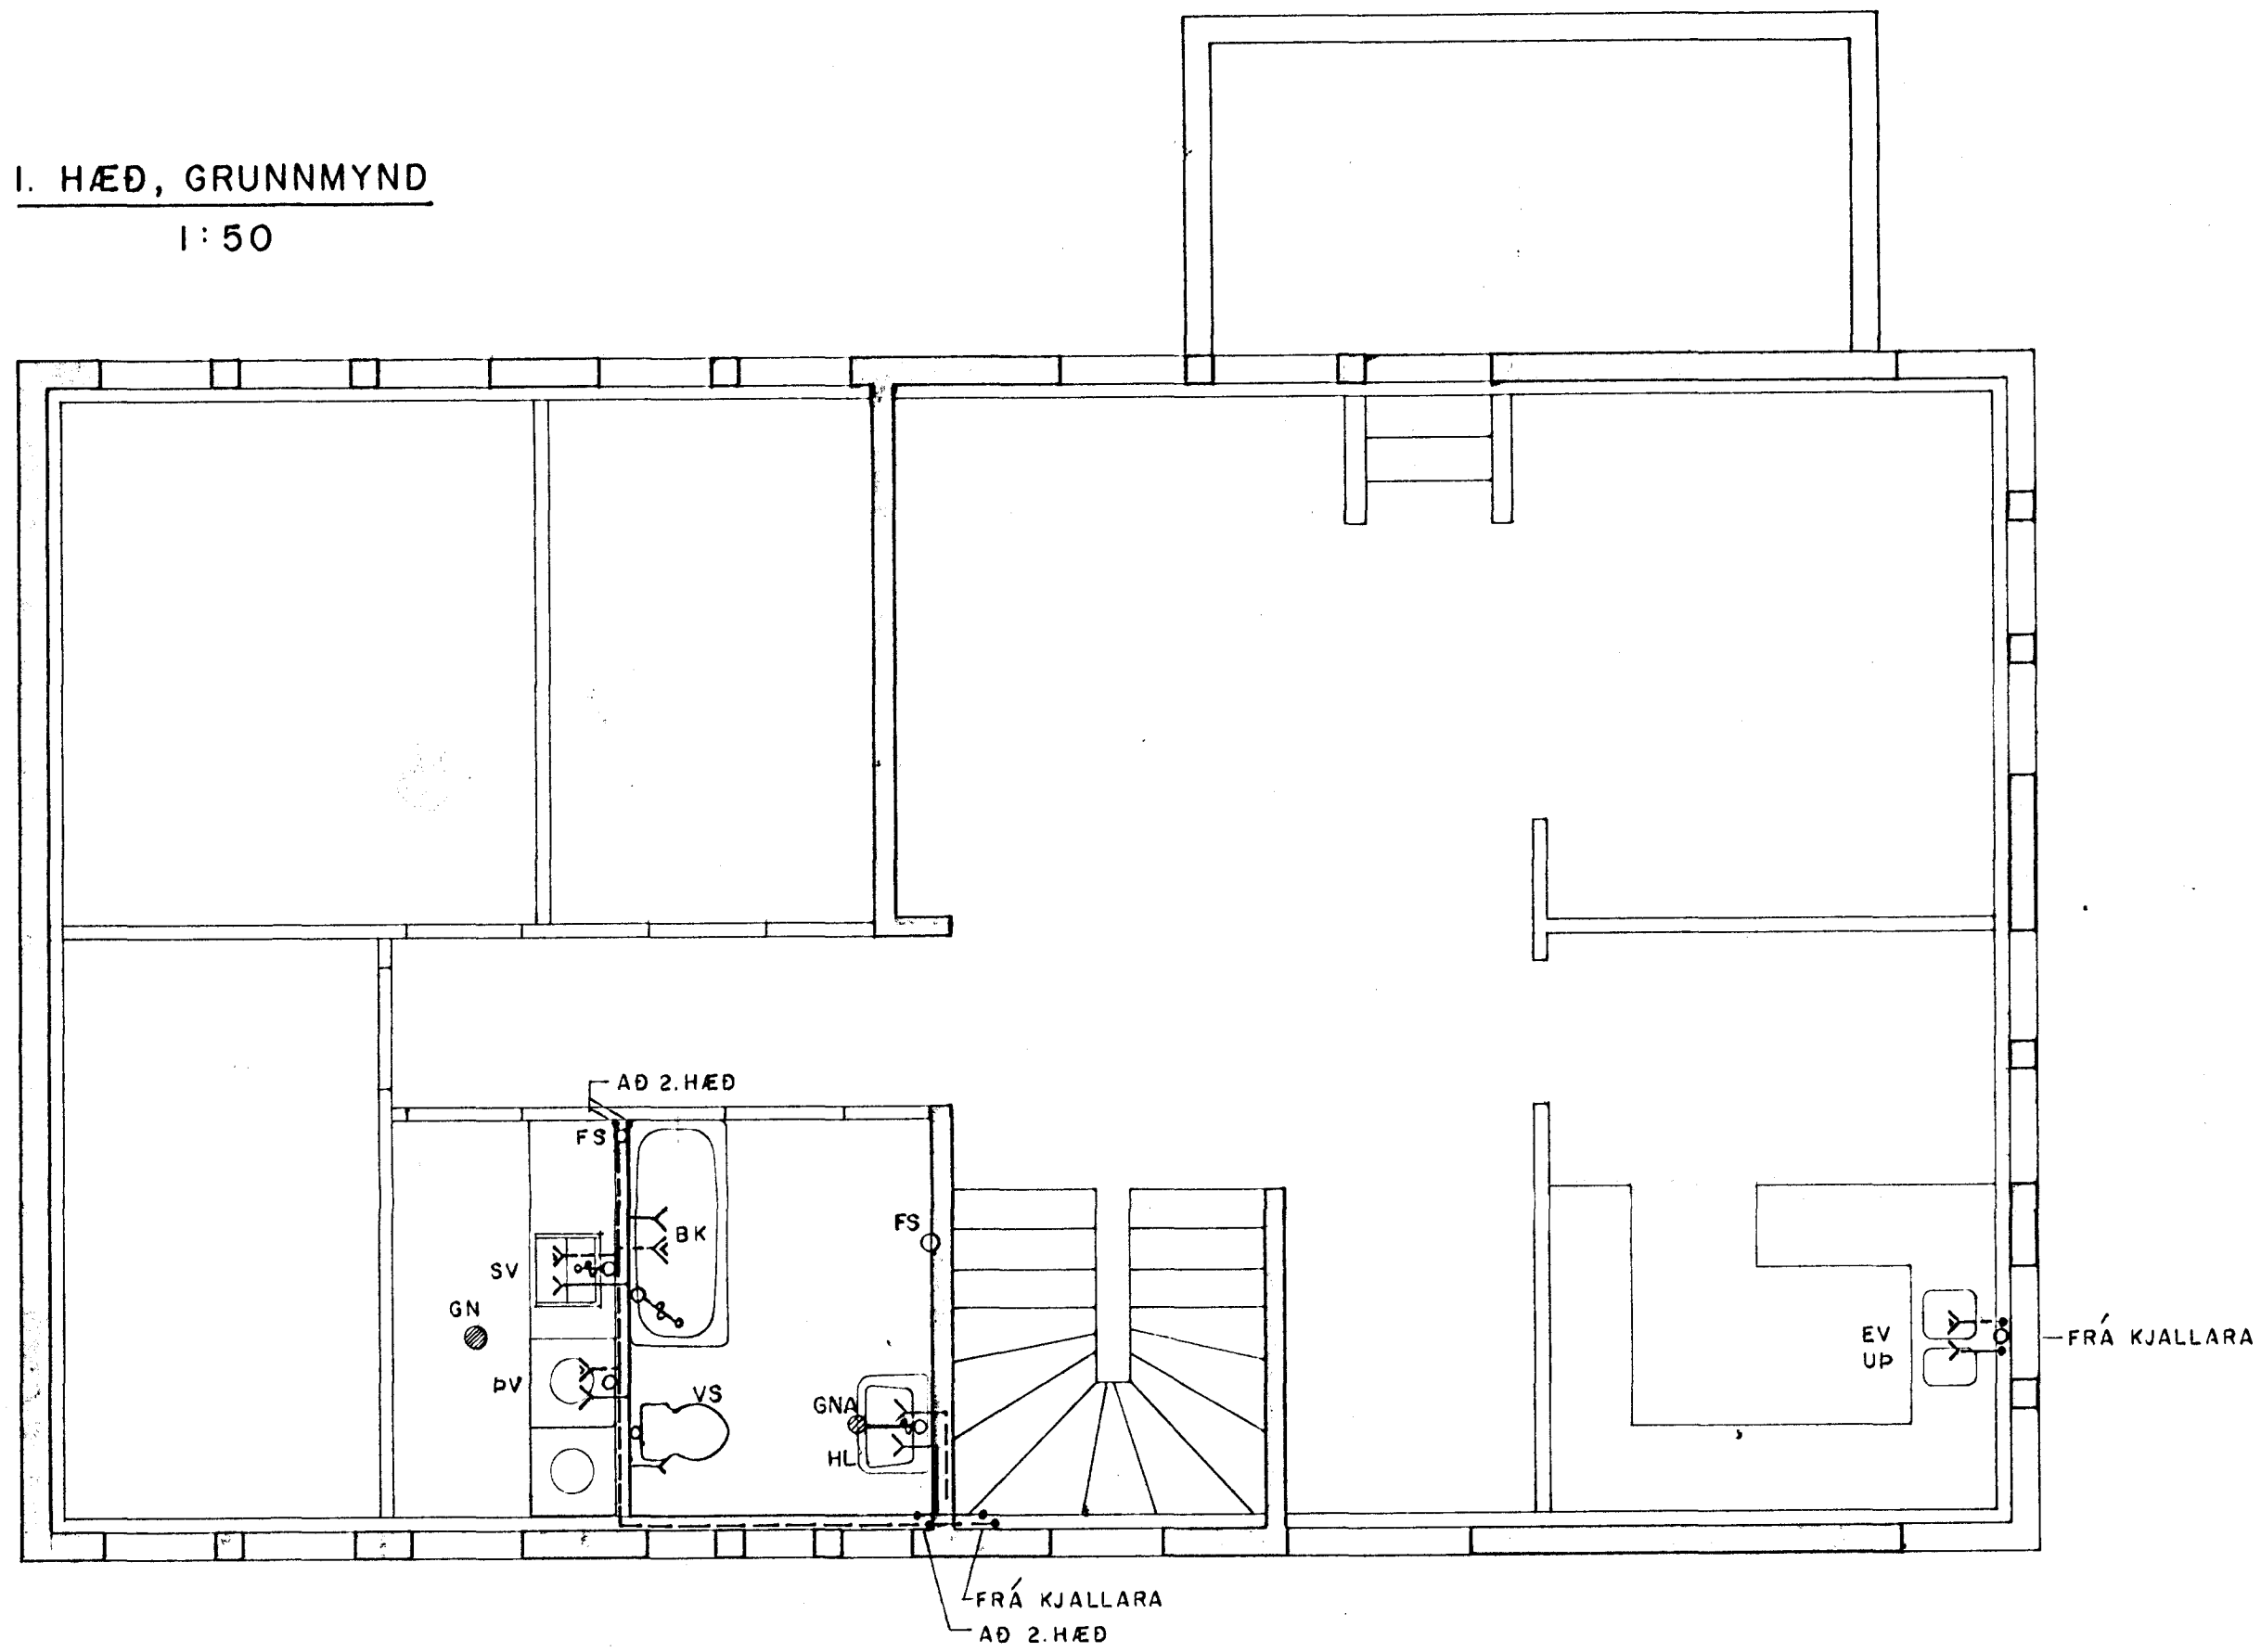

SKÝRINGAR: SJÁ TEIKN. NR. - 301 OG - 201

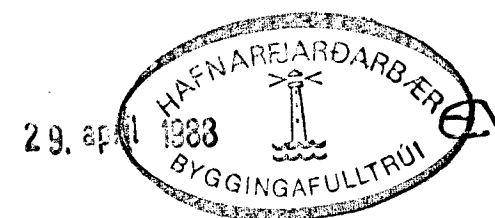

**hönnun hf** Ráðgjafarverkfræðingar FRV · Síðumúla 1 · 108 Reykjavík  
Sími (91)84311 · Útibú: Reyðarfjörður · Hvalsvíöllur

M.	REYKJAVÍKURVEGUR 16 B, HAFNARFIRÐI	E
H. A. B.		D
T. KaPo	HREINLÆTISLAGNIR: I. HÆÐ, GRUNNMYND.	C
Y.		B
G. 81-22		A APR'88/IA3
DAGS. 29. APR 1988	SKAÐ. SAMP. <i>Engveir A. Lindneson</i>	MKV. 1:50
		85900.09-302

Ⓐ LÖGNUM BREYTT