


I. HÆÐ, GRUNNMYND
1:50

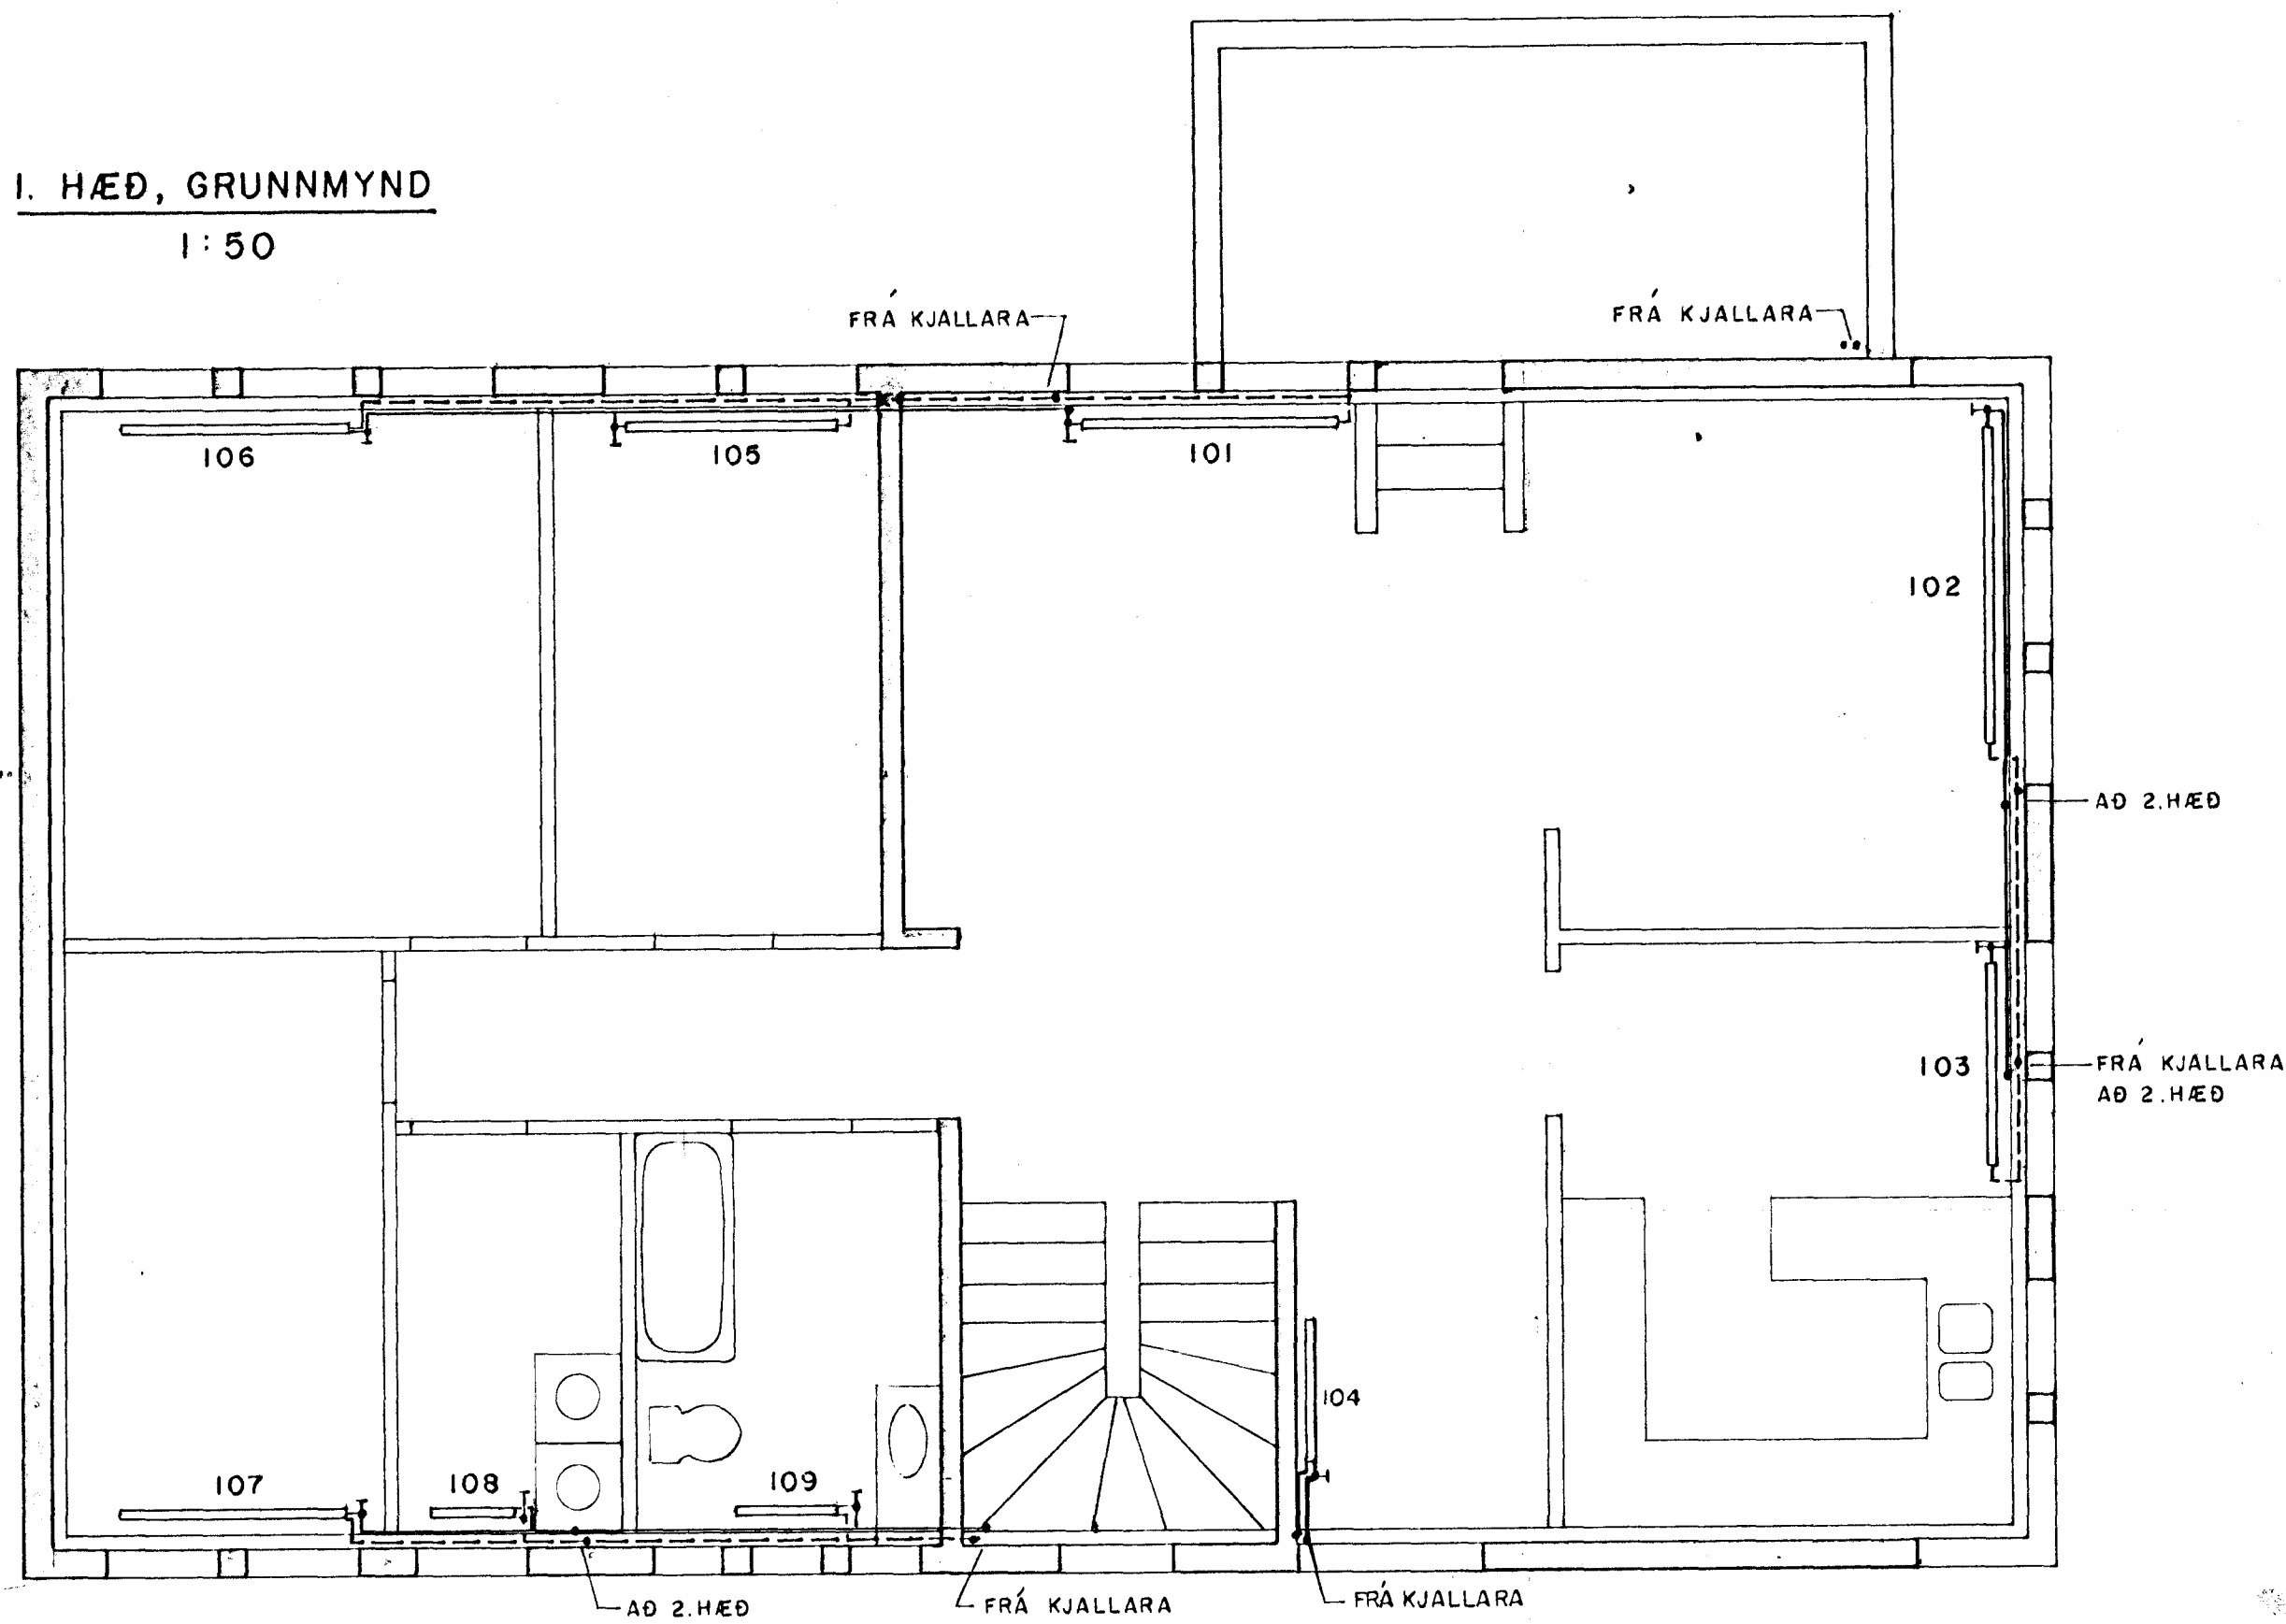

29. apríl 1988

SKÝRINGAR: SJÁ TEIKN.NR. - 401

hönnun hf Ráðgjafarverkfræðingar FRV · Síðumúla 1 · 108 Reykjavík
 Sími (91)84311 · Útibú: Reyðarfjörður · Hvolsvöllur

M.	REYKJAVÍKURVEGUR 16 B, HAFNARFIRÐI	E
H. A.B.		D
T. KaPo		C
Y.		B
G. 81-26		A APR'88/1AG
DAGS 20. 87	SAMP Lagur A. Árnason	MKV. 1:50
		85900.09 - 402

(A) OFNUM BREYTT