



FYRIR

EFTIR

SAMÞYKKTIR

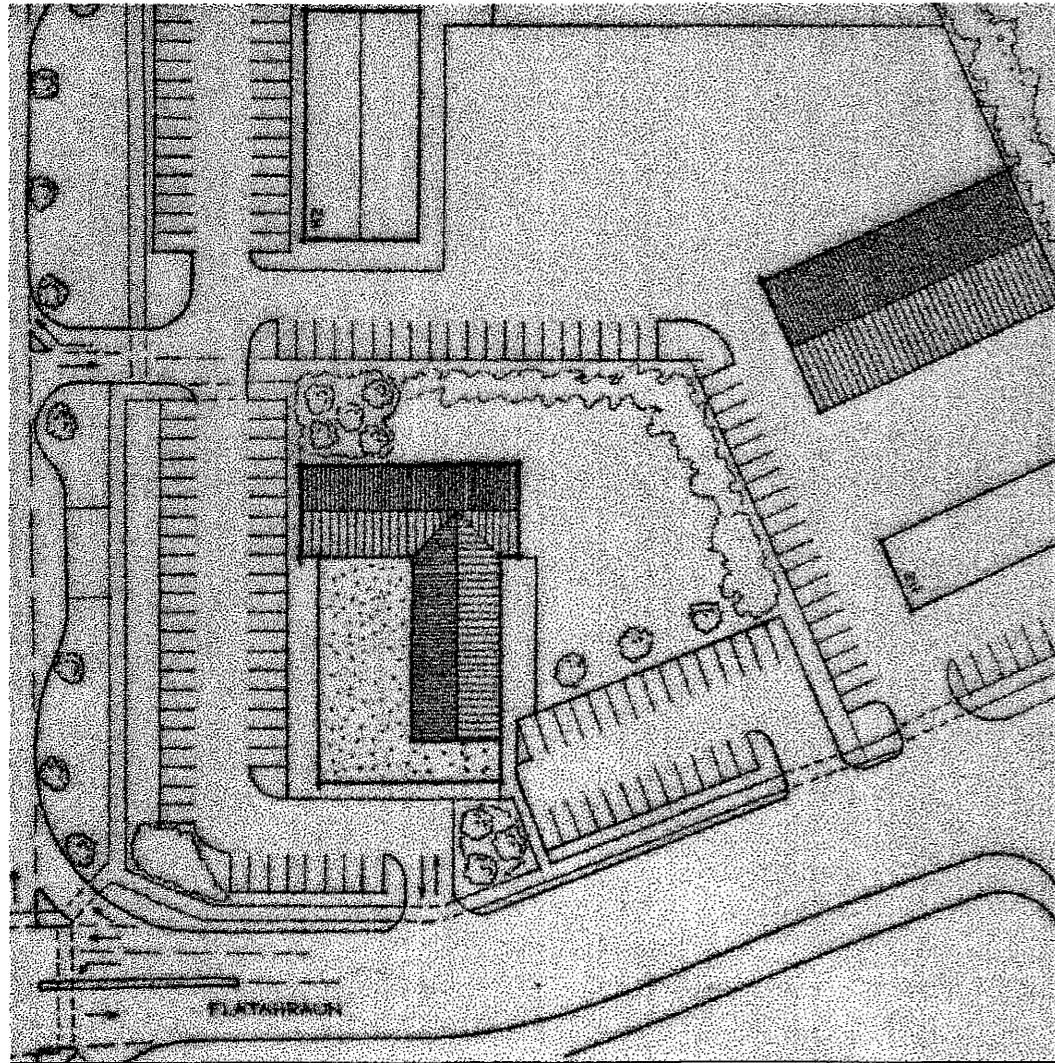

Deiliskipulag samþykkt af Bæjarstjórn Hafnarfjarðar 05.03.85

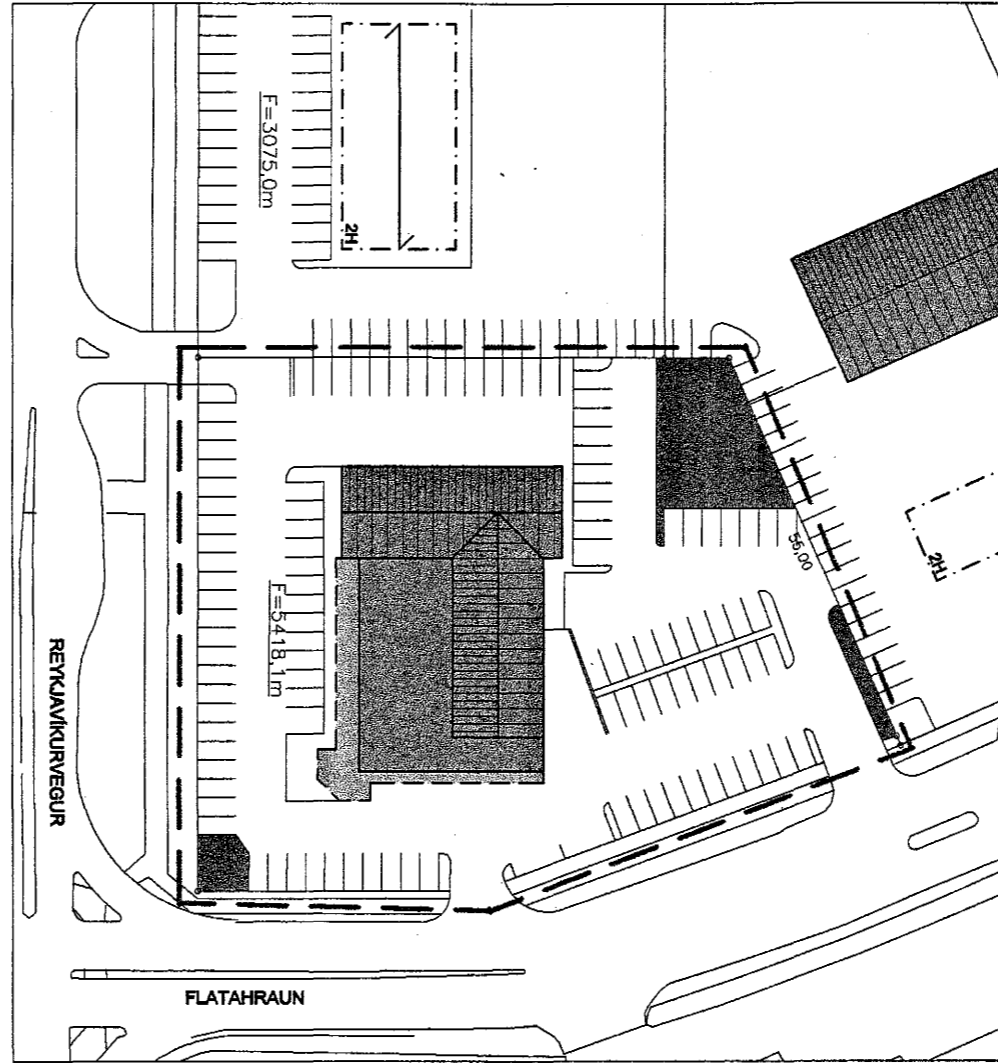

Tillaga af breyttu deiliskipulagi við Reykjavíkurveg 50

Breytingin felur í sér:

- stækkun á byggingarreit
- aukna nýtingu á lóð úr N=,52 í N=,56
- fjölgun á bílastæðum

Bæjarstjórn Hafnarfjarðar lýsir því yfir að bætt verði sannanlegt tjón er einstaka aðilar verða fyrir við breytinguna.



- — — mörk skipulagssvæðis
- núverandi byggingar
- stækkun á byggingarreit

DEILISKIPULAGSBREYTING ÞESSI VAR SAMÞYKKT Í SKIPULAGS- OG UMFERÐARNEFND HAFNARFJARÐAR.

ÞANN: 30. nóvember 1999

Haldís Halldóttir
SKIPULAGSSTJÓRI HAFNARFJARÐAR

DEILISKIPULAGSBREYTING ÞESSI SEM FENGIÐ HEFUR MEÐFERÐ SKV. 2. MGR. 26. GR. SKIPULAGS- OG BYGGINGARLAGA NR. 73/1997, OG VAR SAMÞYKKT Í BÆJARSTJÓRN HAFNARFJARÐAR.

ÞANN: 7. febrúar 1999


Haukur Magnússon
BÆJARSTJÓRI HAFNARFJARÐAR

SKIPULAGSTOFNUN HEFUR FENGIÐ ÞESSI GÖGN TIL YFIRFERÐAR SKV. LÖGUM NR. 73/1997

DEILISKIPULAGSBREYTING ÞESSI ÖDLAÐIST GILDI

ÞANN: 21.02.2000

BREYTING Á SAMÞYKKTU SKIPULAGI IÐNAÐARHVERFIS AUSTAN REYKJAVÍKURVEGAR

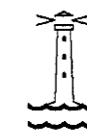

SKIPULAGS- OG UMHVERFISDEILD
HAFNARFJARÐAR
13.12.1999
Anna Margrét Tómasdóttir ark.