




Samþykkt á fundi bygginga-  
nefndar þ. 18. 6. 1973  
BYGGINGARLITRÖNN  
I HAFNARFIRÐI  
S. Jónsson

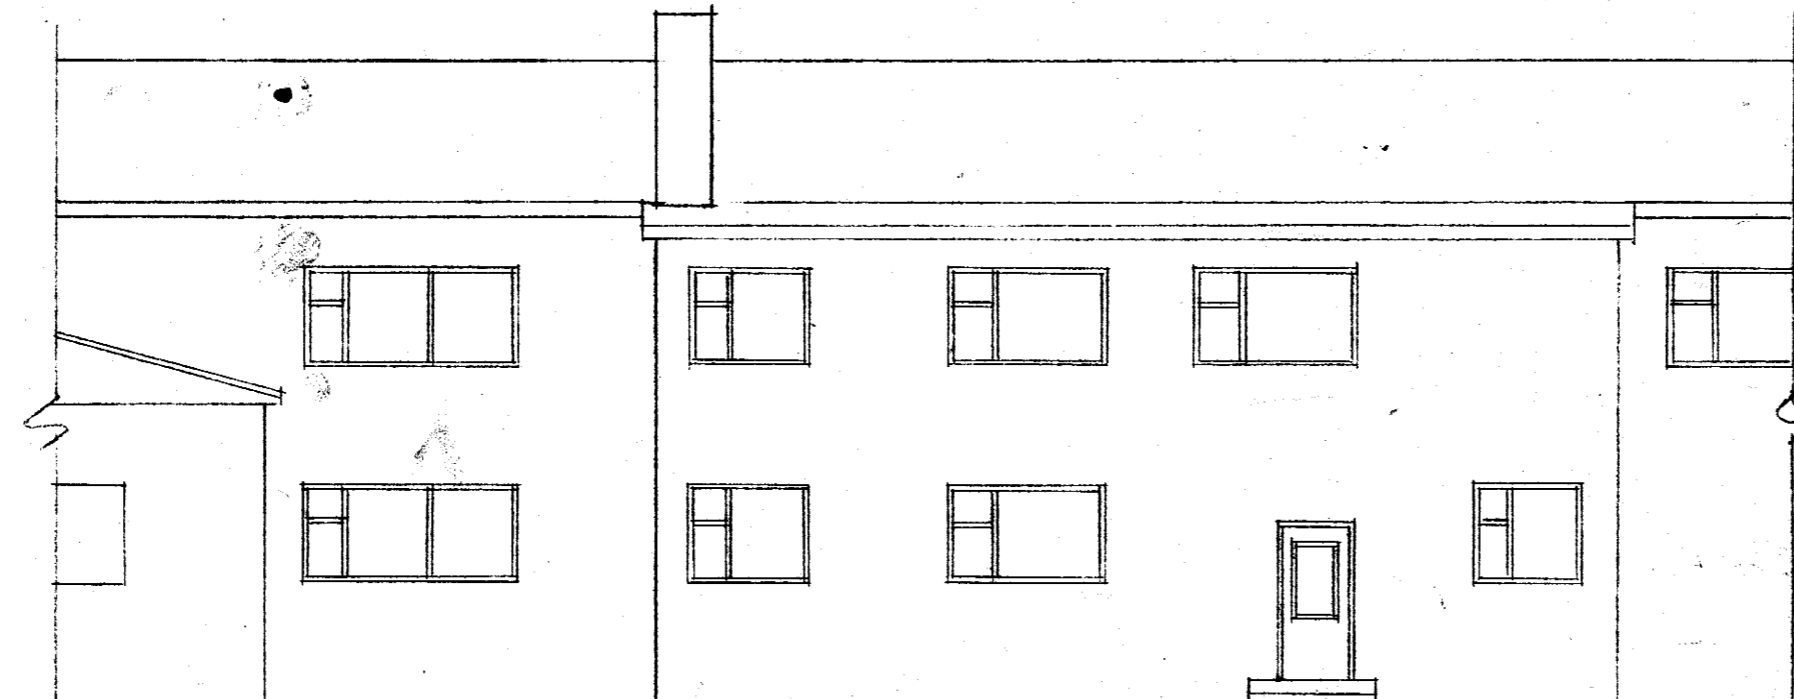

FYRIR BREYTINGU

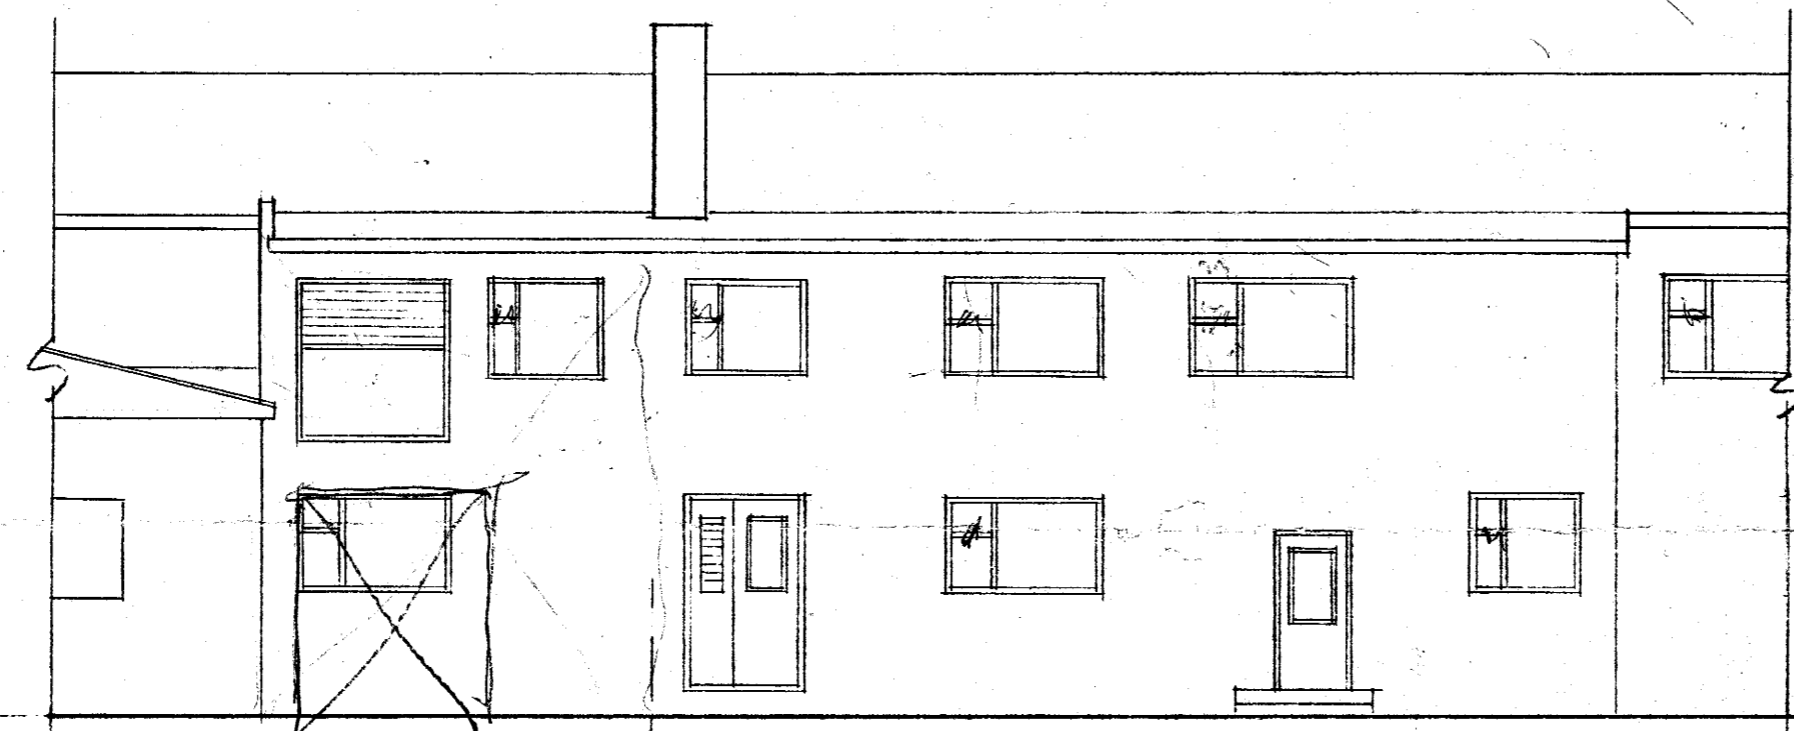


FYRIRHUGAÐ  
ÓTLIT EFTIR  
BREYTINGU

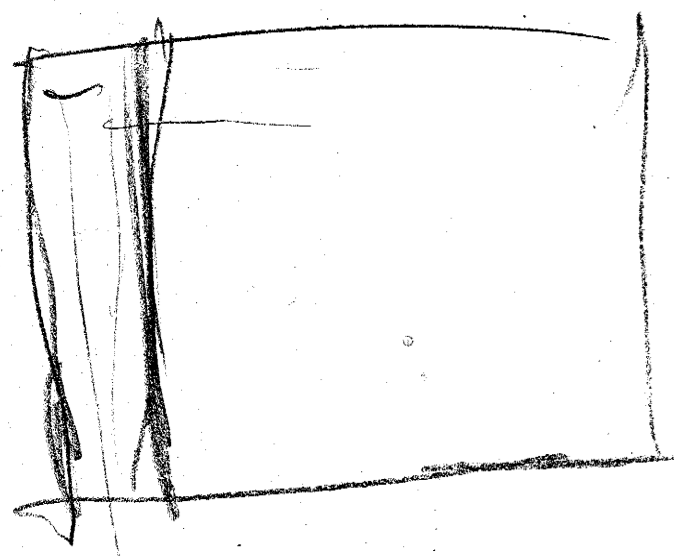


LÖÐARUPPDRATTUR  
I: 500

200

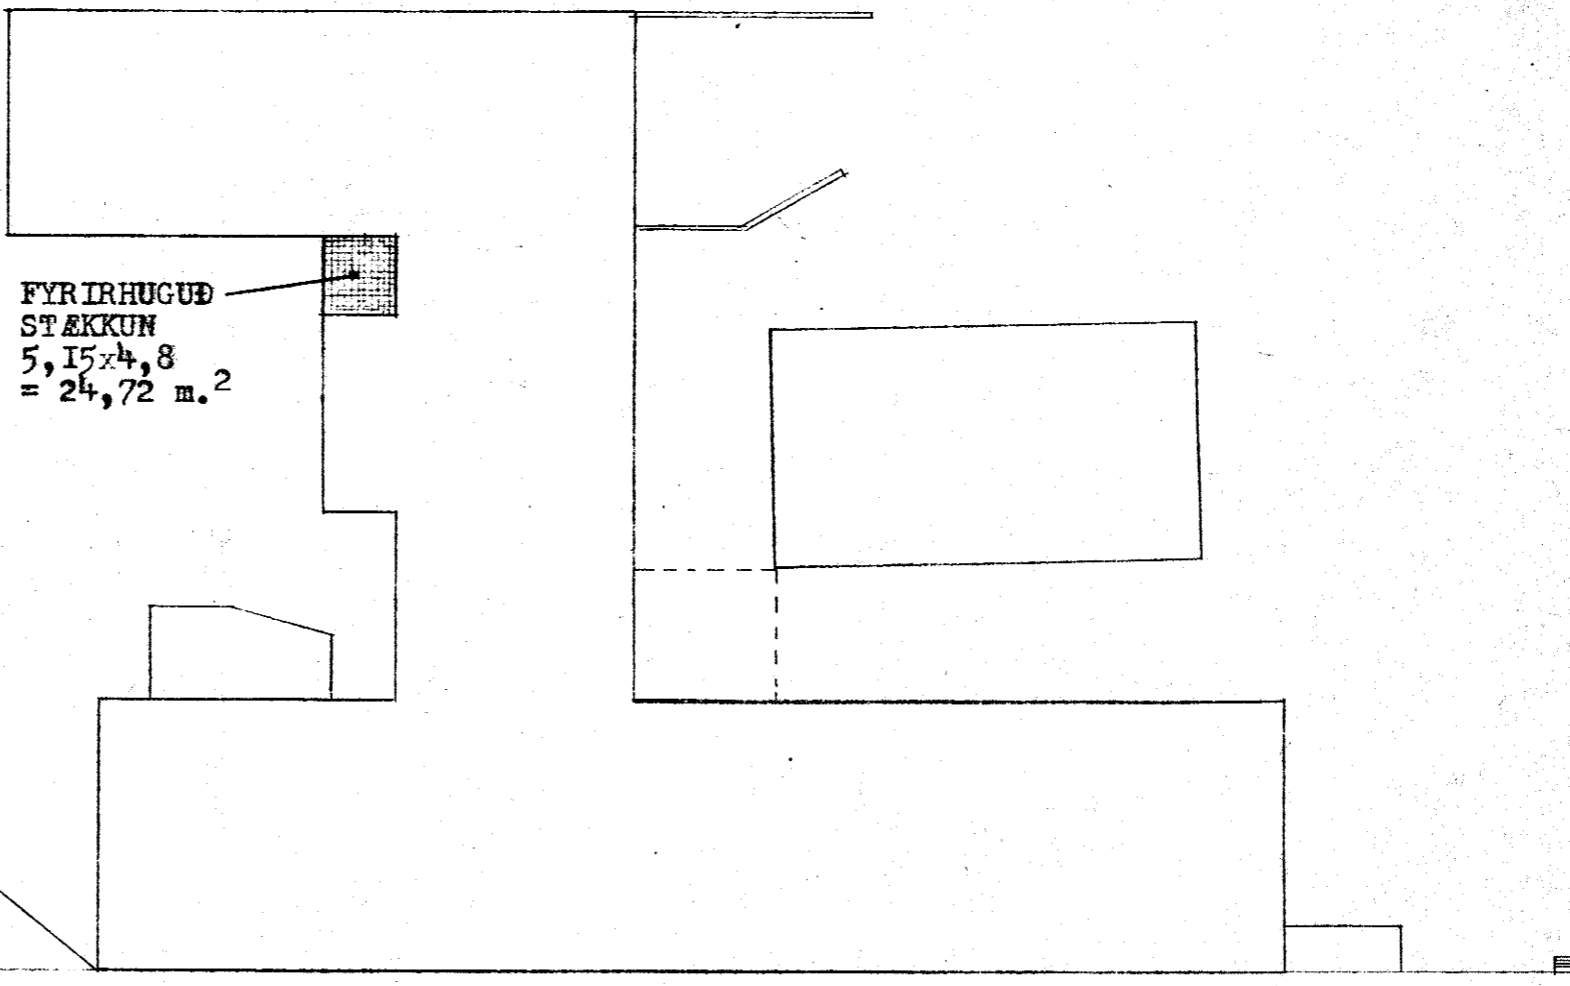

FYRIRHUGAÐ  
STÆKKUN  
5,15 x 4,8  
= 24,72 m.<sup>2</sup>

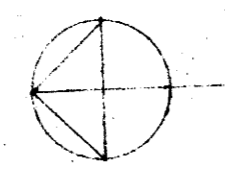

REYKJAVÍKURVEGUR

HVALUR HF HAFNARFIRÐI  
STÆKKUN FYRIR  
LOFTRÆSTIKLEFA & KYNDINGU

MÁL I:100 & I:500	TEIKNING NR I36-A
	TEIKNISTOFA RÖGNV. JOHNSEN HVASSALEITI 123 SÍMI 35370 & 21676
REYKJAVÍK 29/5-1973	<i>Rafn</i>