




FUKIR BREYTINGU

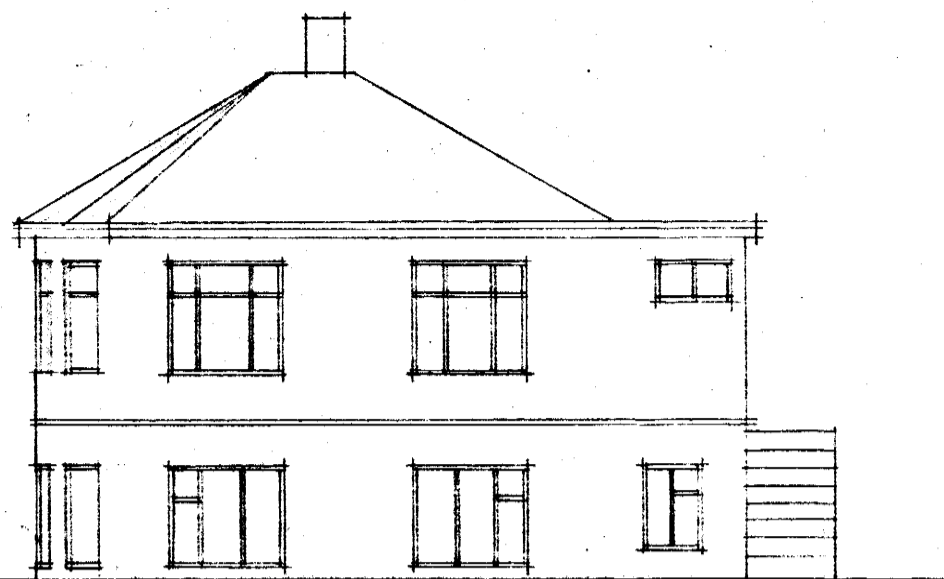


AUSTUR

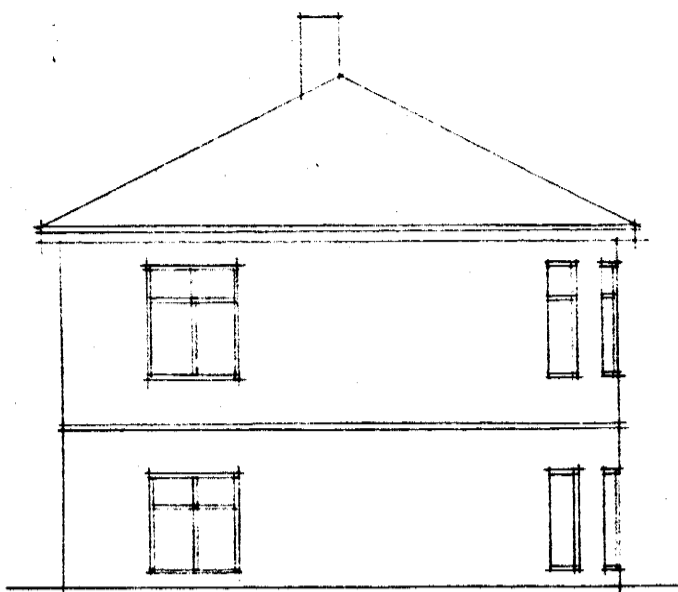

SUDUR

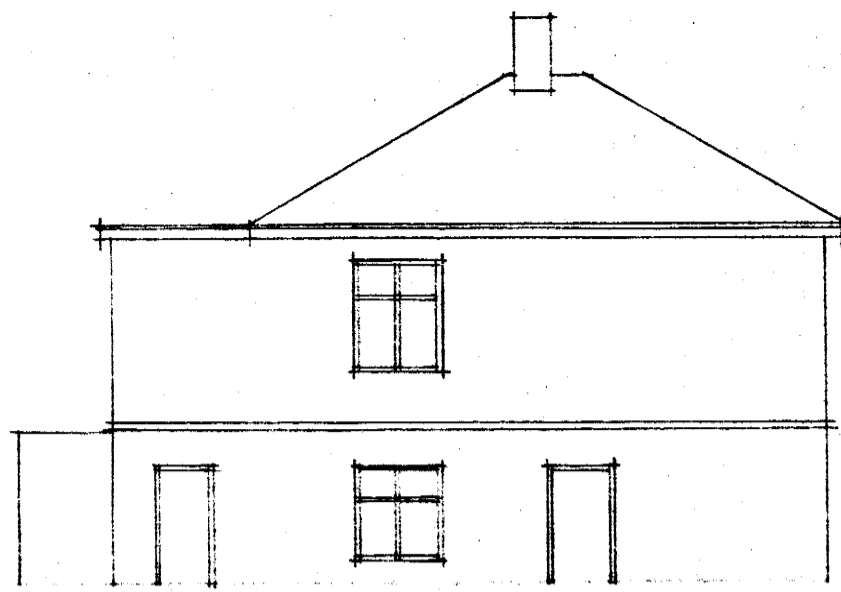

VESTUR

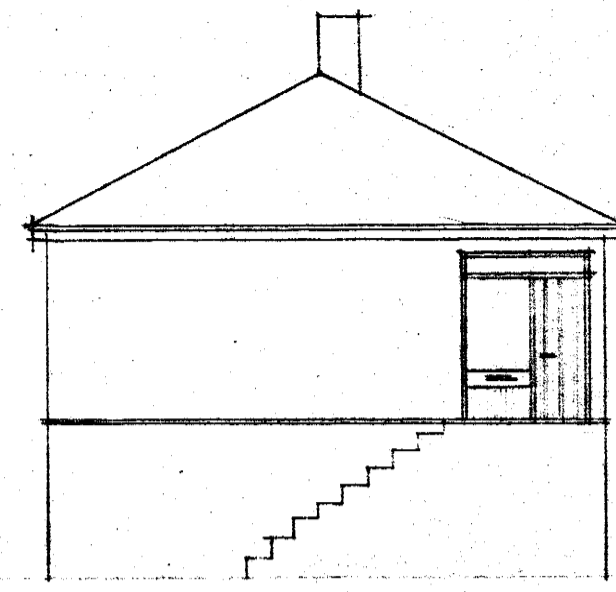

NORDUR


Samþykkt á fundi bygginga-
nefndar þ. 29/10 1980
BYGGINGAFULLTRÚINN
Í HAFNARFIRÐI

Gluggar í kornum stælu var
Krossgluggar


EFTIR BREYTINGU




AUSTUR

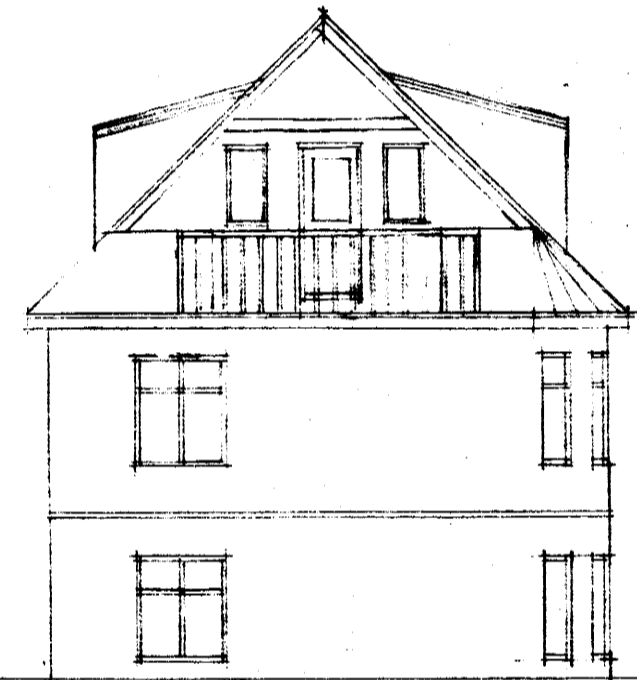


SUDUR

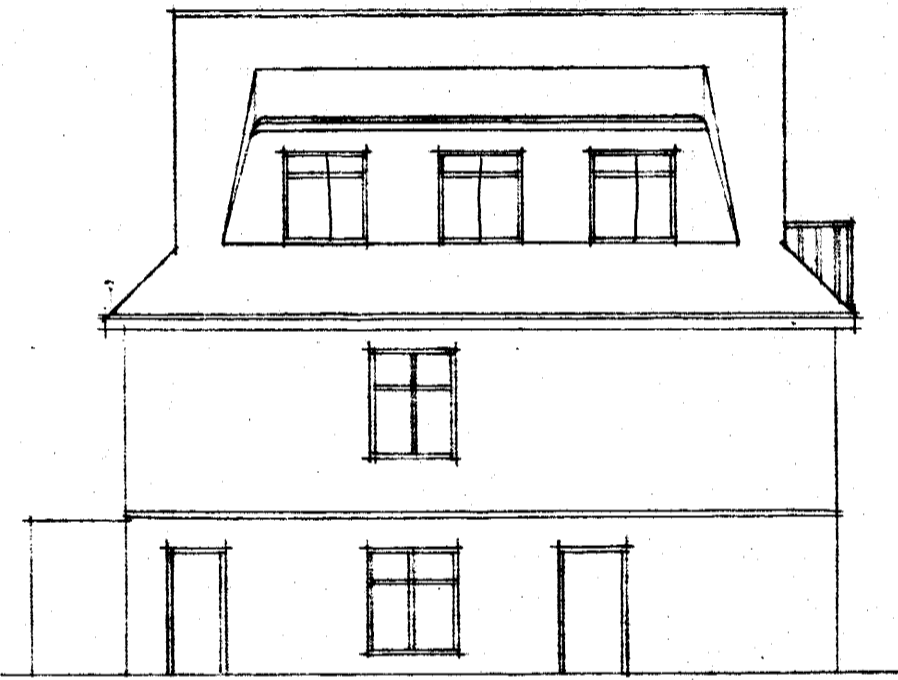

VESTUR

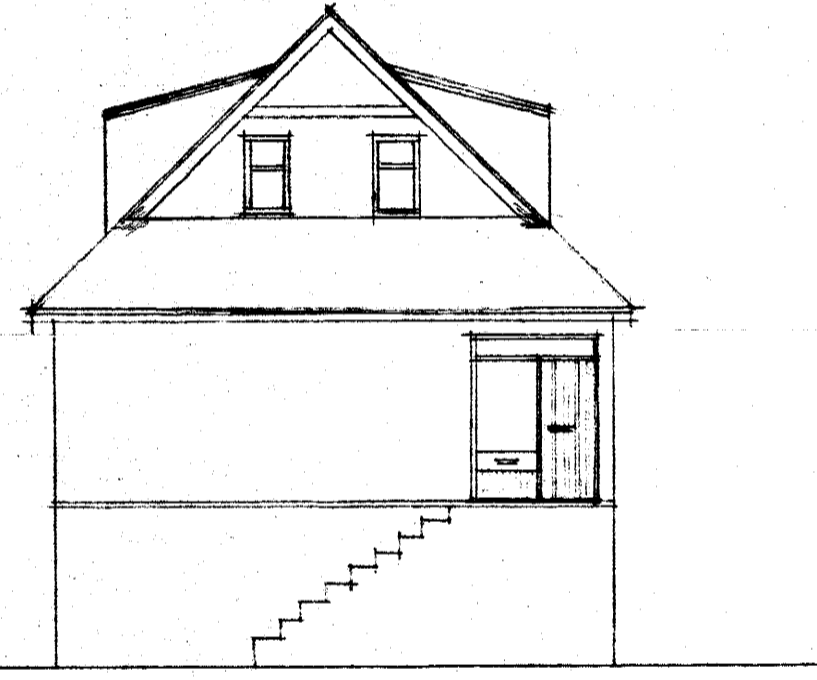


NORDUR

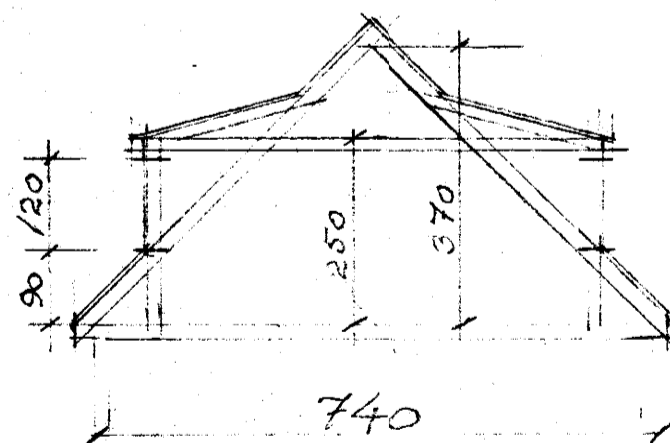

SNID N-2

KVARN 1:5/00

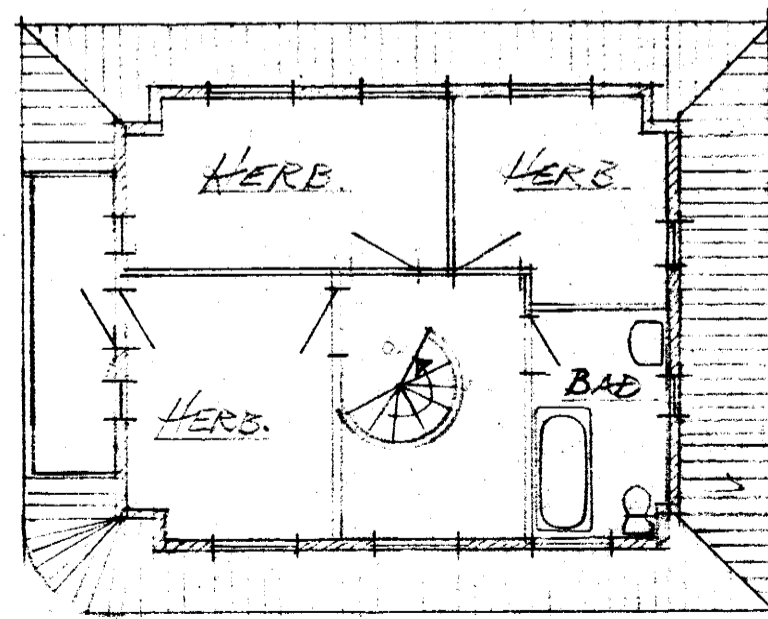

RISLÉD, GRJUNMYND

REYKJAVÍKURVEGUR 21
BREYTING A FAKI.

Laugholti í október 1980
Þorshinnur Lúgafsson