



Samþykkt á fundi byggingarnefndar þ. 25/9 1988

BYGGINGAFULLTRÚINN
HAFNARFIRÐI


[Signature]

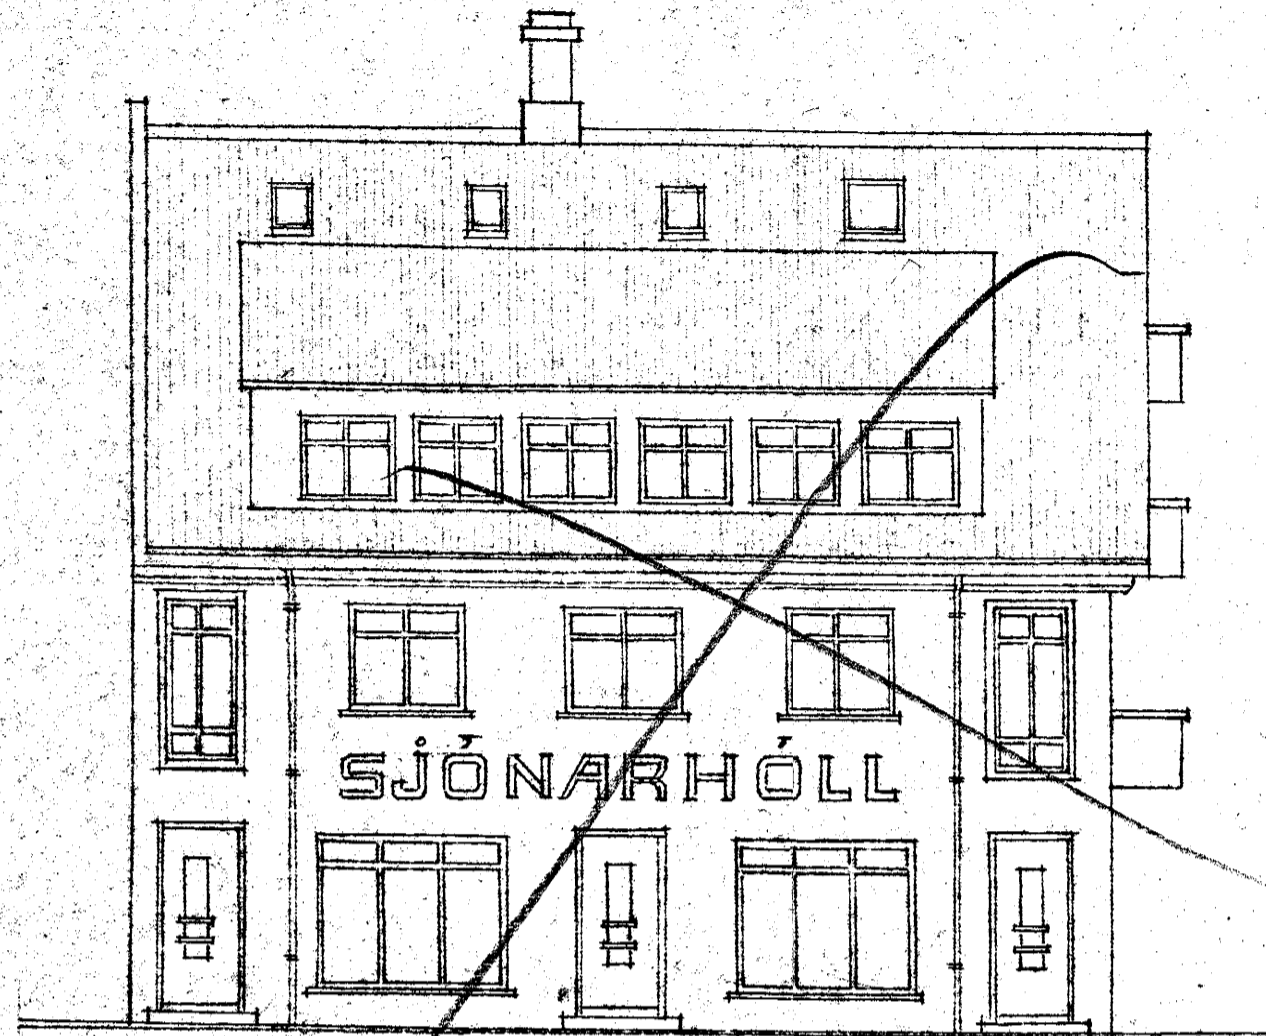


NORDEVSTURLÍÐ

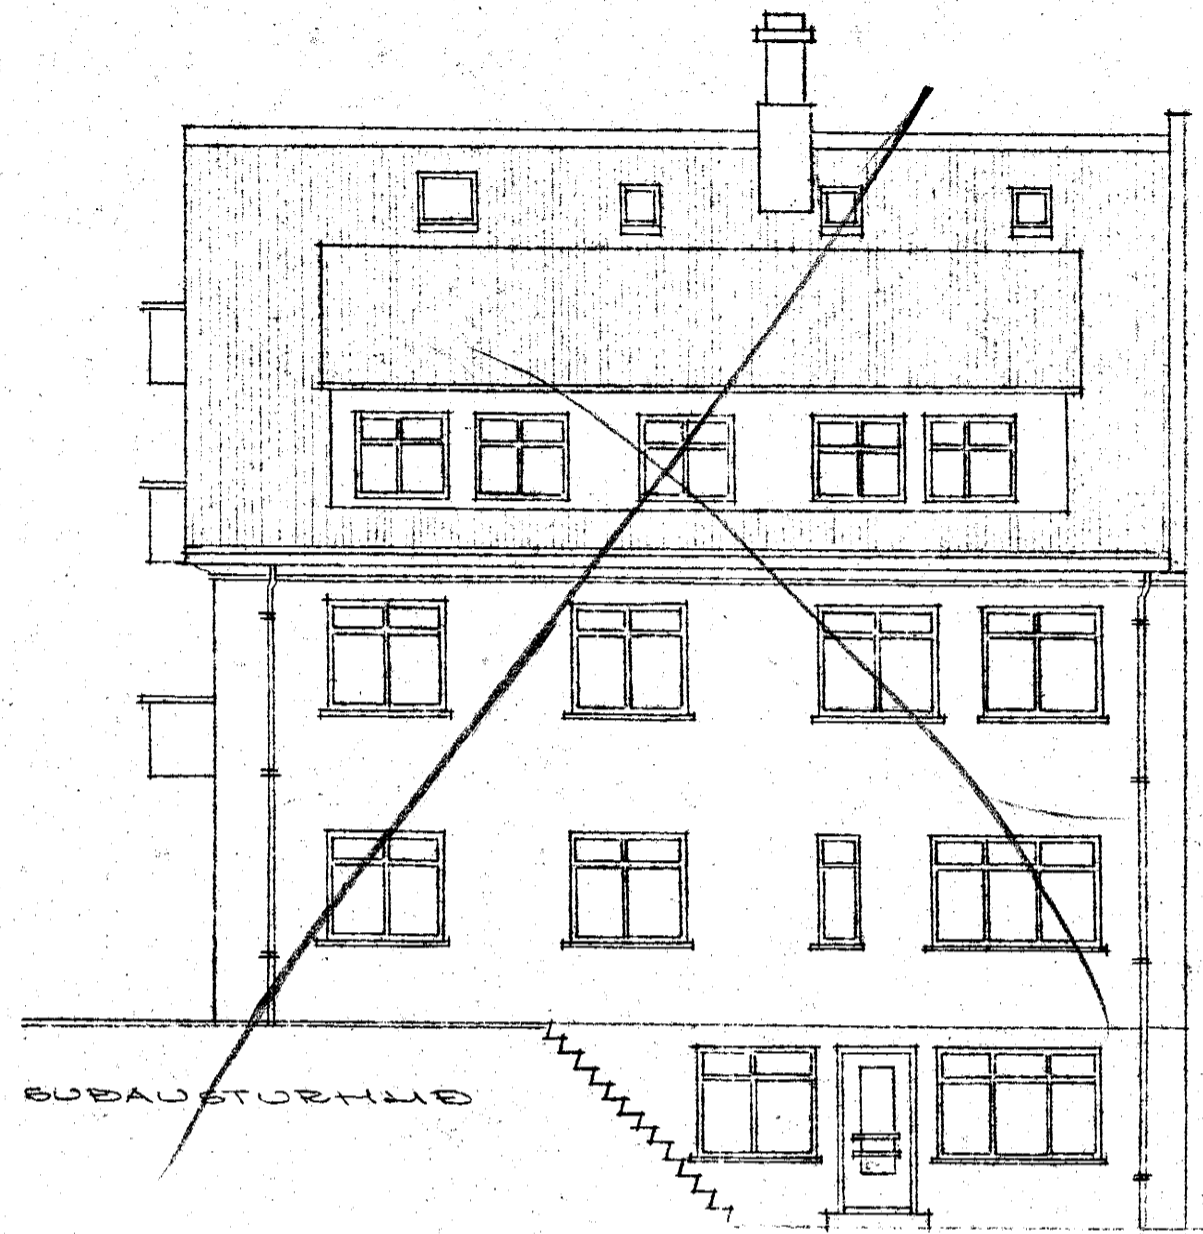


SUDBAUSTURHLUND

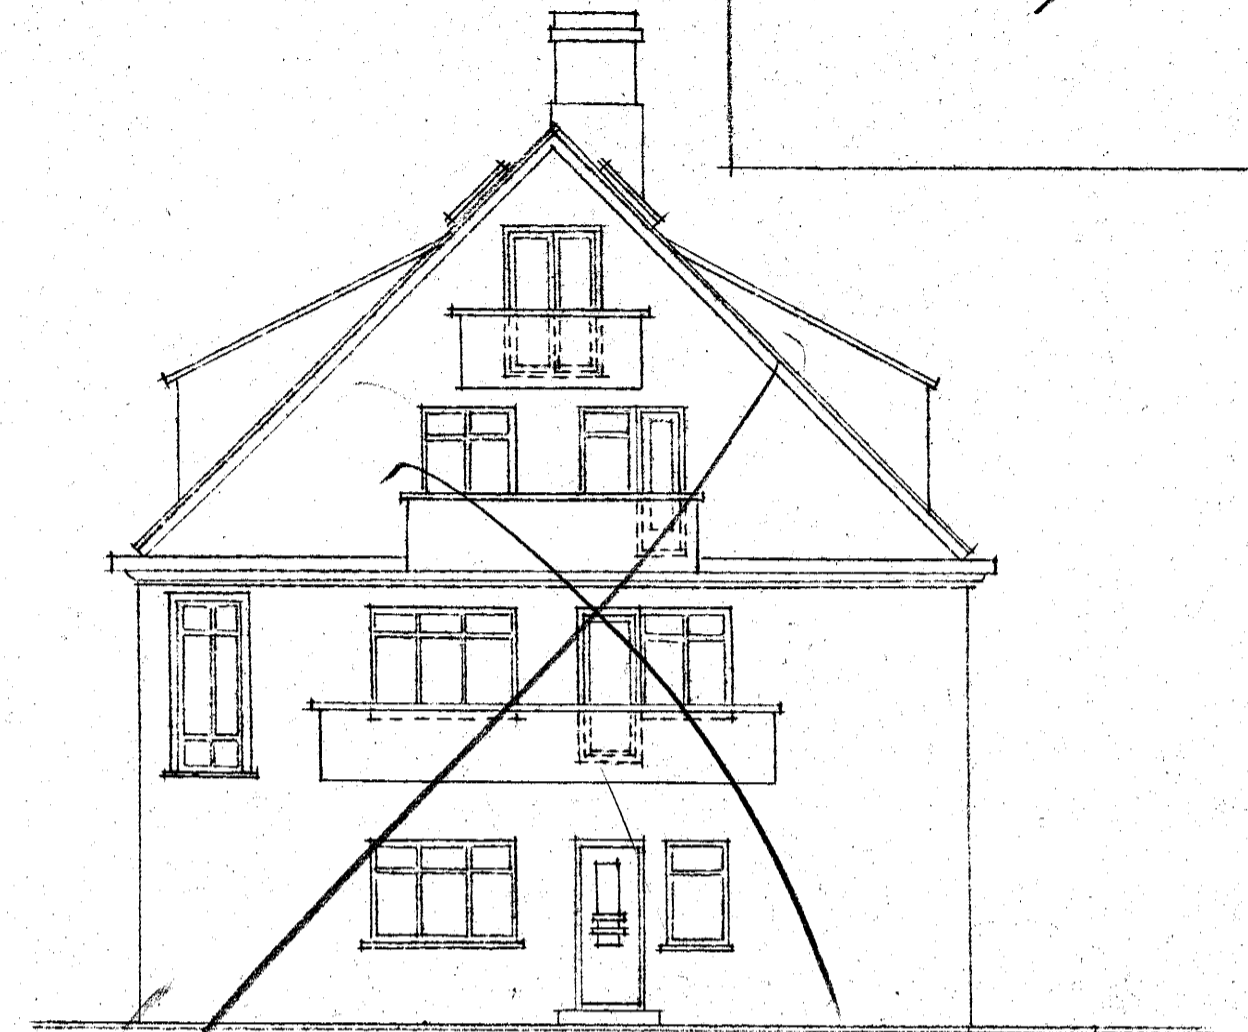



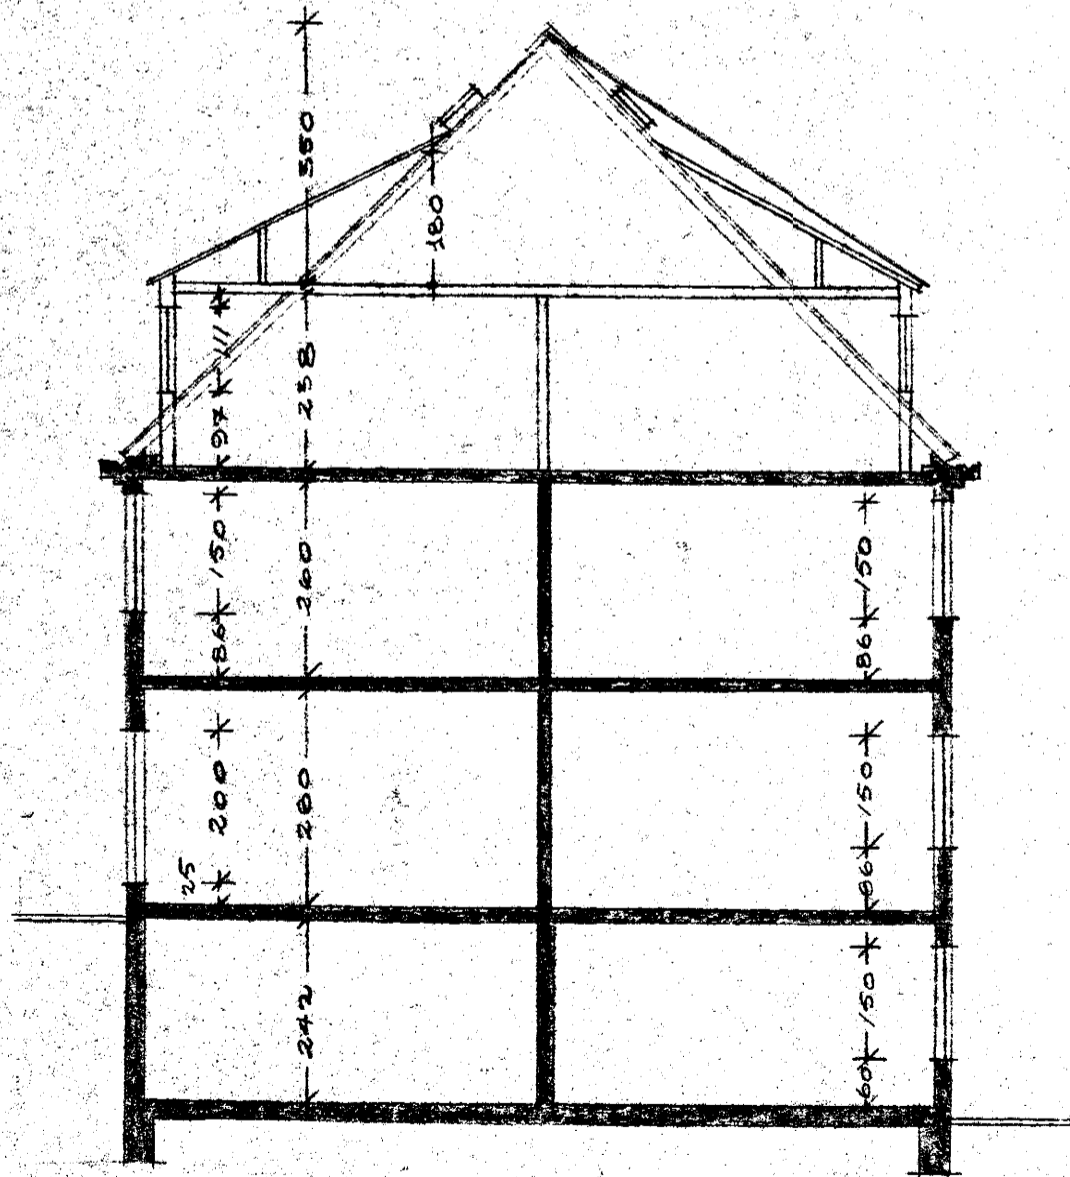

SKURÐUR A-A

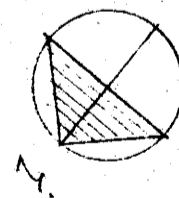


250
200
50

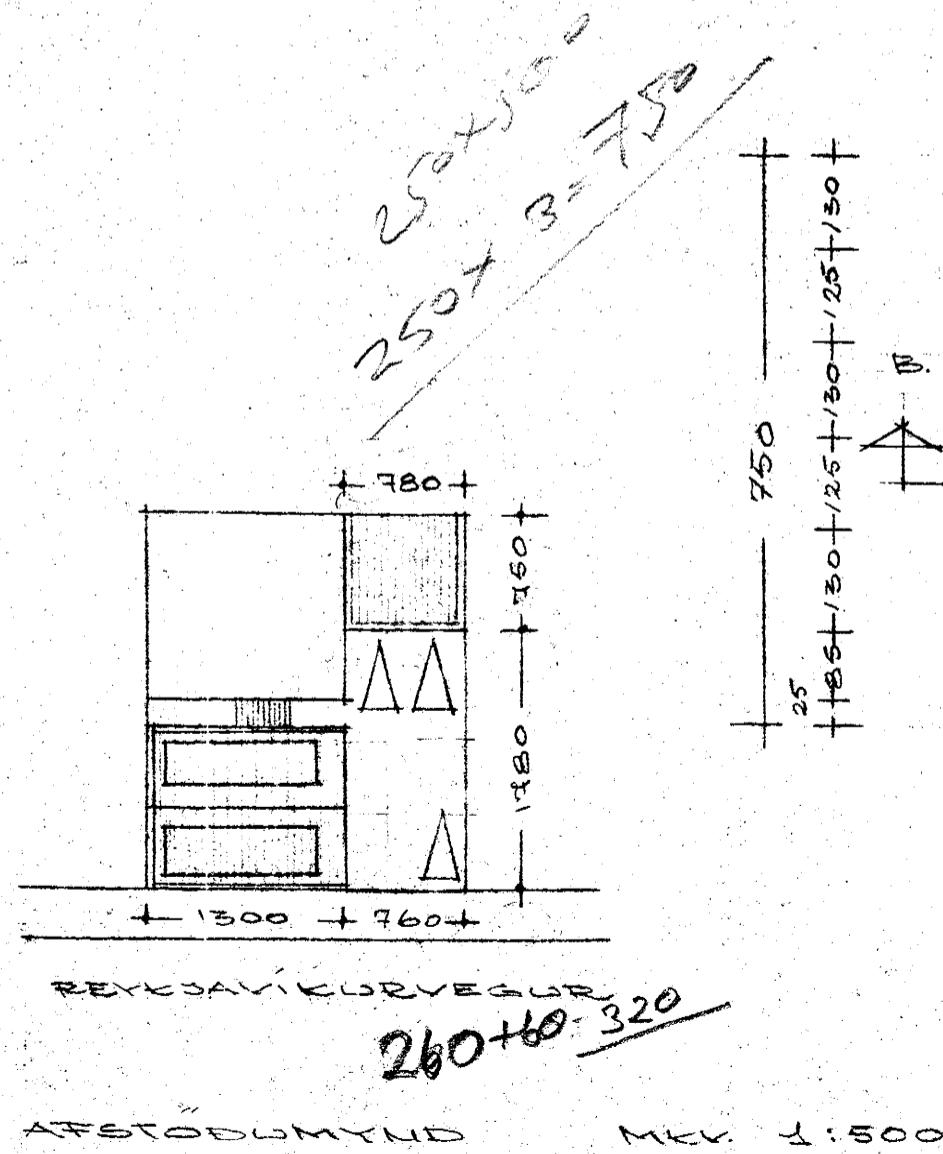


REKJAVÍKURVEGUR
AFSTÖÐUMYND MKV. 1:500

26 250
30 300

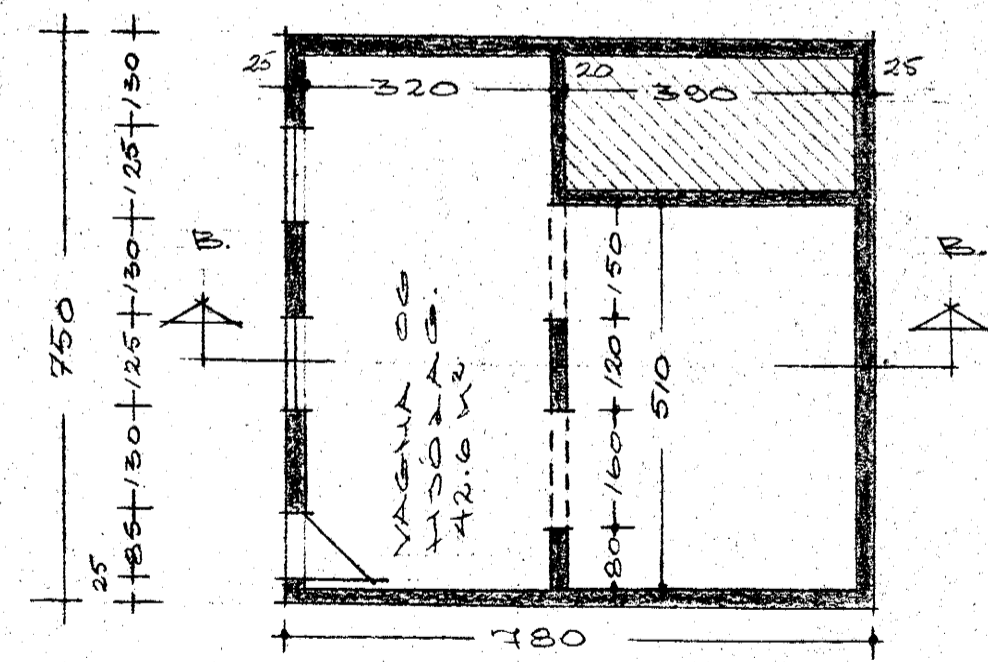

GRUNNMÝND
BÍGGJEMSLA

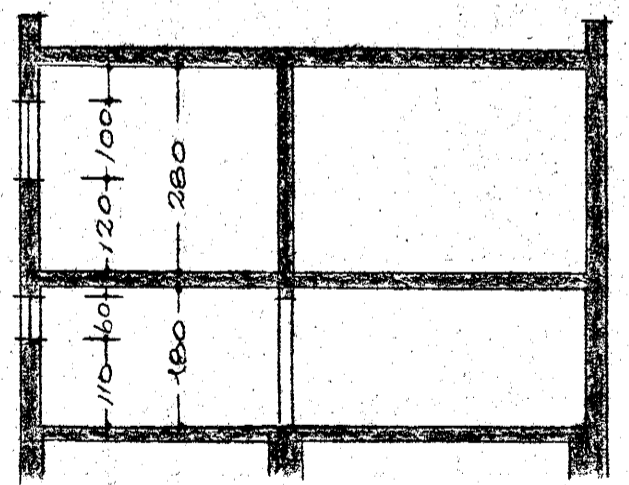

SKURÐUR B-B

28. 28.9.88.

SJÓNARHÖLL				
REKJAVÍKURVEGUR NR. 22				
BREYTINGAR A ÖPPR.				
SERÐUM 3021 1946				
ÚTAF 28 SKURÐUR				
TEKH.	MKV.	RFNI	DAG.	NR.
K.G.	12100	1:500	M.S.	20.88.
				2
S. 21-50206				<i>[Signature]</i>