

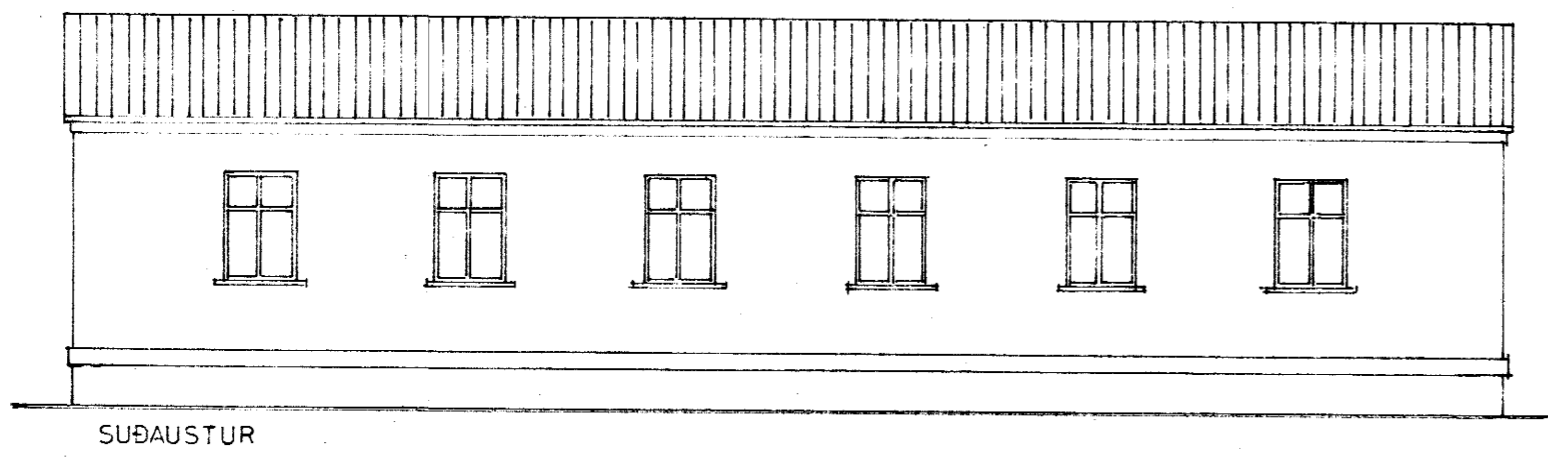
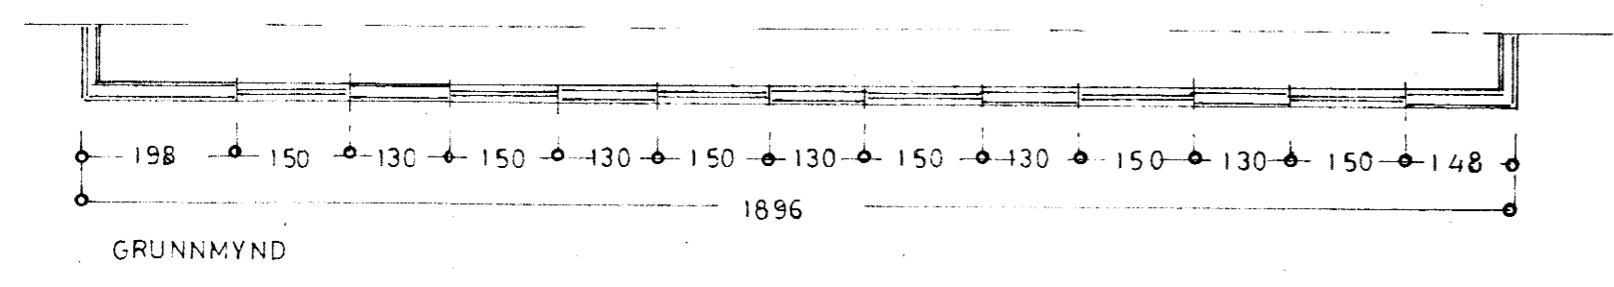


Samþykkt á fundi bygginga-
nefndar þ. 9/10. 1985
BYGGINGAFULLTRÖNN
Í HAFNARFIRÐI
Steinbjörn Smilsson

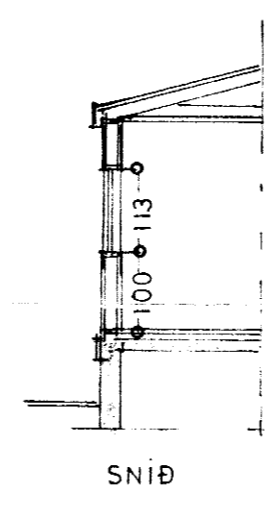

FYRIR BREYTINGU
EFTIR BREYTINGU

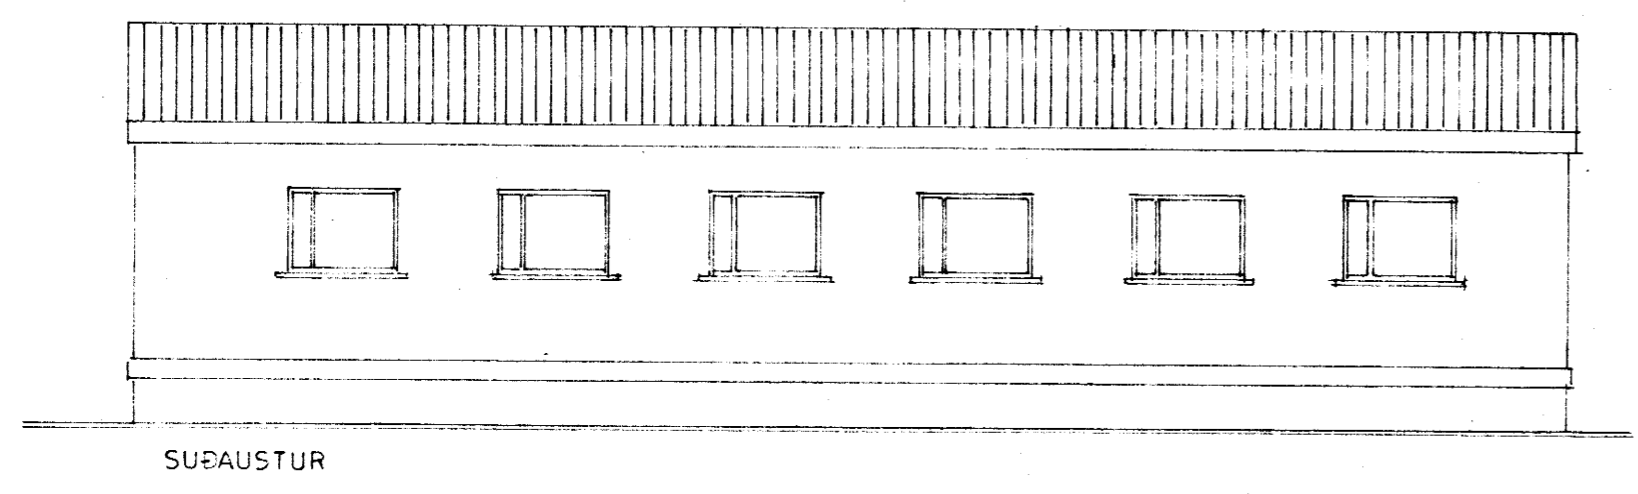

REYKJAVÍKURVEGUR 25
 ÚTLÍT }
 GRUNNMYND } 1:100
 SNÍÐ }
 GLUGGABREYTING
Hafnarfirði 2. október 1985
[Signature]