




SÚDVESTUR MKV. 1:100

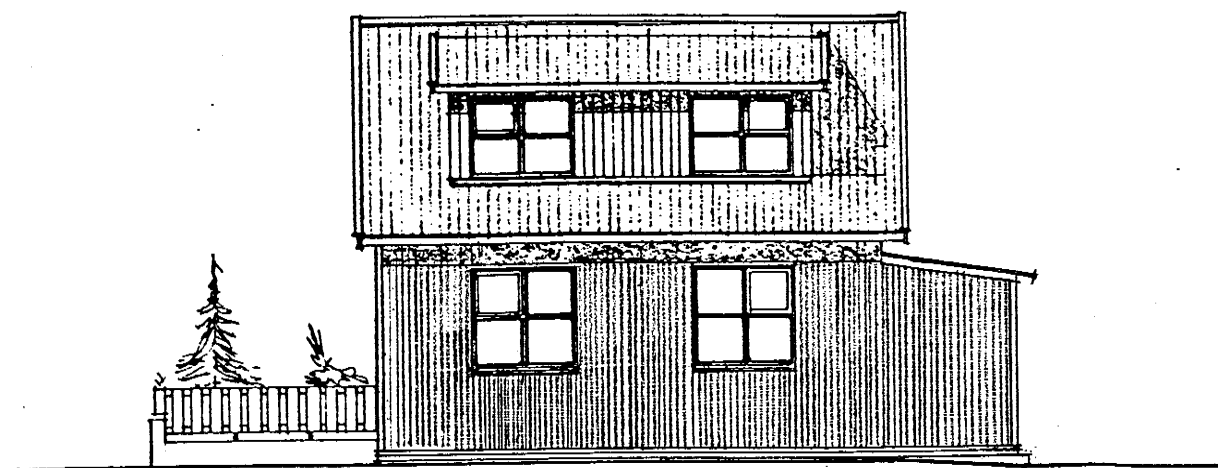


SÚDAUSTUR MKV. 1:100

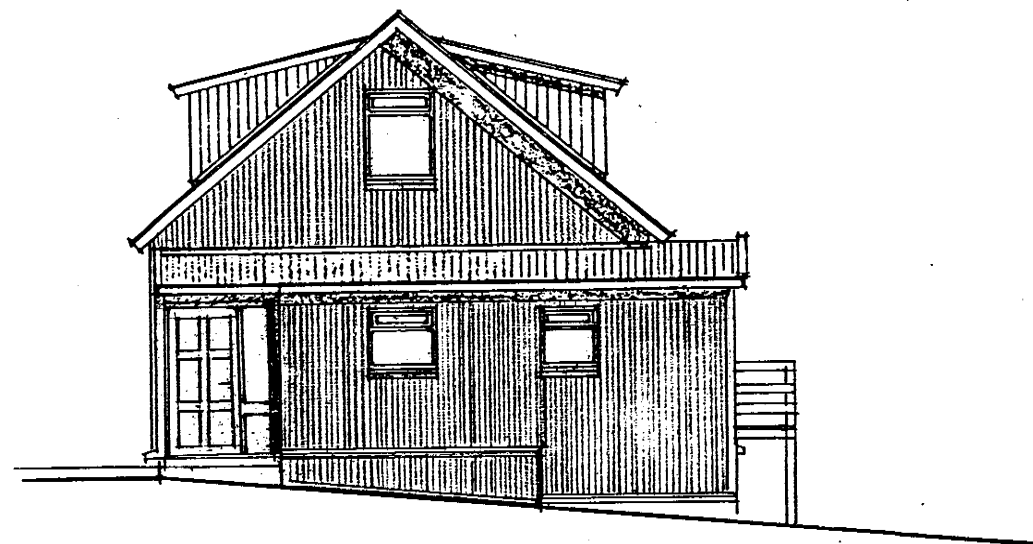

NORÐAUSTUR MKV. 1:100

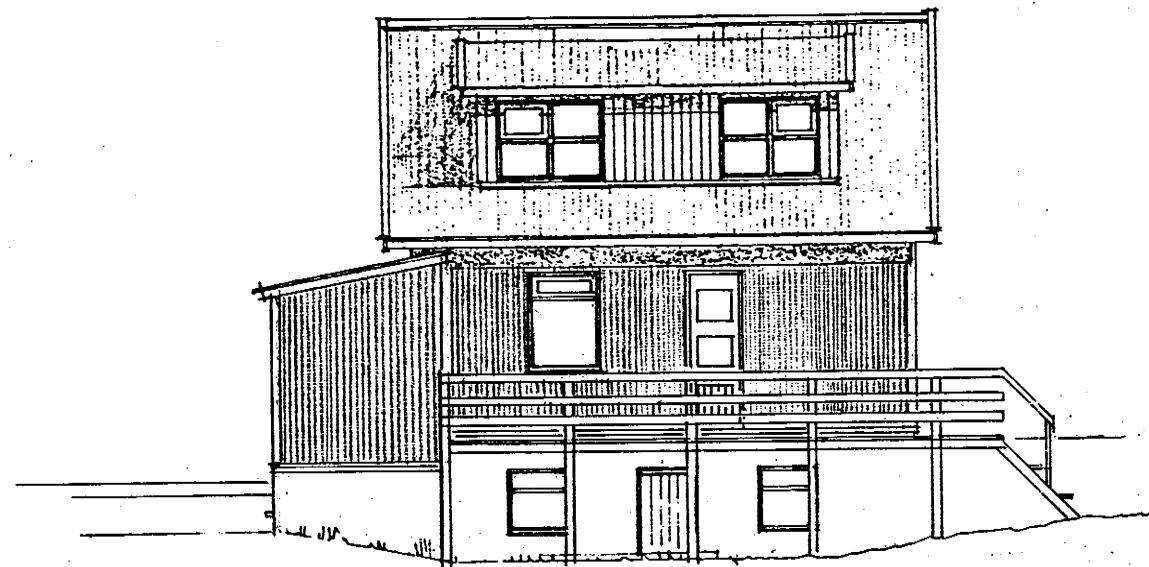


NORÐVESTUR MKV. 1:100

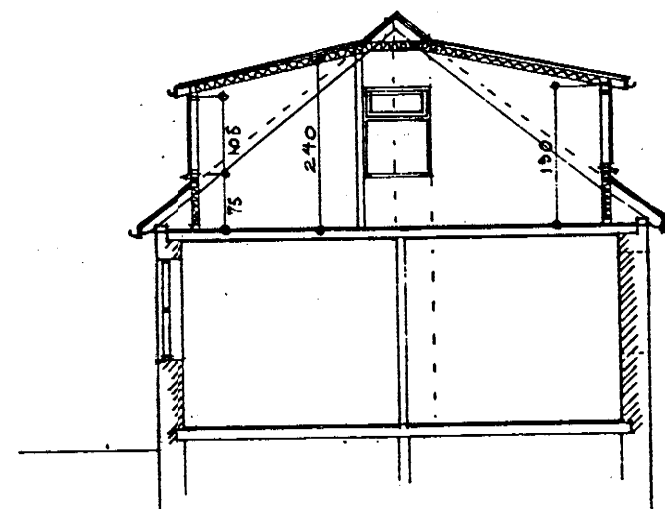

SNID A-A

ÚTVEGGJAKLÆÐNING:

- 50 x 50 LEKTUR
- 50MM ÞÉTTULL
- PAPPI
- BÁRUSTÁL
- STEKKUN HÚSS: 2.97 m²
- 8.00 m³

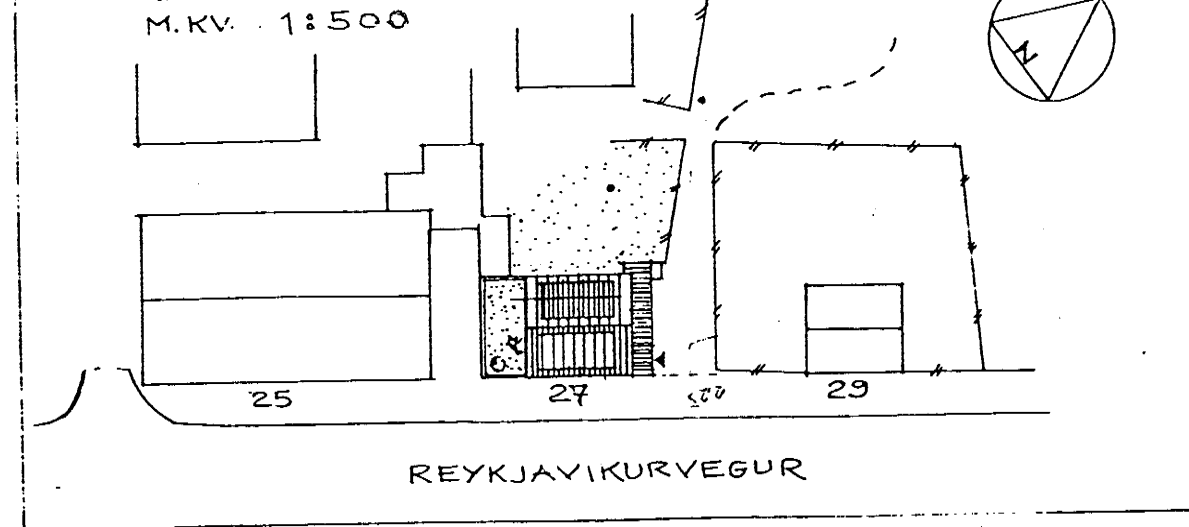


REYKJAVÍKURVEGUR

Samþykkt á fundi bygginga-
nefndar þ. 11/11 1995


BYGGINGAFULLTRÚINN
Þh í HAFNARFIRÐI
Kristján Jónsson

BLAÐ 1/1


FYRIR BREYTINGU. 1999

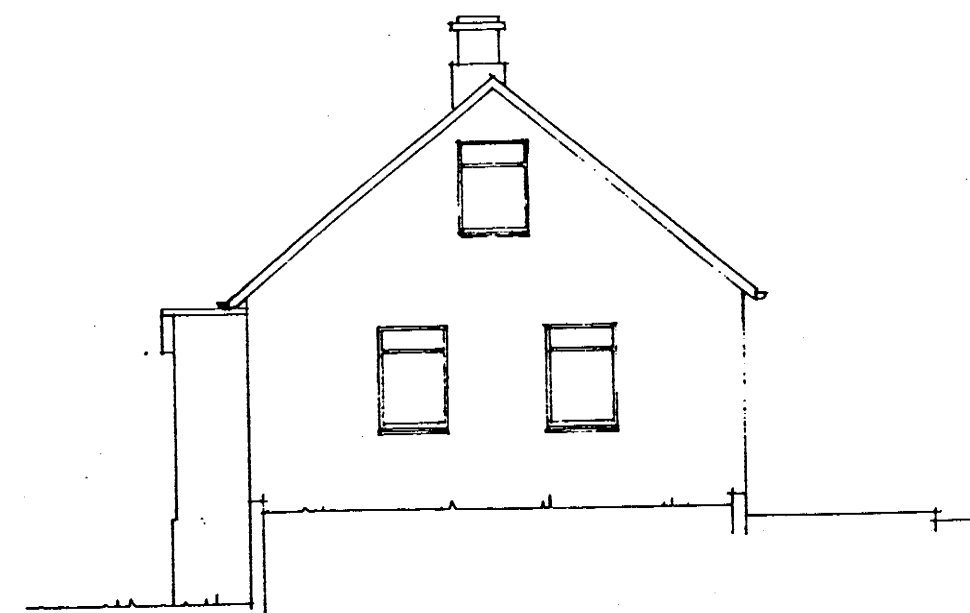


SÚDVESTUR

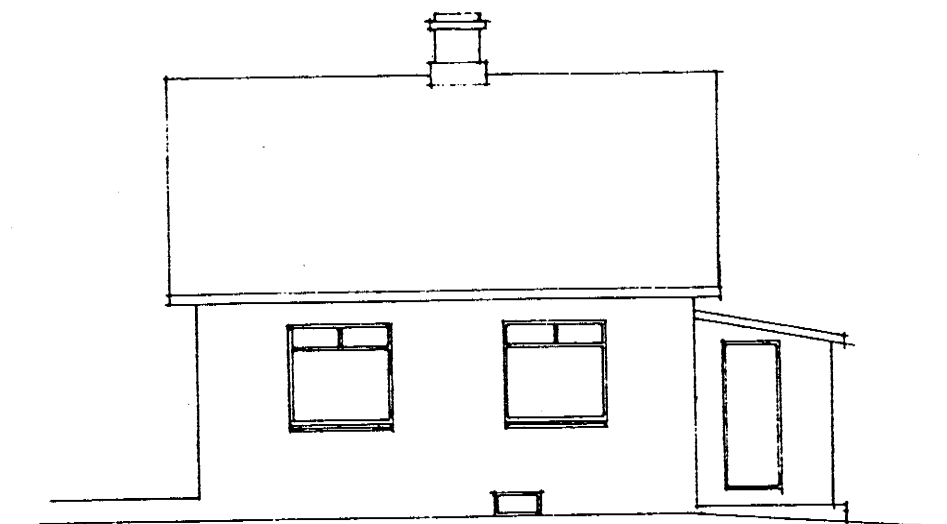


SÚDAUSTUR

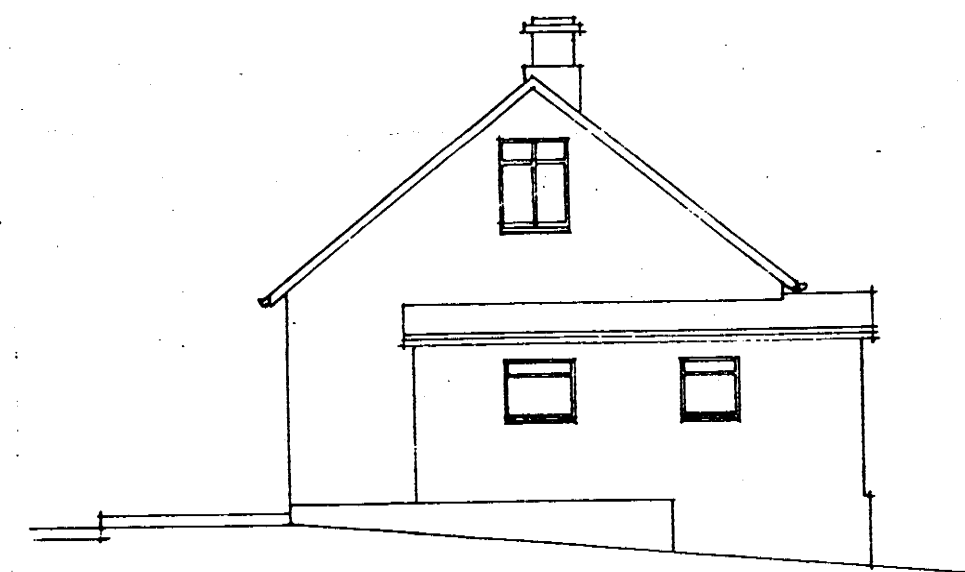


NORÐAUSTUR

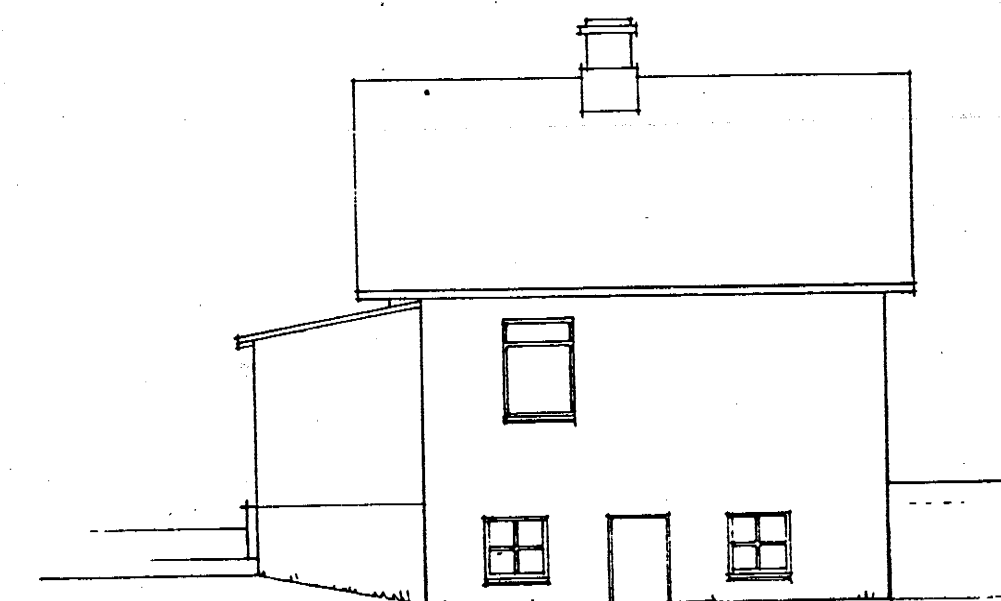


NORÐVESTUR

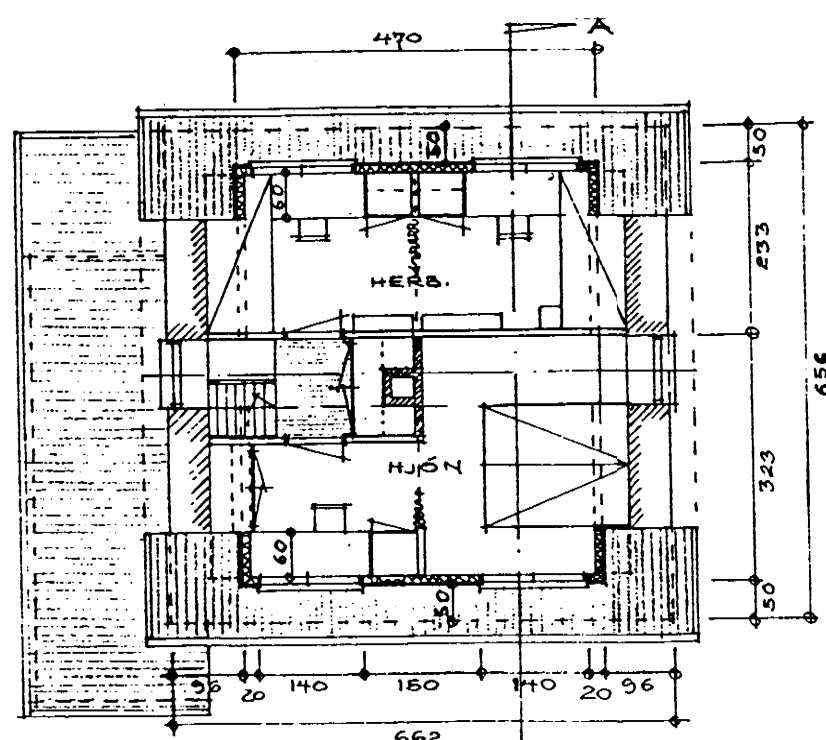


RISHÆÐ

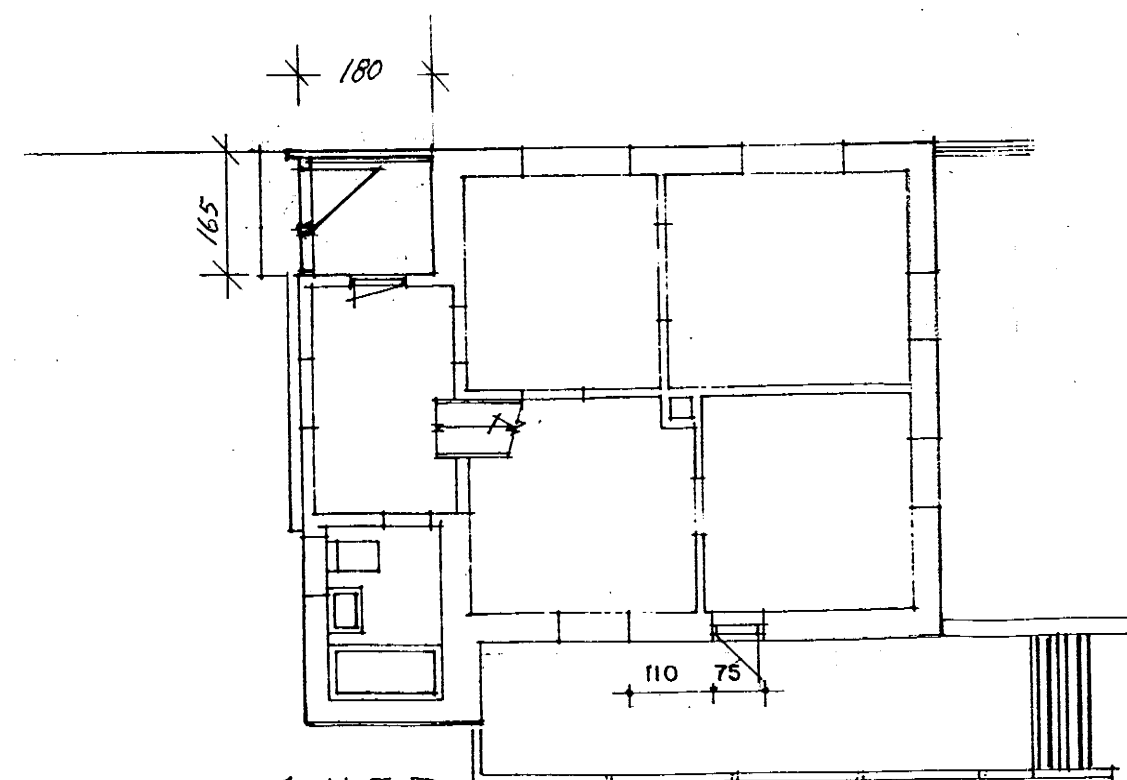

1. HÆÐ

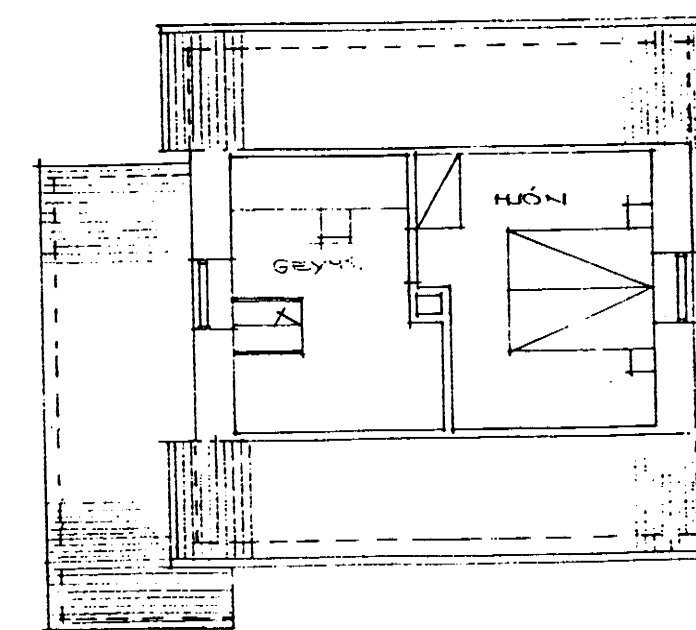

RISHÆÐ

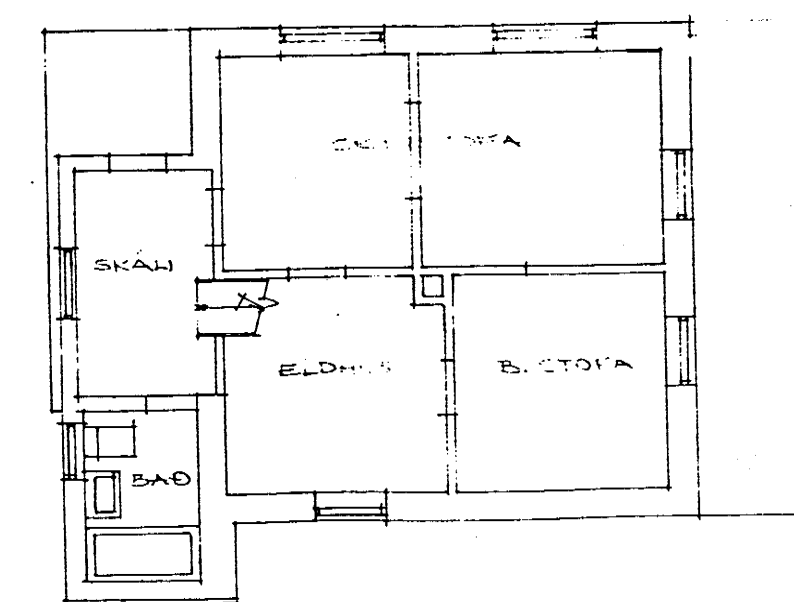

1. HÆÐ