

AFSTÖÐUMYND
M 1:500

SKÝRINGAR.
TEIKNINGAR ERU BYGGÐAR Á ELDRI TEIKNINGUM FRÁ 1926.

HÚSIÐ ER ÚR STEINSTEYPU, MED STEYPTRI BOTNPLÖTU OG MILLIGÓLFUM ÚR TIMBRI.
ÞAK ER ÚR TIMBURSPERRUM OG KLÆTT MED BÁRADRI BLIKK-
KLÆÐNINGU.

TEIKNINGAR ÞESSAR ERU REYNDARTEIKNINGAR AF HÚSI OG
GERÐAR Í TENGSLUM VIÐ NÝJA EIGNARSKIPTAYFIRLÝSINGU.


ÍBÚÐARHÚS:
KJALLARI 55.6M²
1 HÆÐ 53.6M²
2 HÆÐ 43.8M²

SAMTALS 153.0M²

RÚMMÁL ER 291.6M³

BÍLSKÚR:
FLATARMÁL ER 42.3M²
RÚMMÁL ER 112.2M³

ATH.
Samfara eðlilegu viðhaldi og breytingum á húsinu skal uppfæra
brunakröfur skv. byggingarreglugerð og teikningum sem hér segir:
Veggir milli íbúða skulu vera (R)EI90 (R=burðarveggur)
Veggir milli sameignar og íbúðar skal vera (R)EI60
Hæðarskil milli íbúða skulu vera REI90
Hurð úr sameign að íbúð skal vera EI-CS30

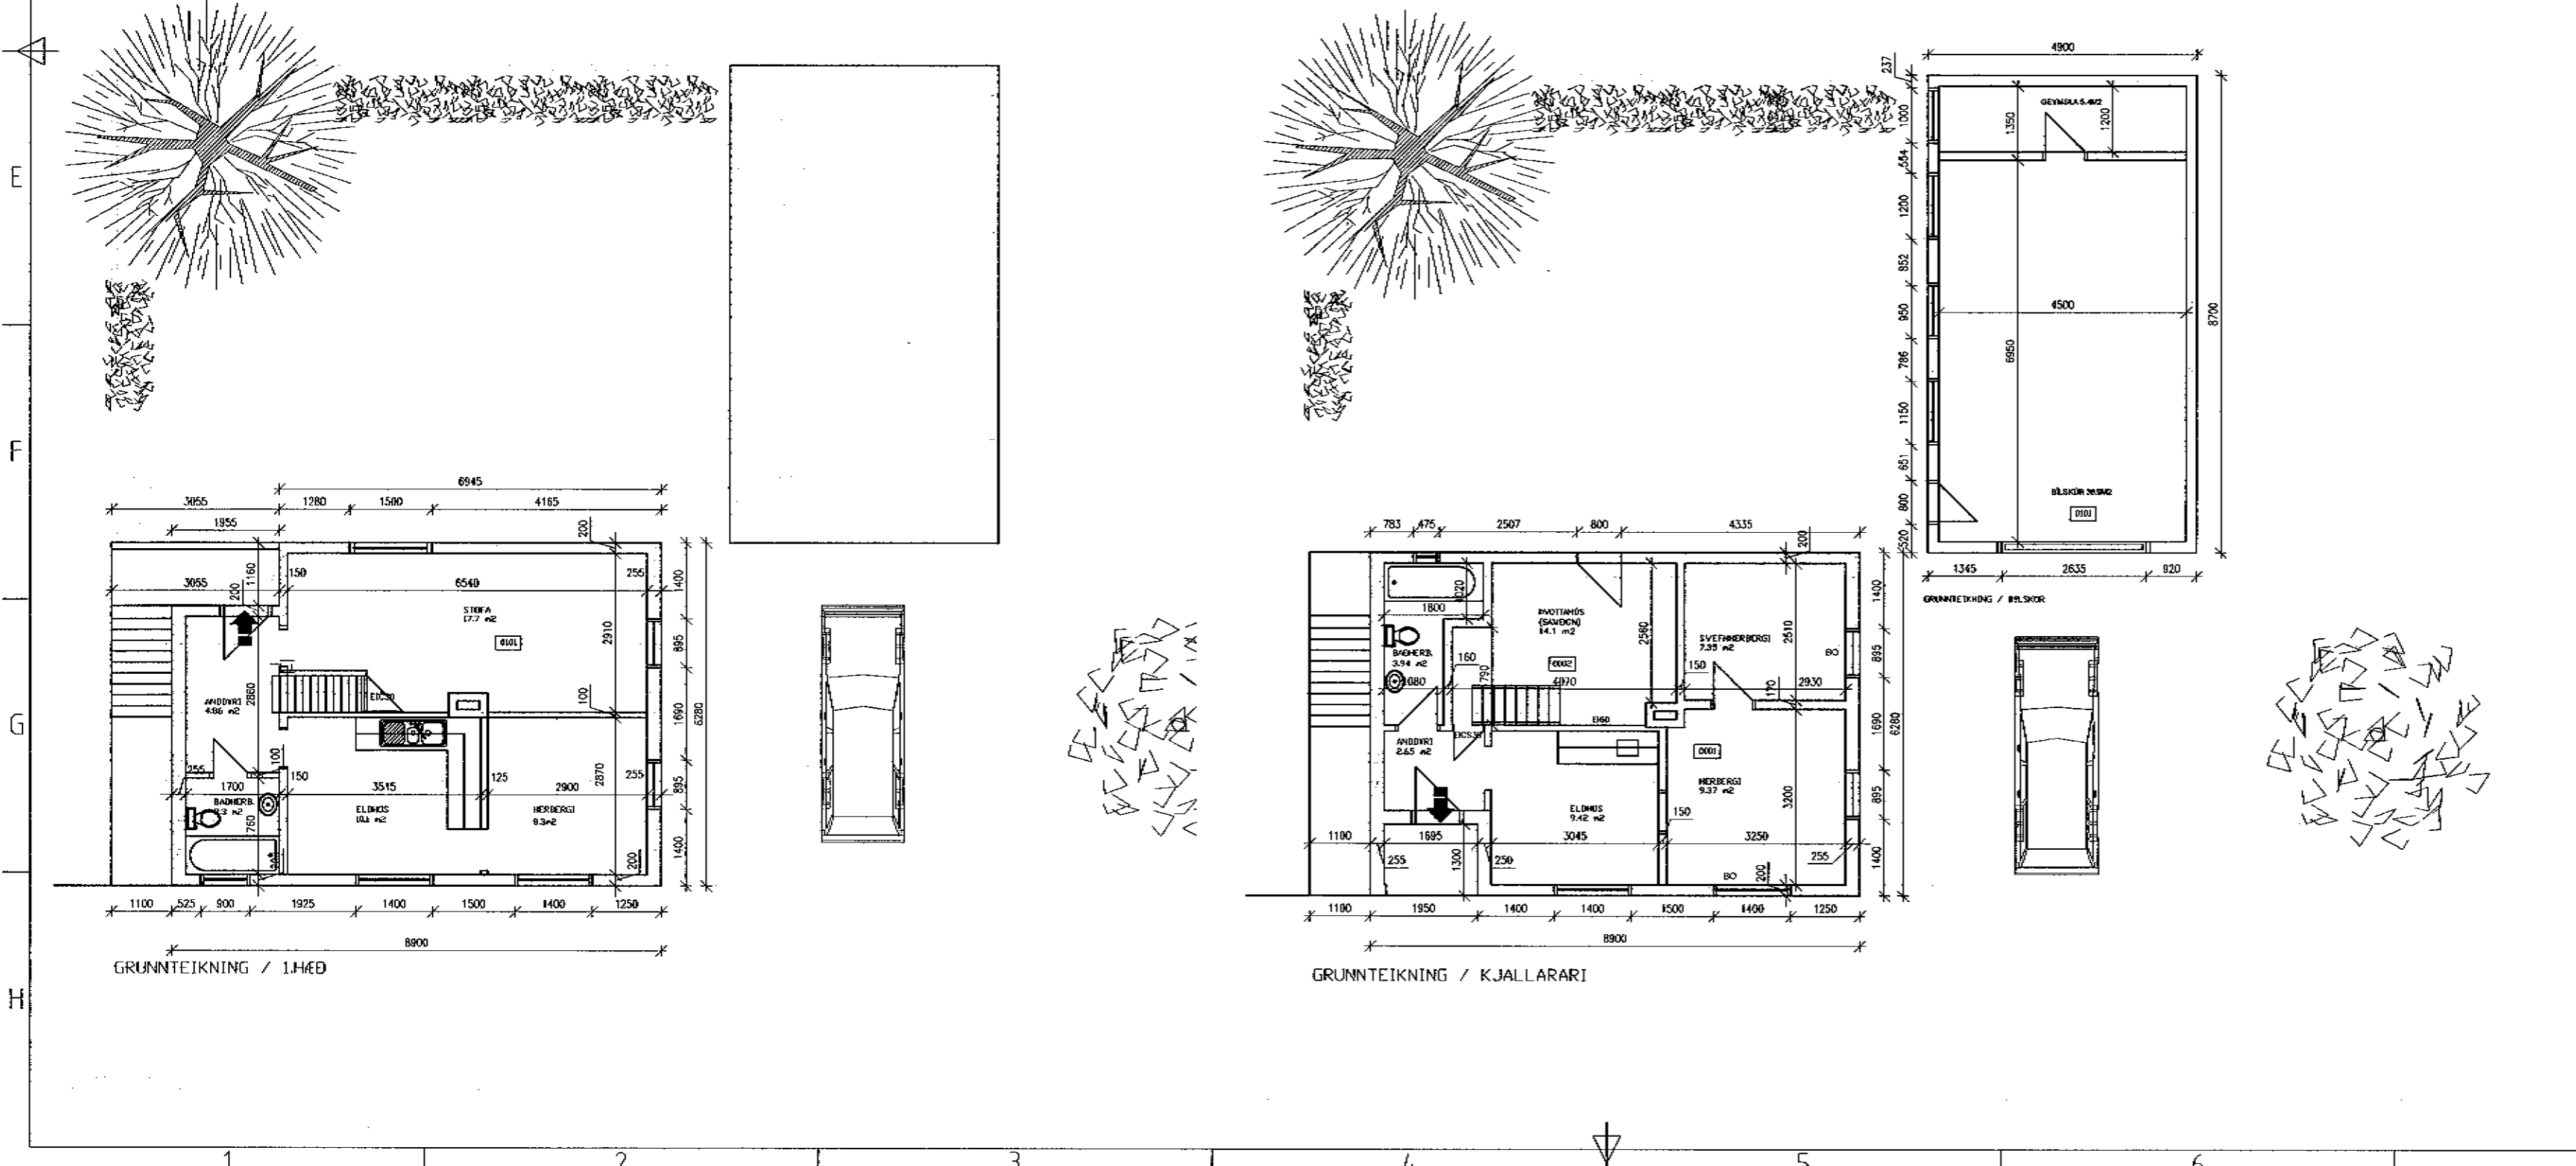

**Byggingarfulltrúi
samþykkir erindið.**

05 JUNÍ 2004

Þent skat á að samþykkt þessi verður ekki virk,
fyrir en eftir þinglýsingu eignarskiptayfirlýsinga-
innar og skráningu hennar hjá Eignarskipti ríkisins.
Byggingarfulltrúinn í Hafnarfirði
F.h. Kristján Þórarinnsson

SKÝRINGAR

Kótar eru í m.y.s
Másetningar eru í mm

Merkir hæðarkóti í sniði

Merkir hæðarkóti í plani

Merkir þykkt plötu

Sjá einnig skýringarblað

Helti sniðs
Heiti teikningar þar
sem snið er sýnt
Heiti teikningar þar
sem snið er tekið

SNÍÐMERKING



M. 1:100

C 02-06-04 MÁLSETNINGUM OG B0 TEXTA BÆTT VIÐ

B 14-005-04 TEXTA MED BRUNAMERKINGUM BÆTT VIÐ

A 04-04-2004 FERMETRATÖLU BÆTT VIÐ Í HERBERGI KJALLARA
BREYTINGAR

Samþykkt

Samþykki aðilthjónnæðar

VEB Verkfræðistofa Erlends Birgissonar ehf.
Bæjarind 4 201 Kópavogi
Sími 564 3322 Fax 564 3324
Netfang veb@veb.is, GSM 898 1198
Ráðgefandi verkfræðibjónusta

VERKHEITI

REYKJAVÍKURVEGUR 30

HAFNARFIRÐI

Teikning nr
A1
c

HEITI TEIKNINGAR

**GRUNNMYNDR KJALLARA 1 OG
2 HÆÐAR / AFSTÖÐUMYND**

Dagsetning	Teiknað	Hannað	Kvarði	Tölvuheit
JÚLÍ 2003	BEJ	ESB	1:100/500	REYKUR 30.100
		261156-2539		