


Samþykkt á fundi bygginga-  
nefndar þ. 20/8 1969

BYGGINGAFULLTRÚINN  
I HAFNARÞRDI


*[Signature]*

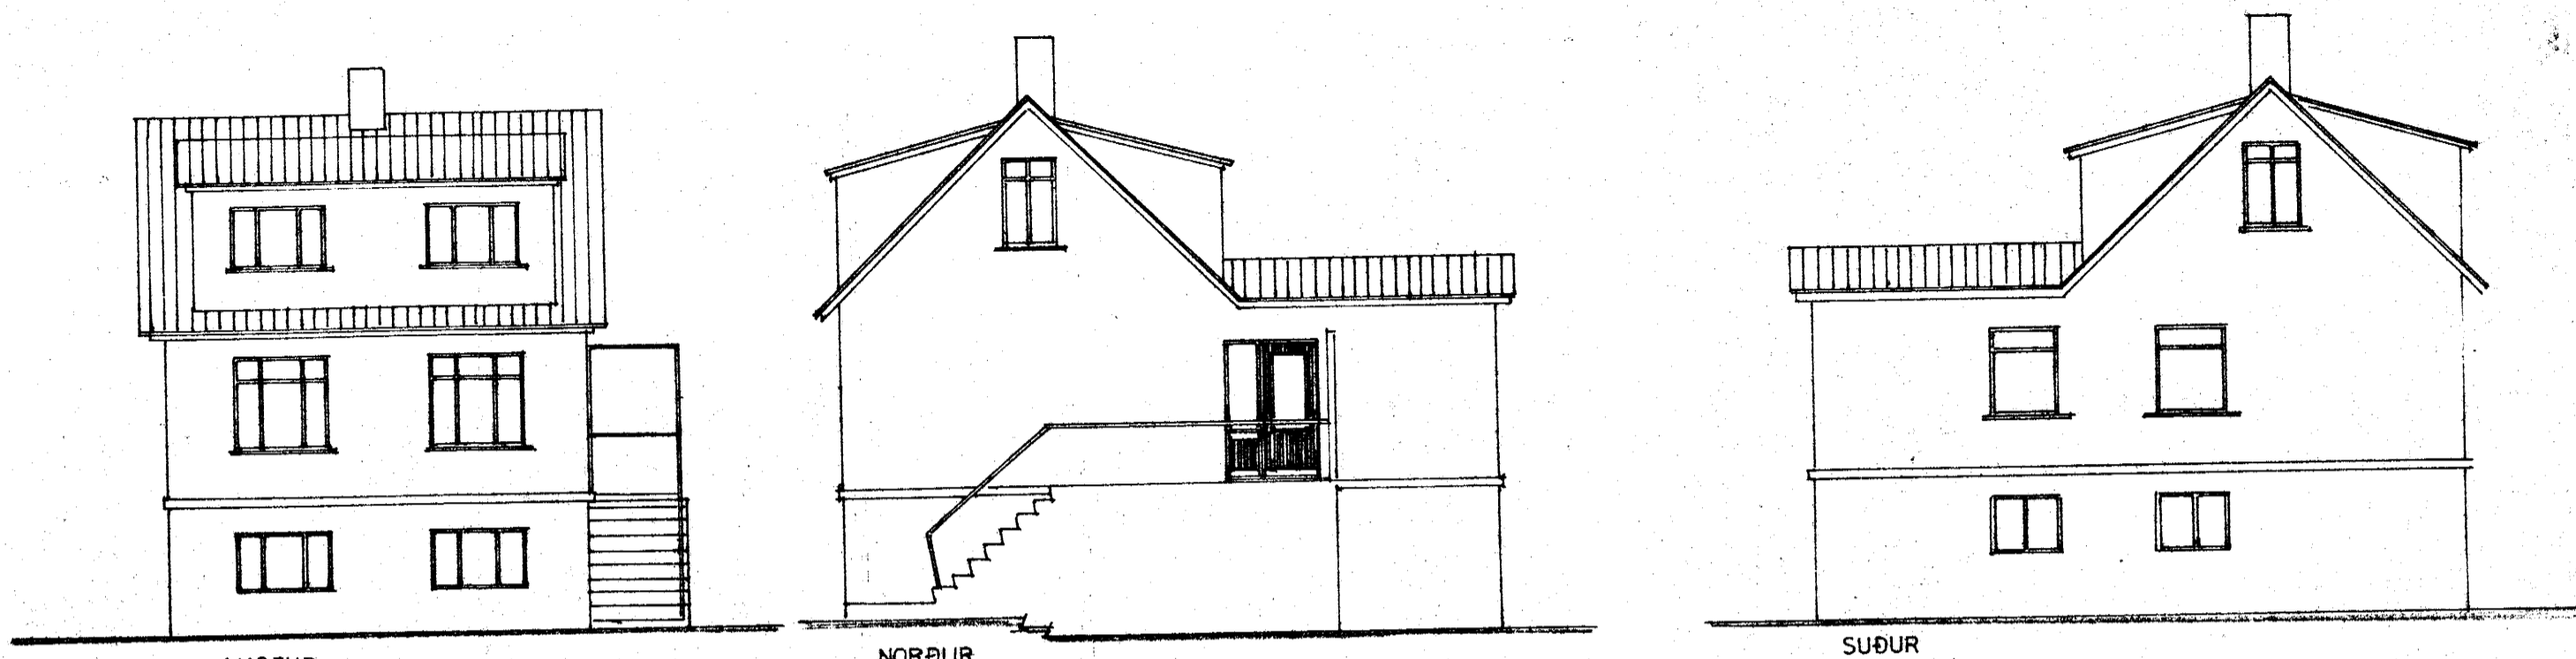

AUSTUR  
FYRIR BREYTINGU  
EFTIR BREYTINGU

NORÐUR


SUÐUR

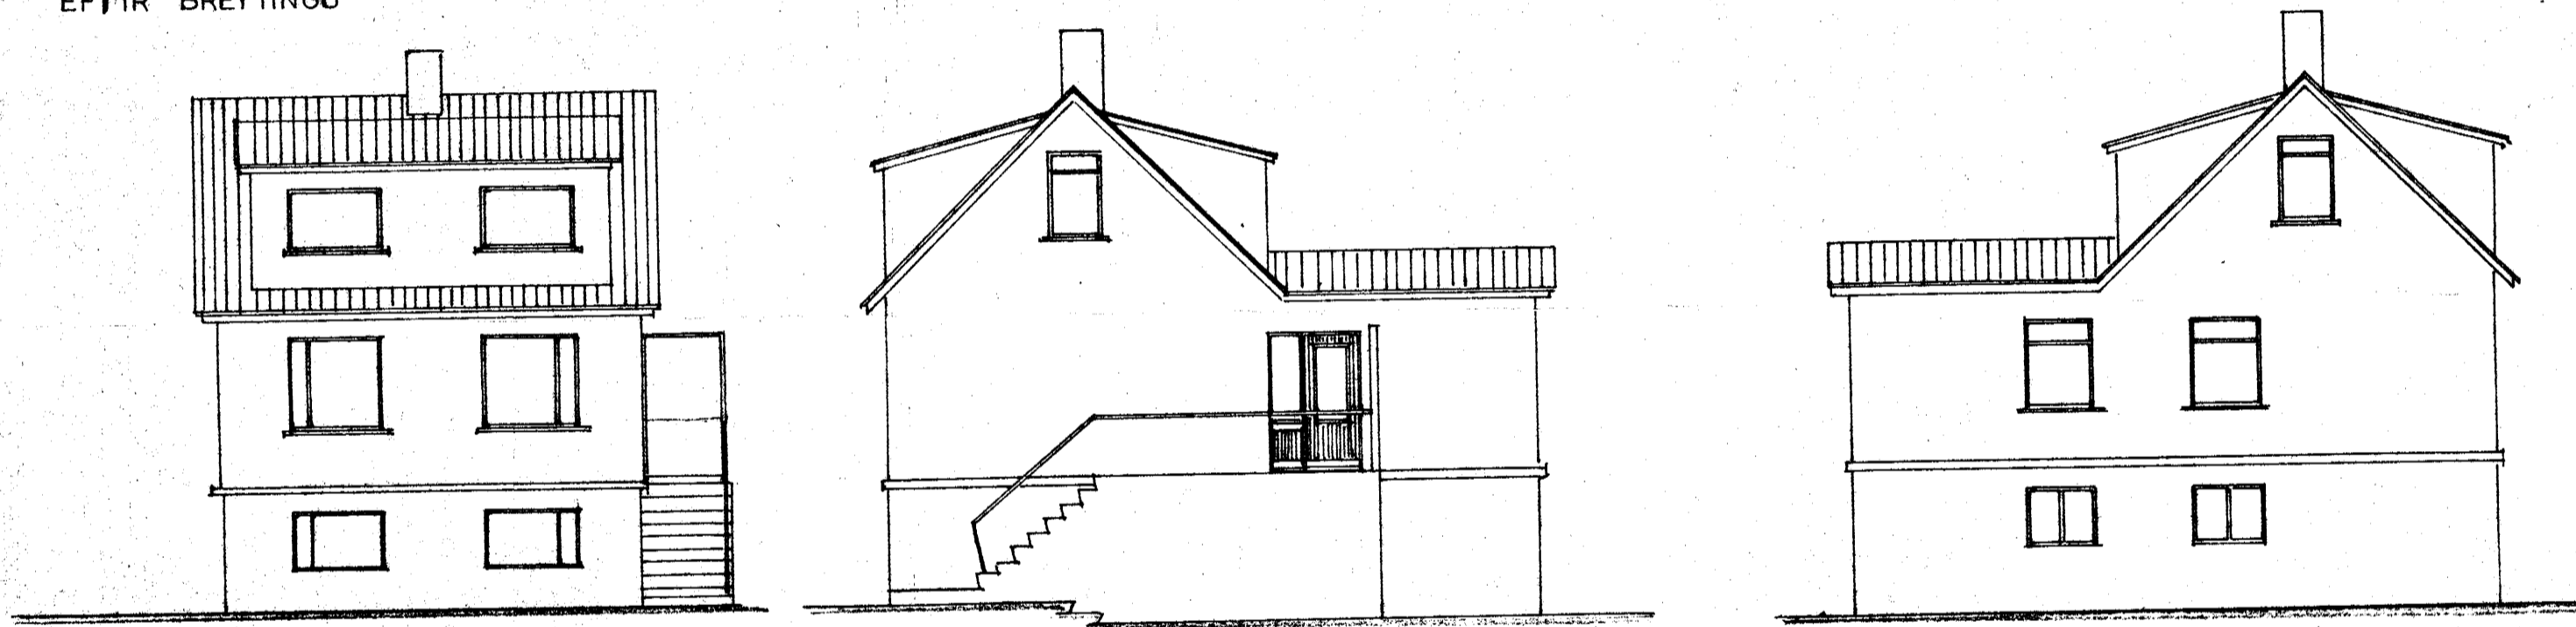

AUSTUR

NORÐUR

SUÐUR

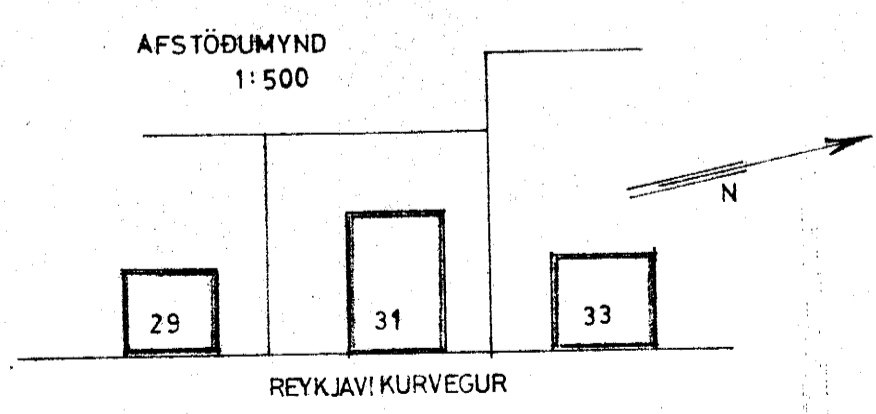

REYKJAVÍKURVEGUR 31  
GLUGGABREYTING

Útlit 1:100

Afstöðumynd 1:500

Hafnarþrði 2. ágúst 1969  
*[Signature]*