

GEYMSLA


Eig:

Hallgrímur Björnsson


Reykjavíkurveg nr. 33

17/8 53


1:100

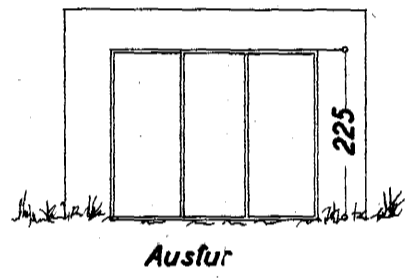


Austur

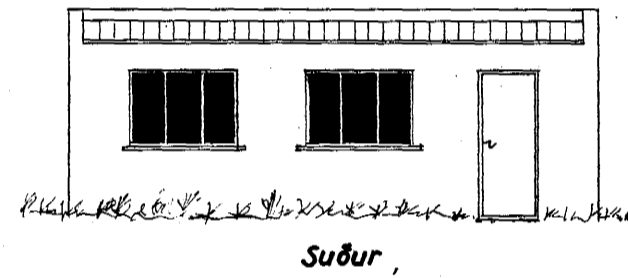


Suður

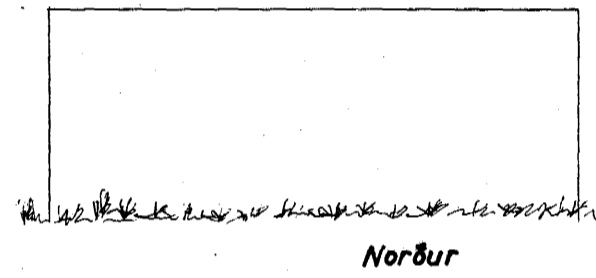


Norður

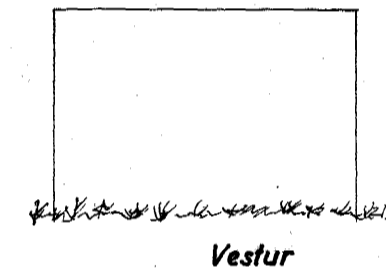

Vestur

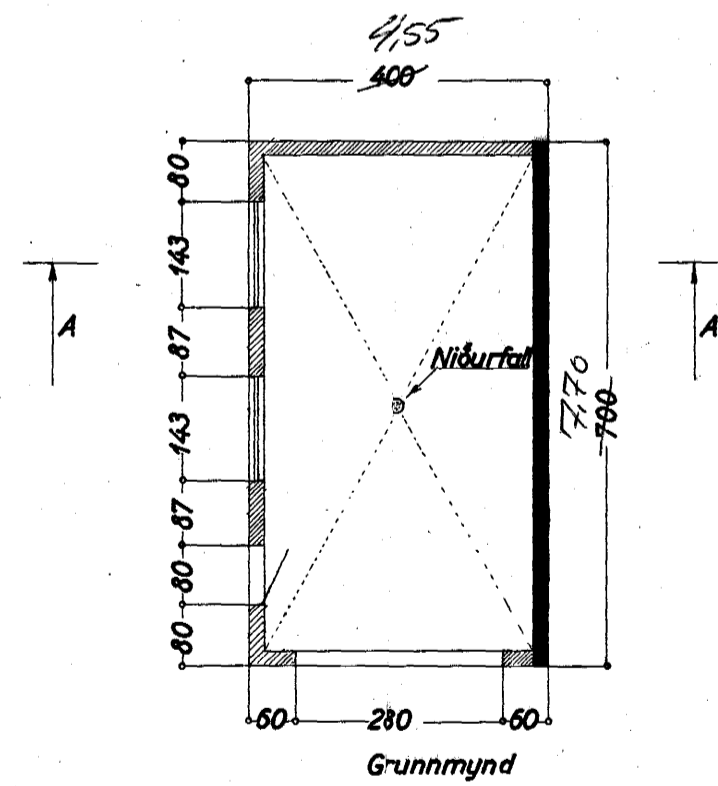


Grunnmynd

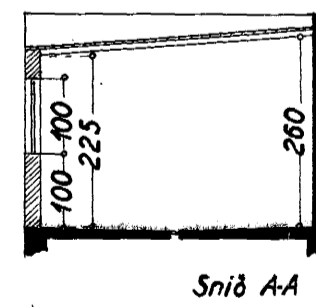

Snit A-A

AFSTÖÐUMYND
1:500

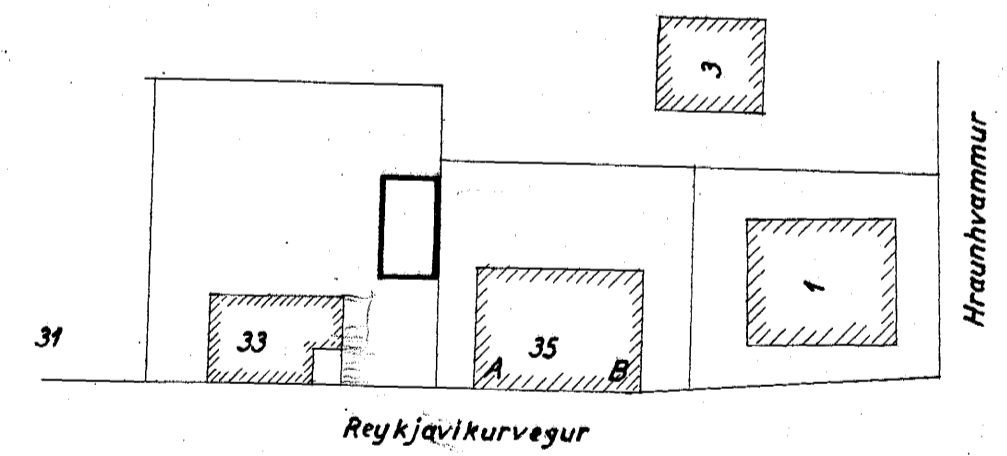

Áskorðing: 17. ágúst 53

F. Þóroddsson