

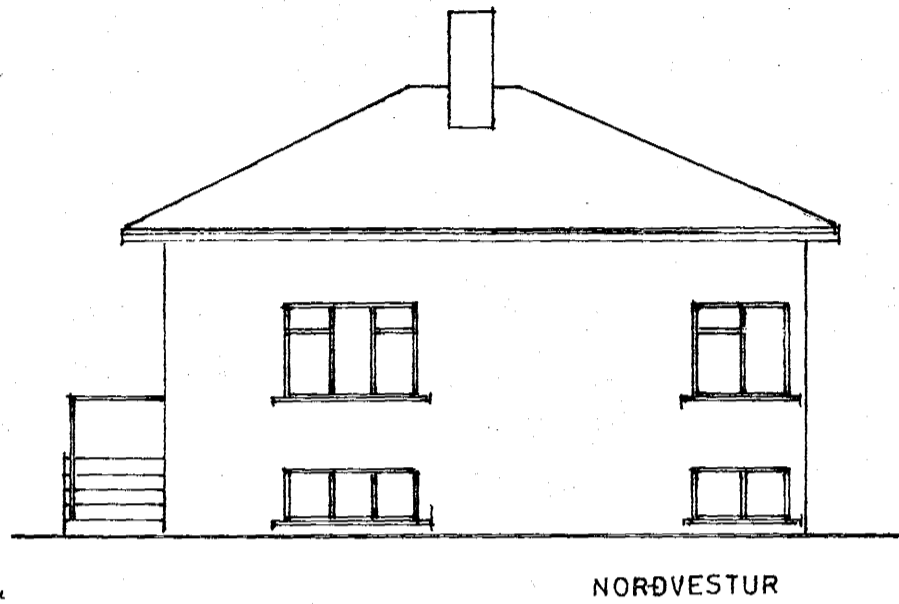
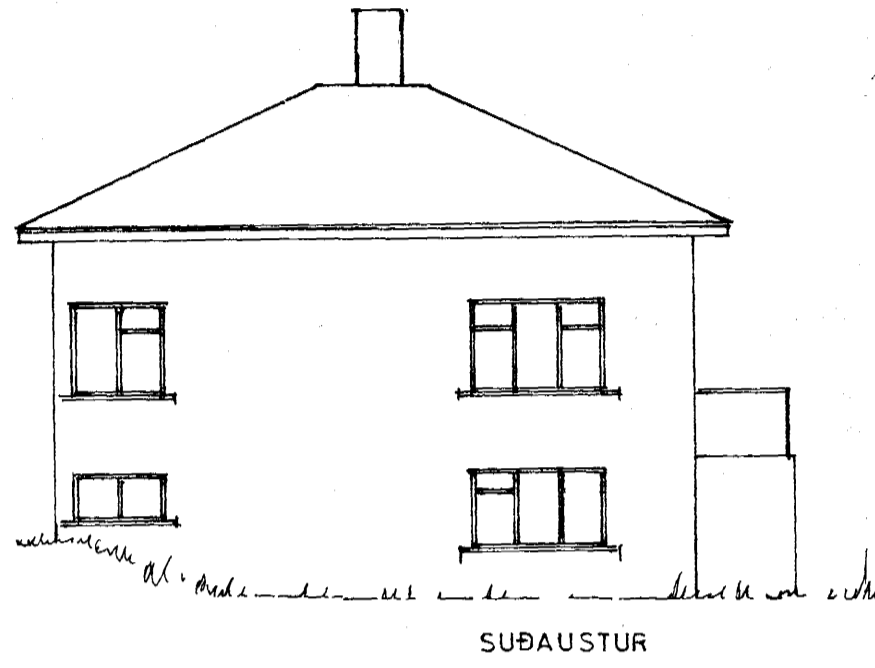
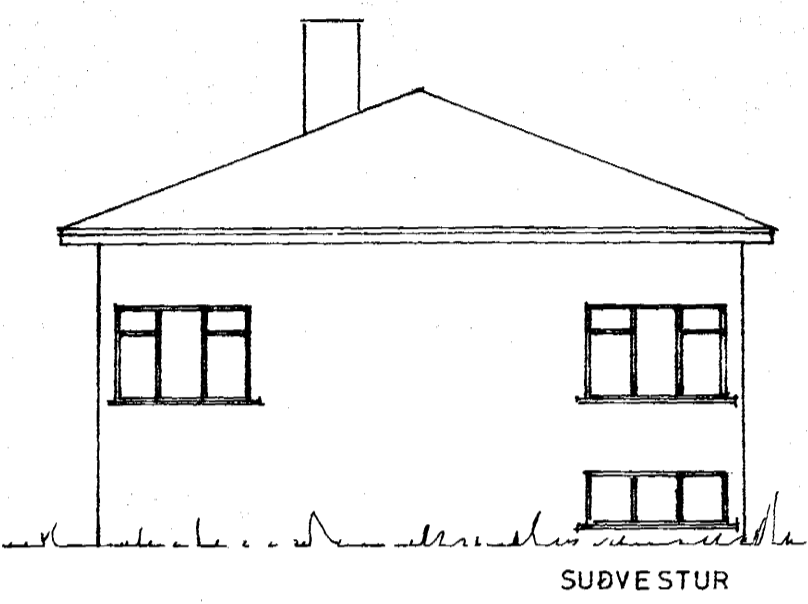
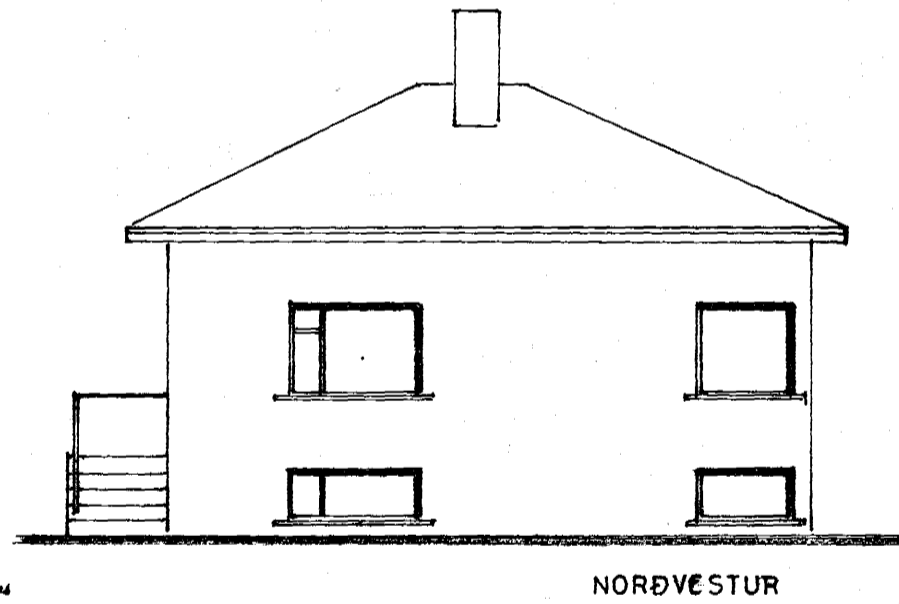


Samþykkt á fundi bygginga-  
nefndar þ. 20/2 1980  
BYGGINGAFULLTRÚINN  
Í HAFNARFIRÐI  
*[Signature]*

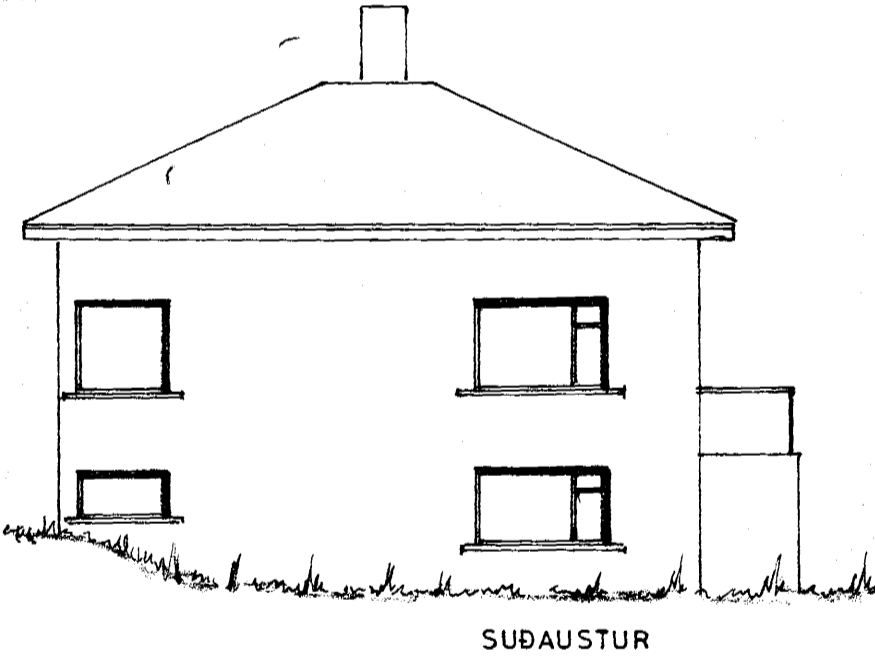

FYRIR BREYTINGU  
EFTIR BREYTINGU

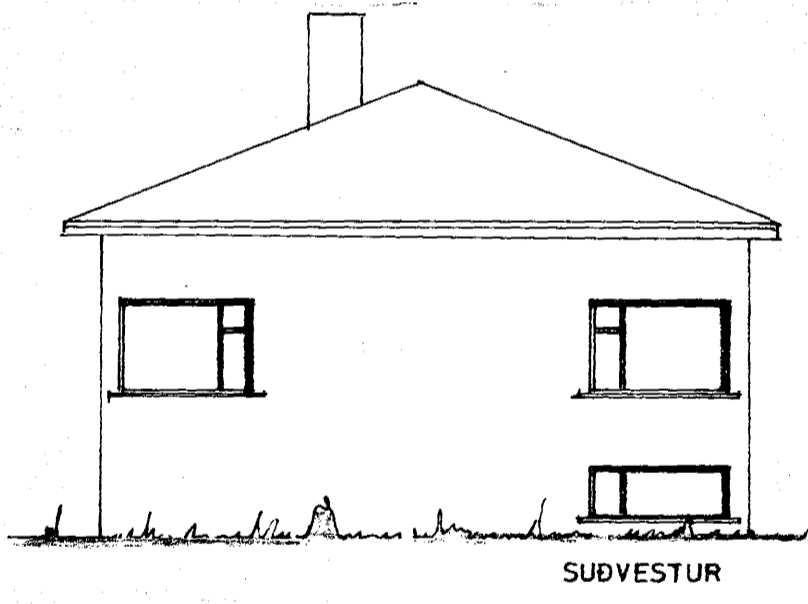

**REYKJAVÍKURVEGUR 34**  
GLUGGABREYTING  
ÚTLIT 1:100  
Hafnarfirði 5 Febr. 1980  
*[Signature]*