



ÖNNURHÆÐ 1:100

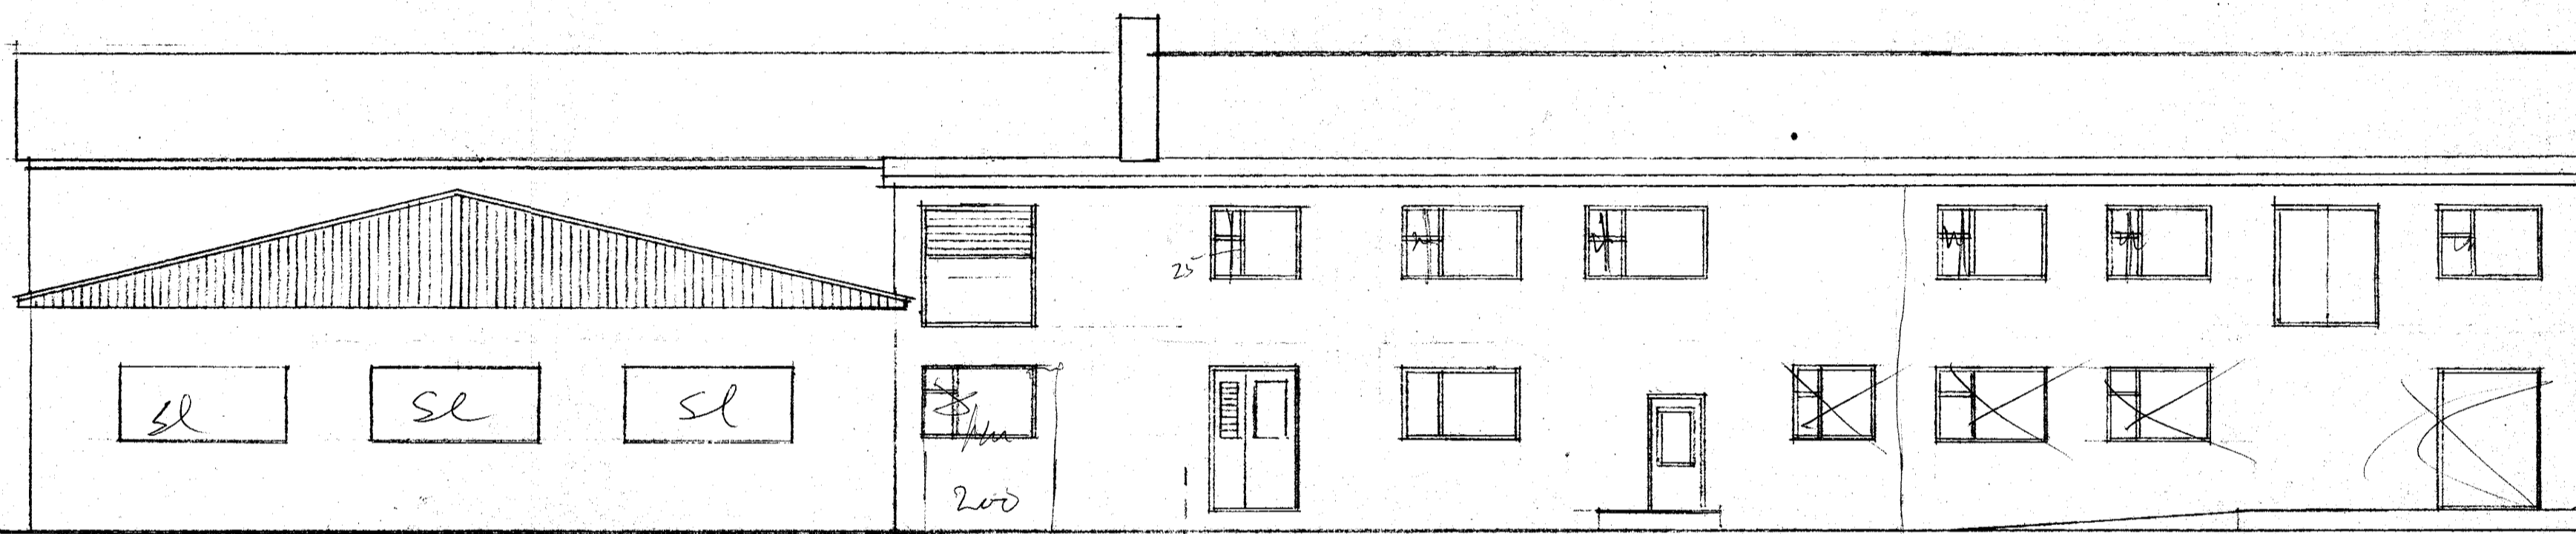

HLIÐ AÐ PORTI

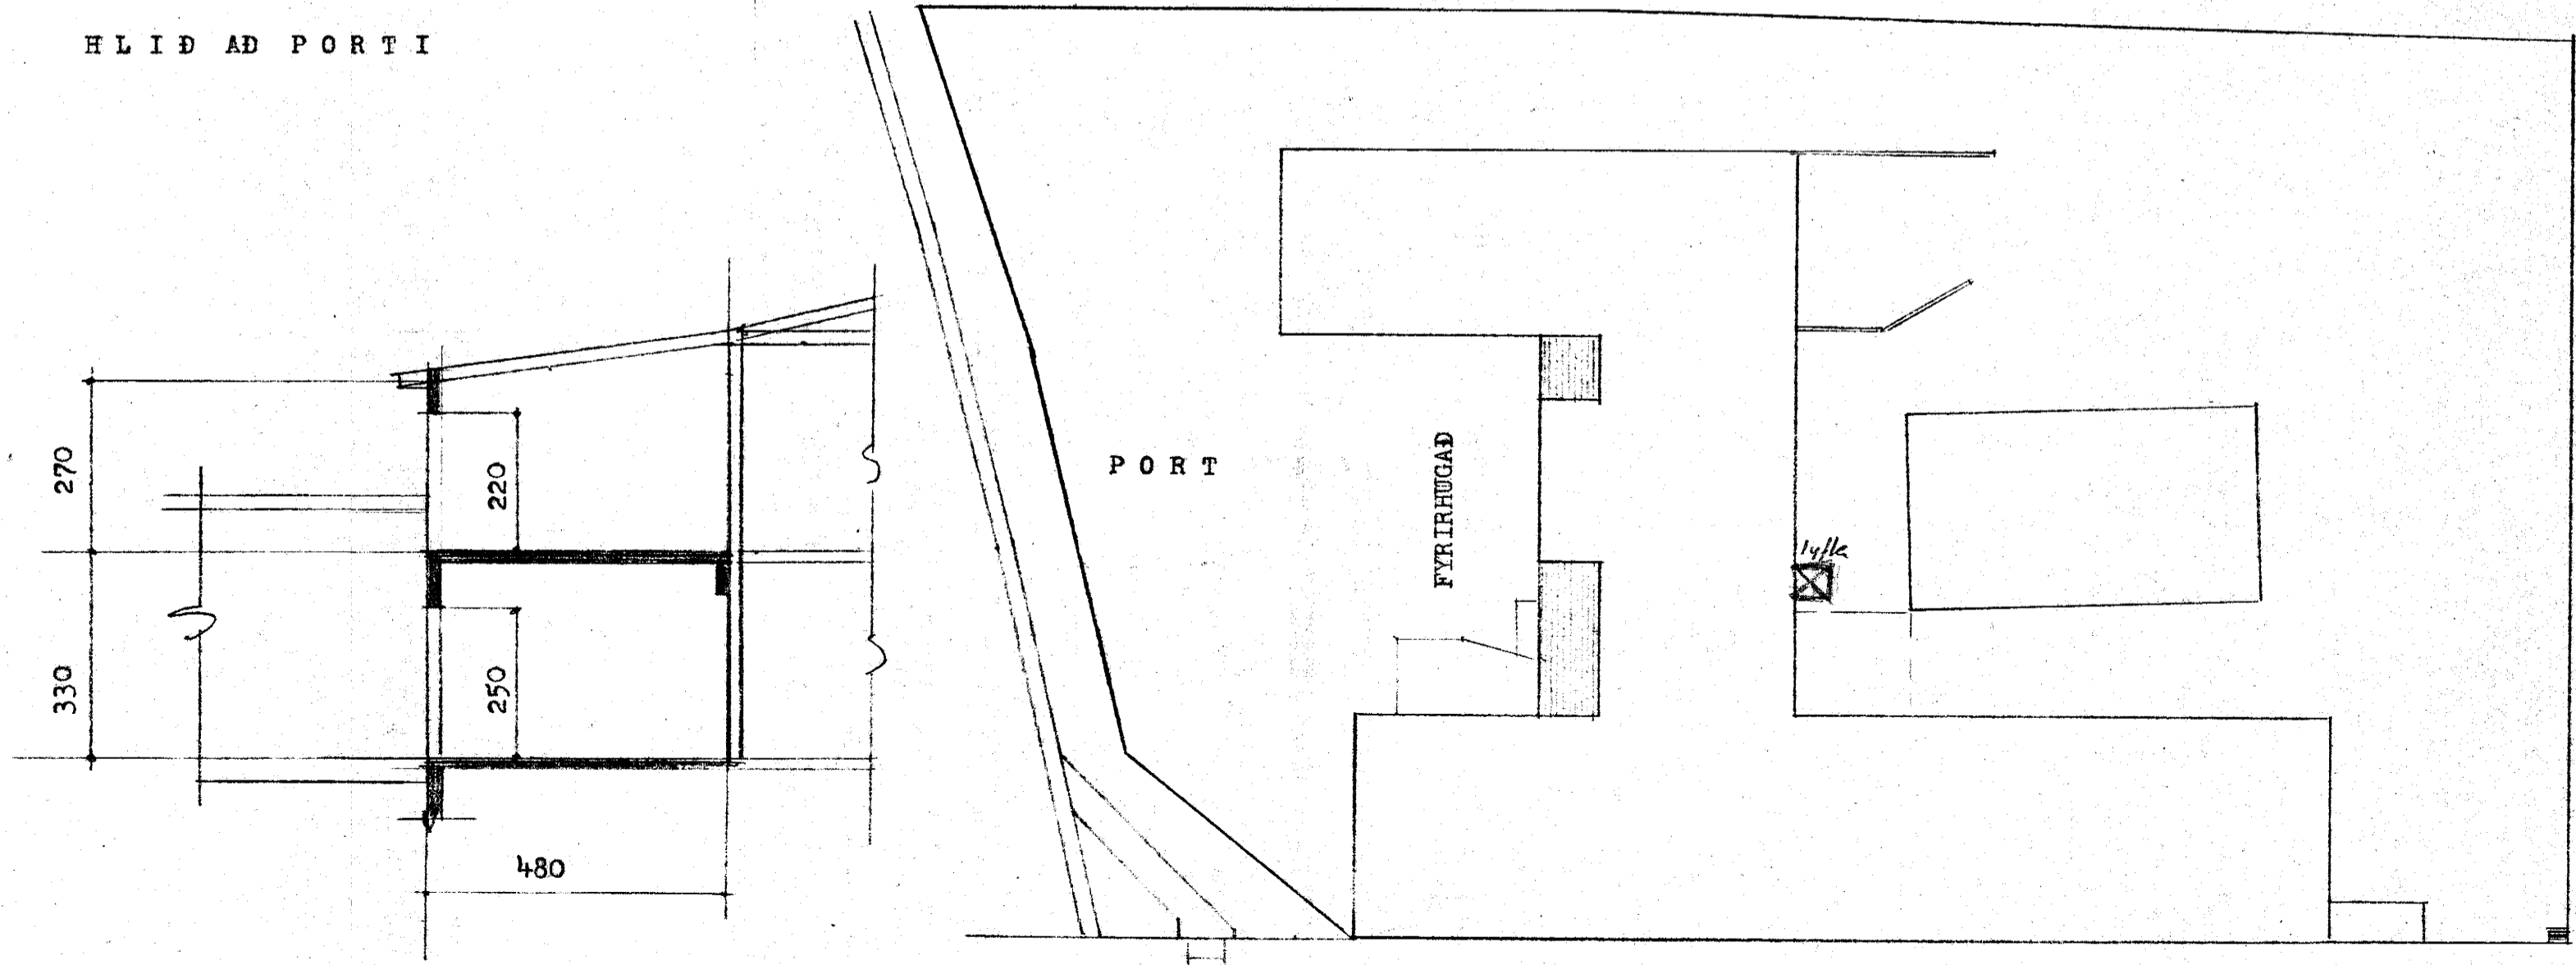

LÖÐARMYND 1:500

HVALUR H/F
HAFNARFIRÐI
STÆKKUN

TEIKNISTOFA
RÖGNV. JOHNSEN
HVASSALEITI 123
SÍMI 35370
REYKJAVÍK 24/5-1973

Refo

REYKJAVÍKURVEGUR