



Samþykkt á fundi bygginga-
nefndar þ. 12/6 1973
BYGGINGAULLTRÚINN
I HAFNARFIRÐI
S. Jónsson

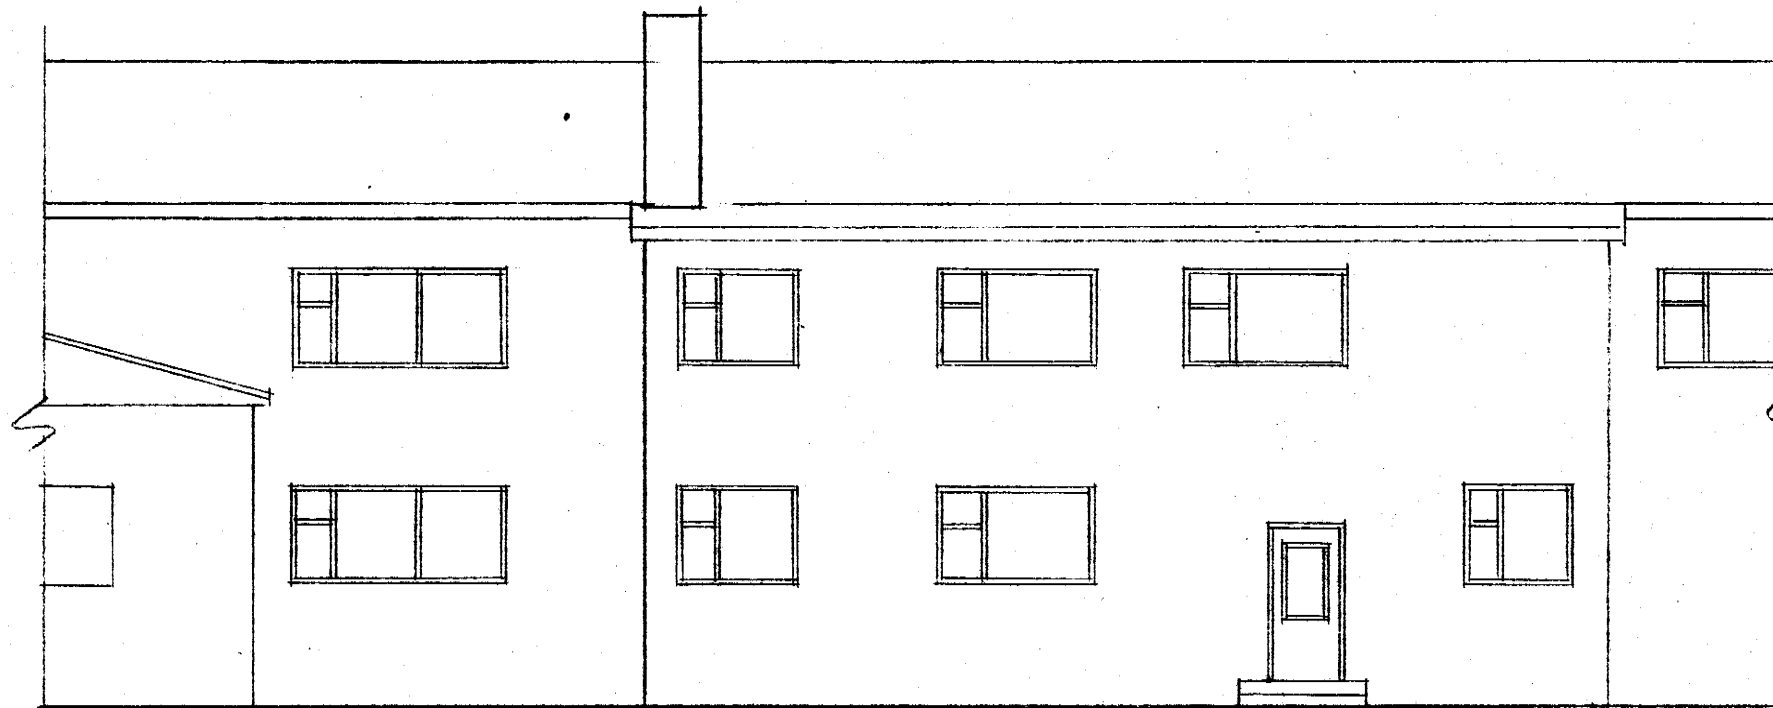


FYRIR BREYTINGU

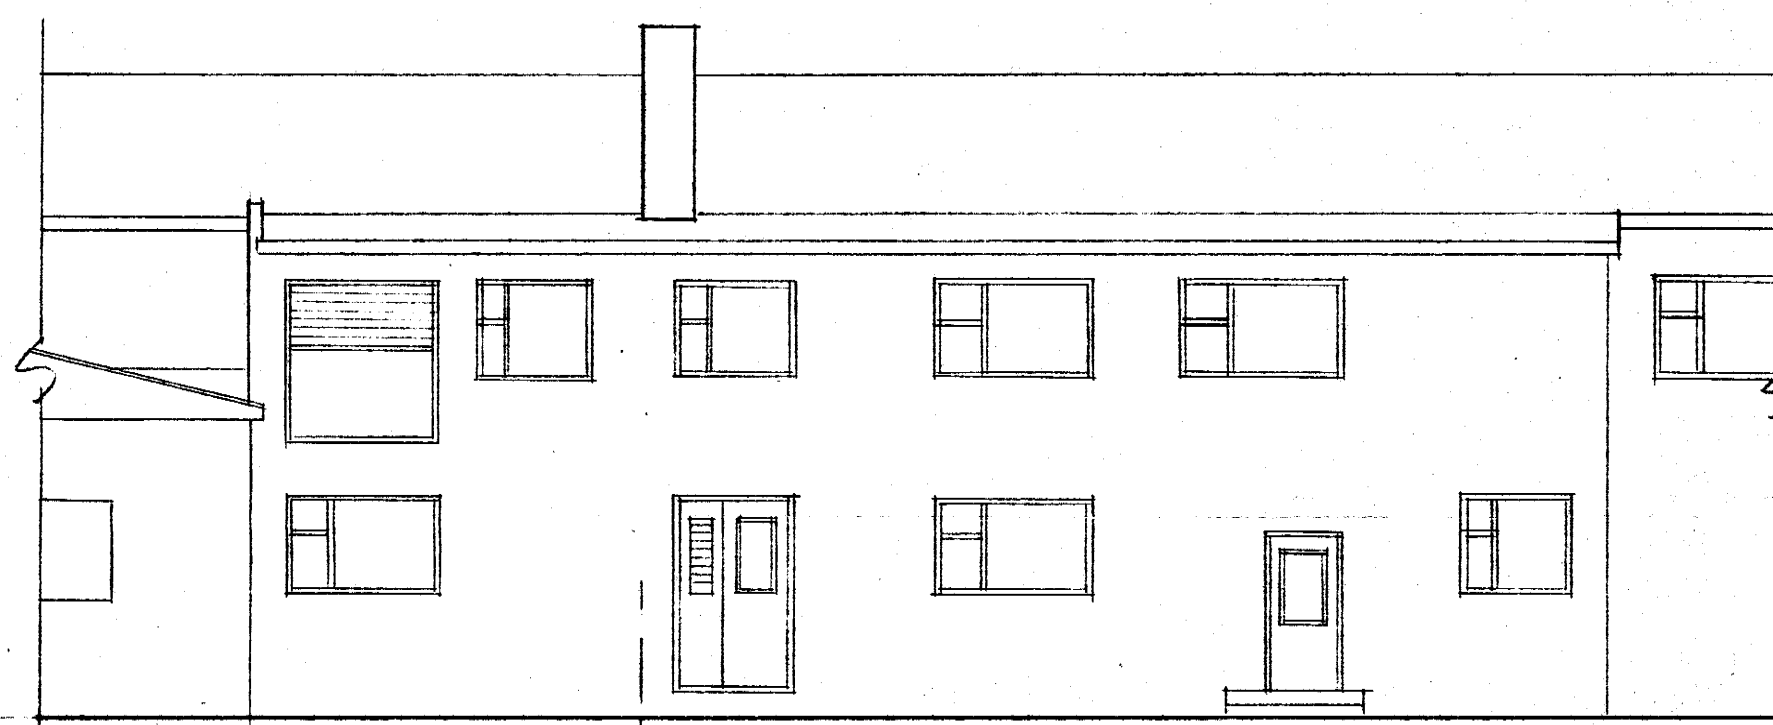

FYRIRHUGAD
ÚTLIT EFTIR
BREYTINGU

LÓGARUPPDRATTUR
I : 5 0 0

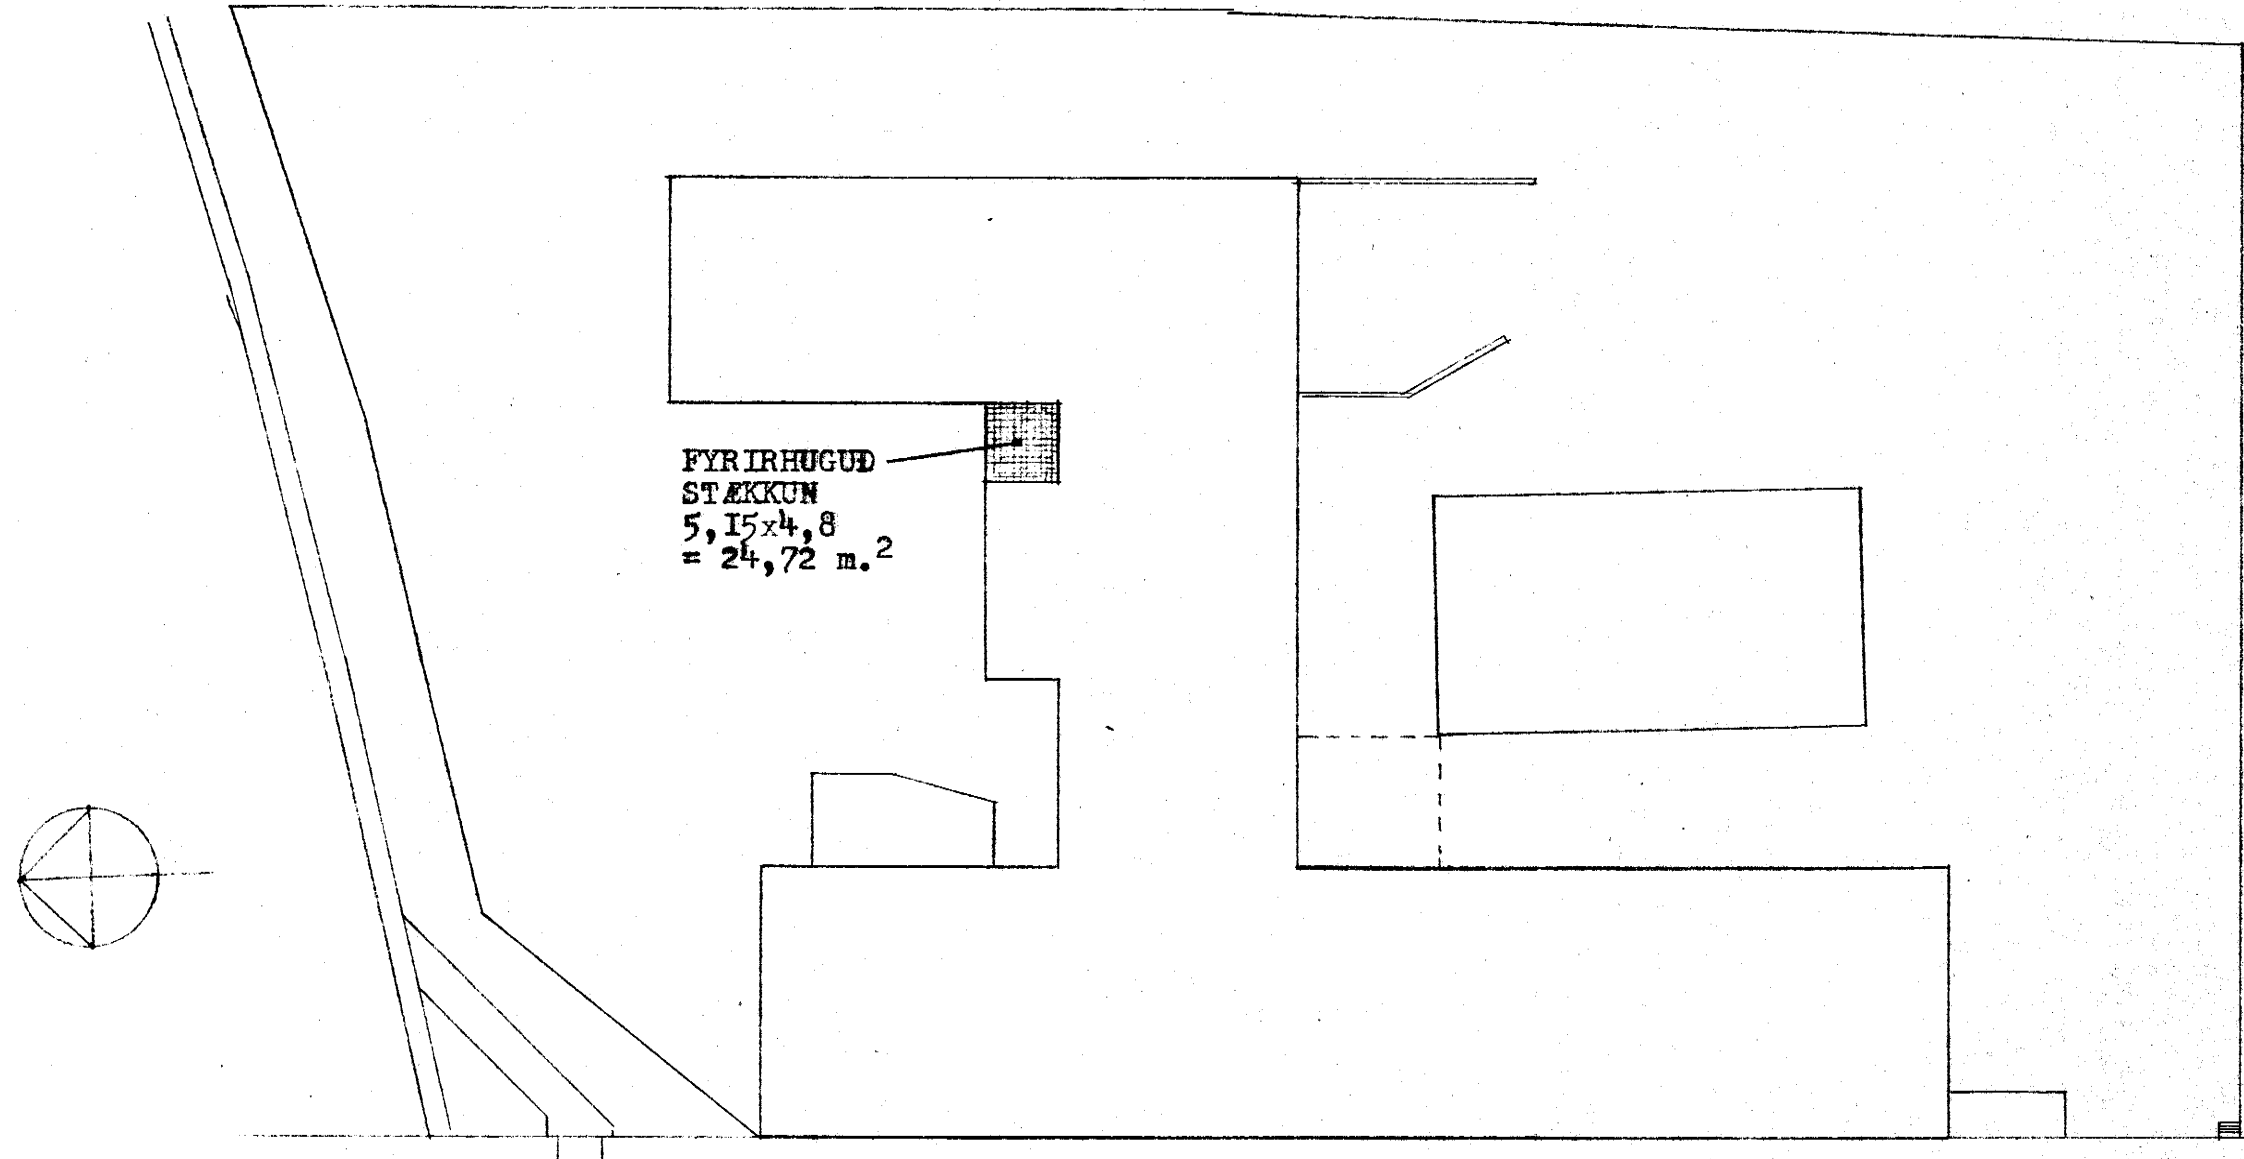

FYRIRHUGUÐ
STÆKKUN
5,15x4,8
= 24,72 m.²

REYKJAVÍKURVEGUR

HVALUR H/F HAFNARFIRÐI
STÆKKUN FYRIR
LOFTRÆSTIKLEFA & KYNDINGU

MÁL I:100 & I:500 TEIKNING NR I36-A

TEIKNISTOFA
RÖGNV. JOHNSEN
HVASSALEITI I23
SÍMI 35370 & 21676

REYKJAVÍK 29/5-1973

Rafn