REYKJAVÍKURVEGUR NR. 38 M 1:100

Samþykkt þann
3.0 JAN. 1998
Byggingafulltrúinn í Hafnarfirði
Erlendur Hjálmarsson

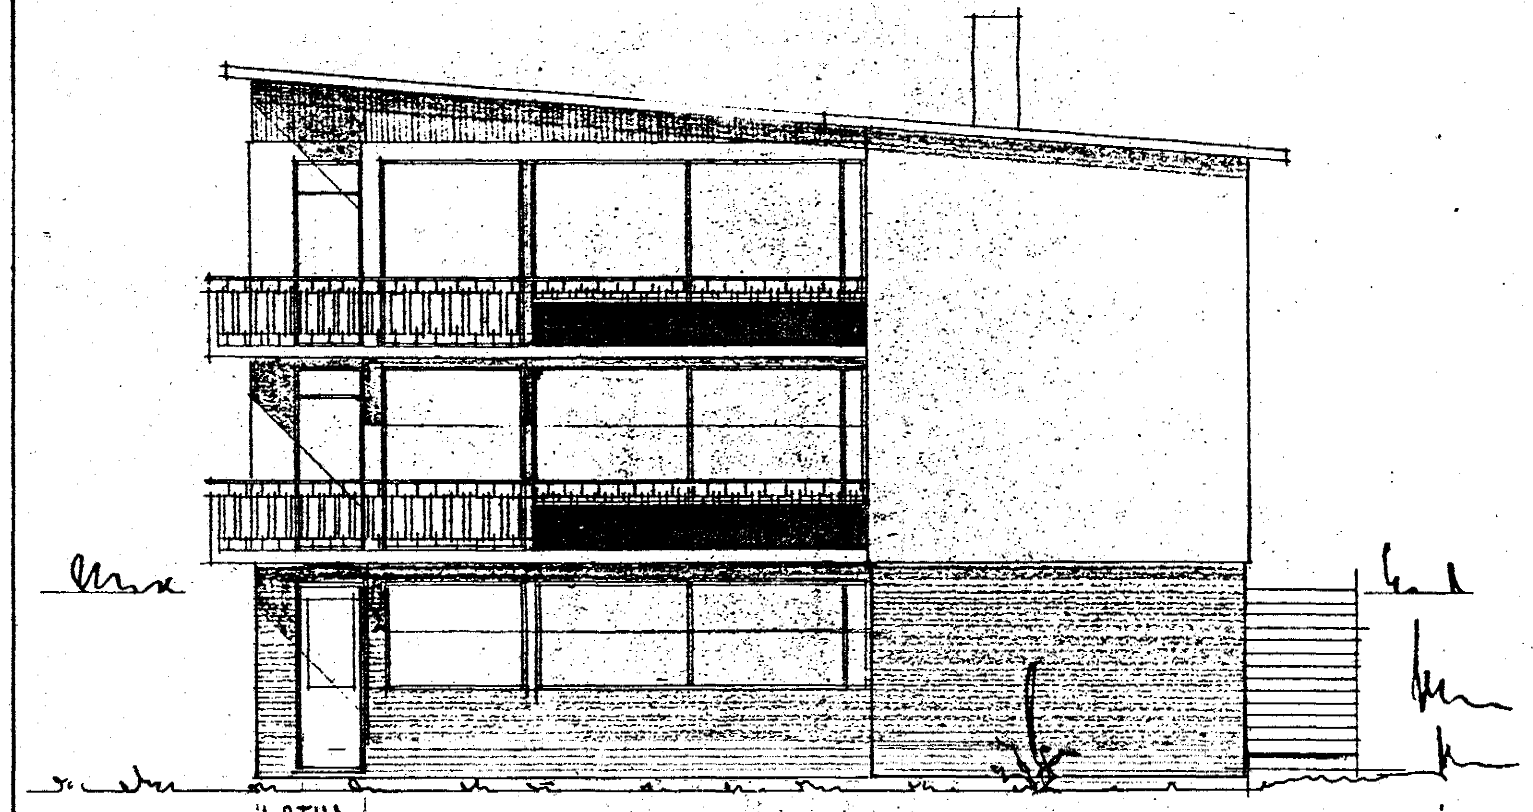

ASTUR

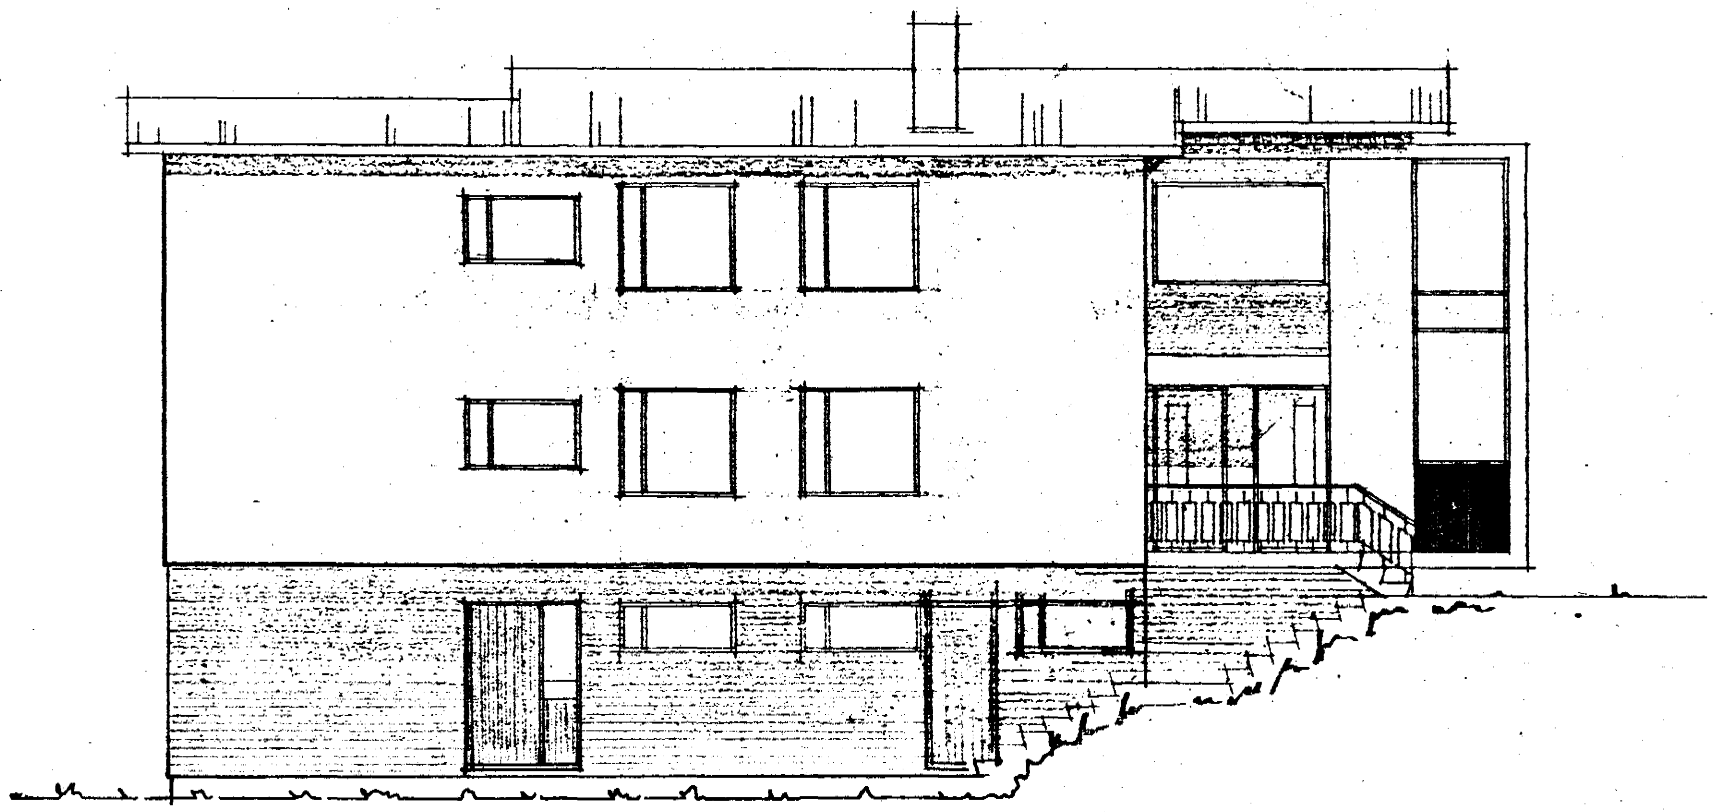

NORÐUR

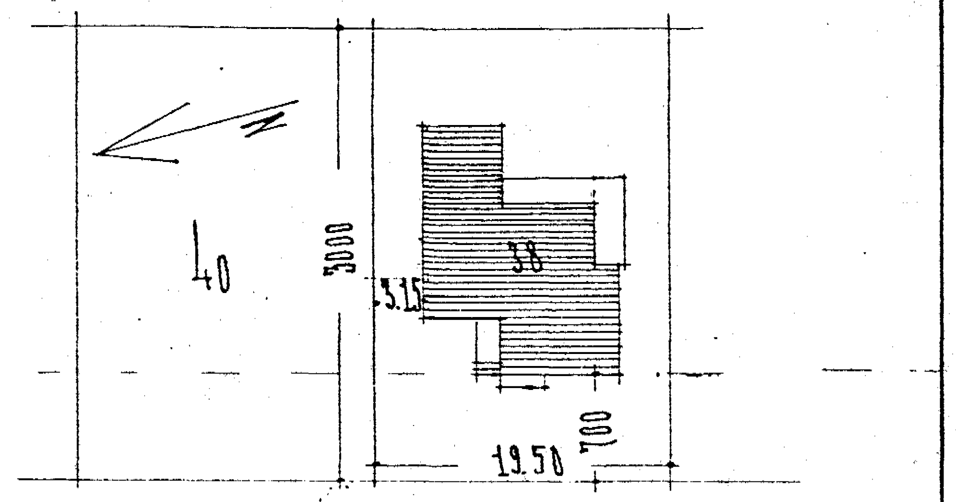

REYKJAVÍKURVEGUR

AFSTÖÐUMYND M 1:500
FLATARMÁL 149,015

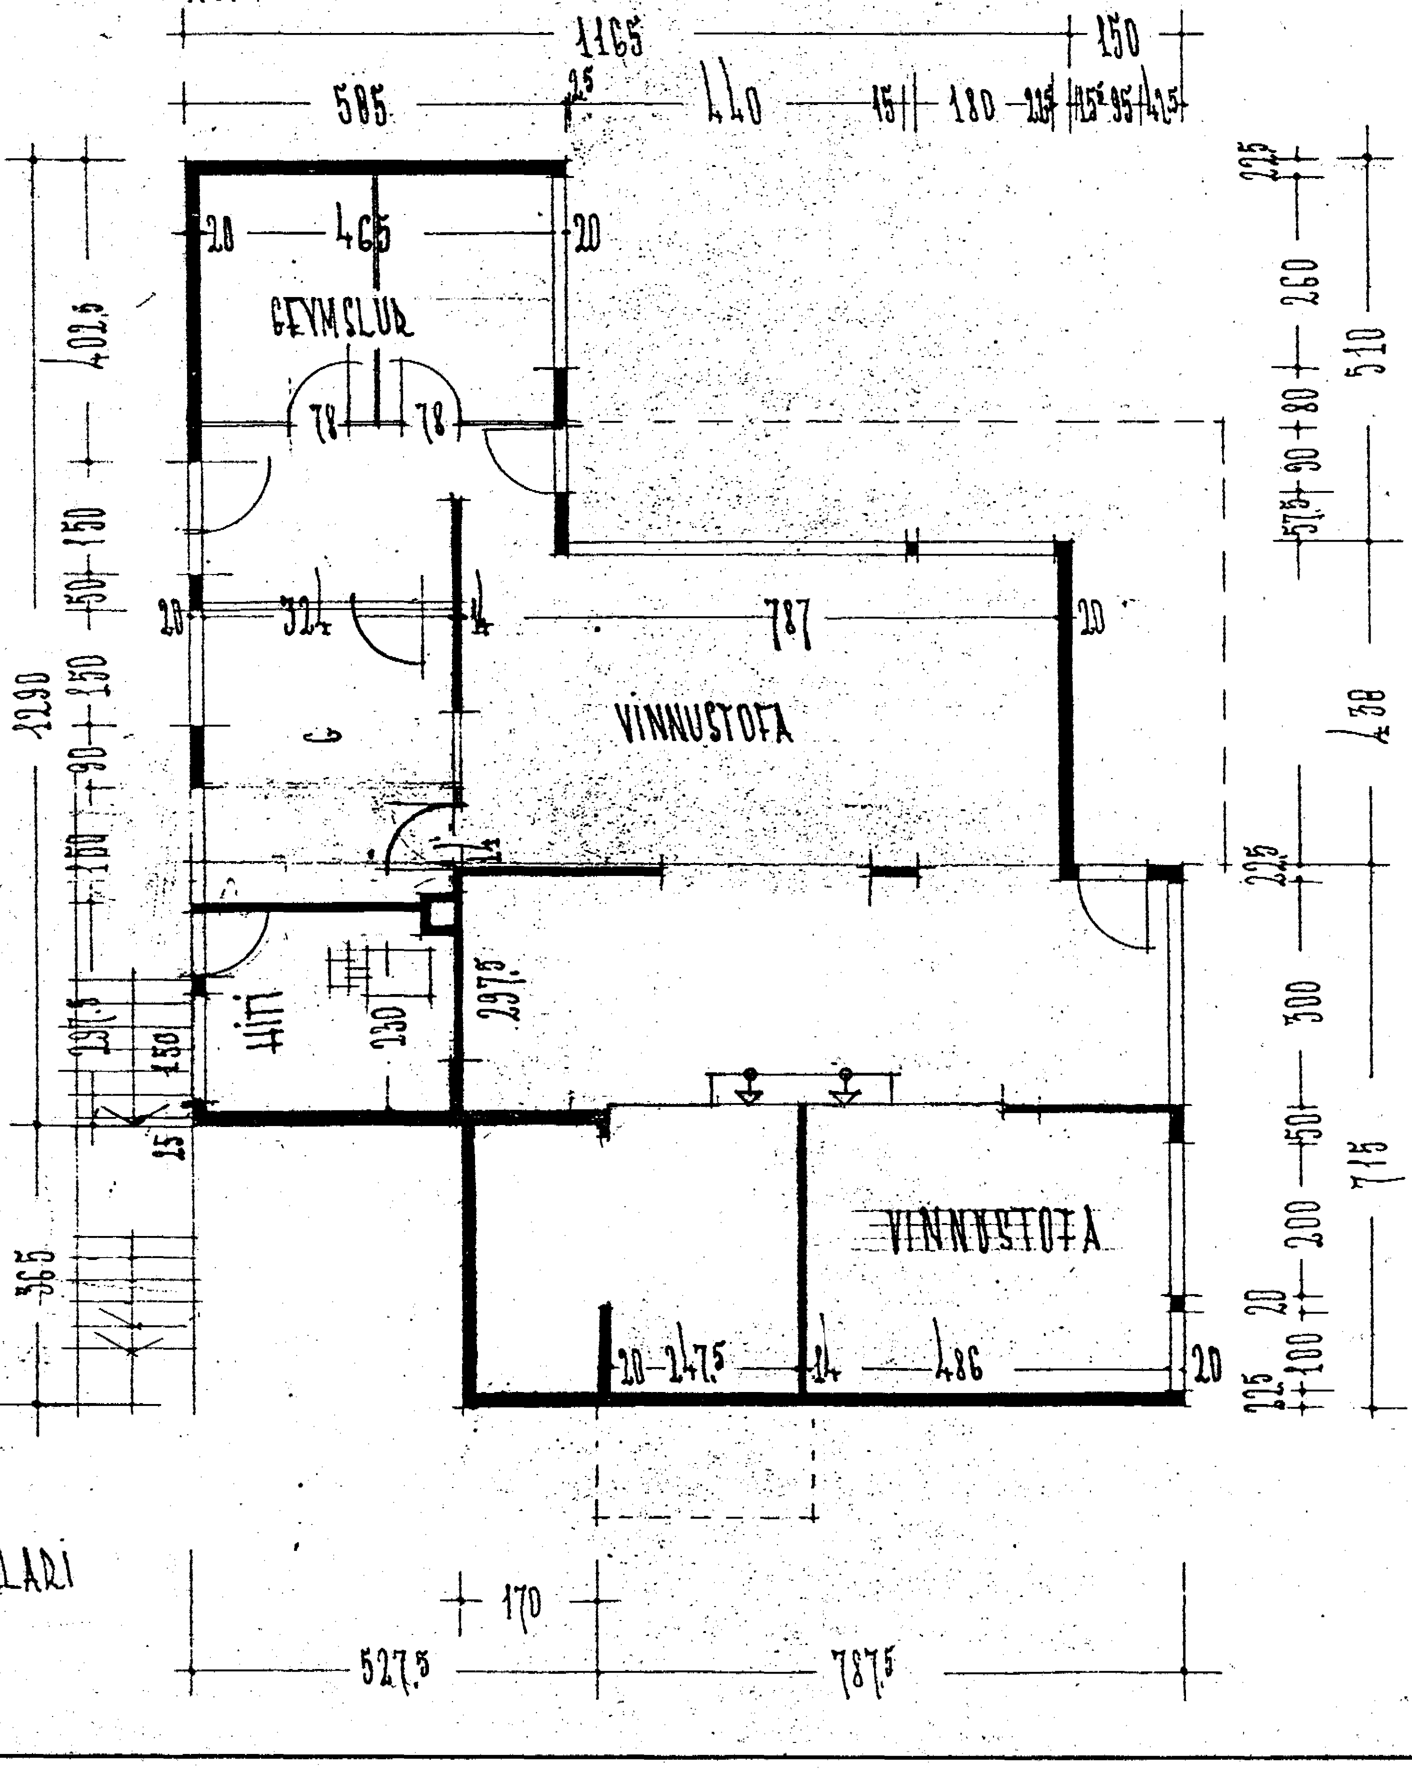

KJALLARI

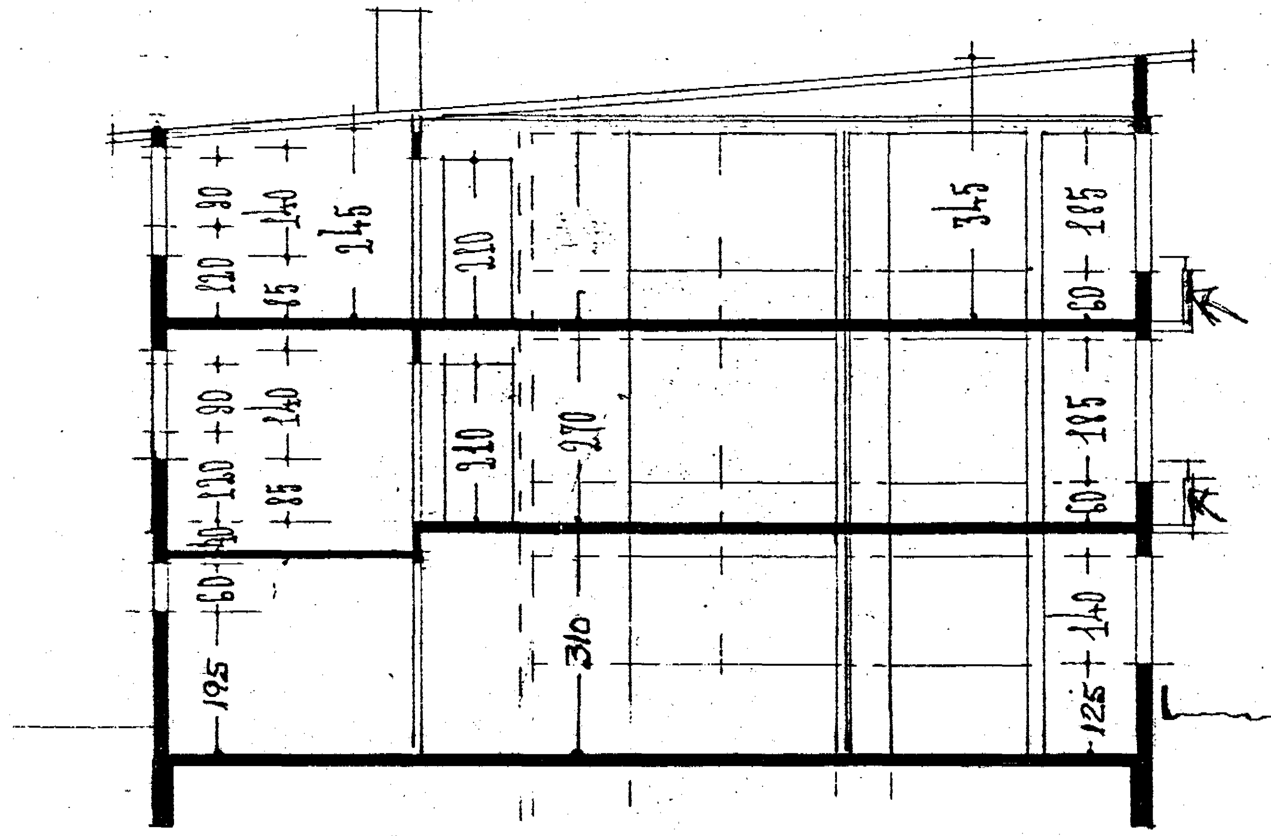

SKURÐUR

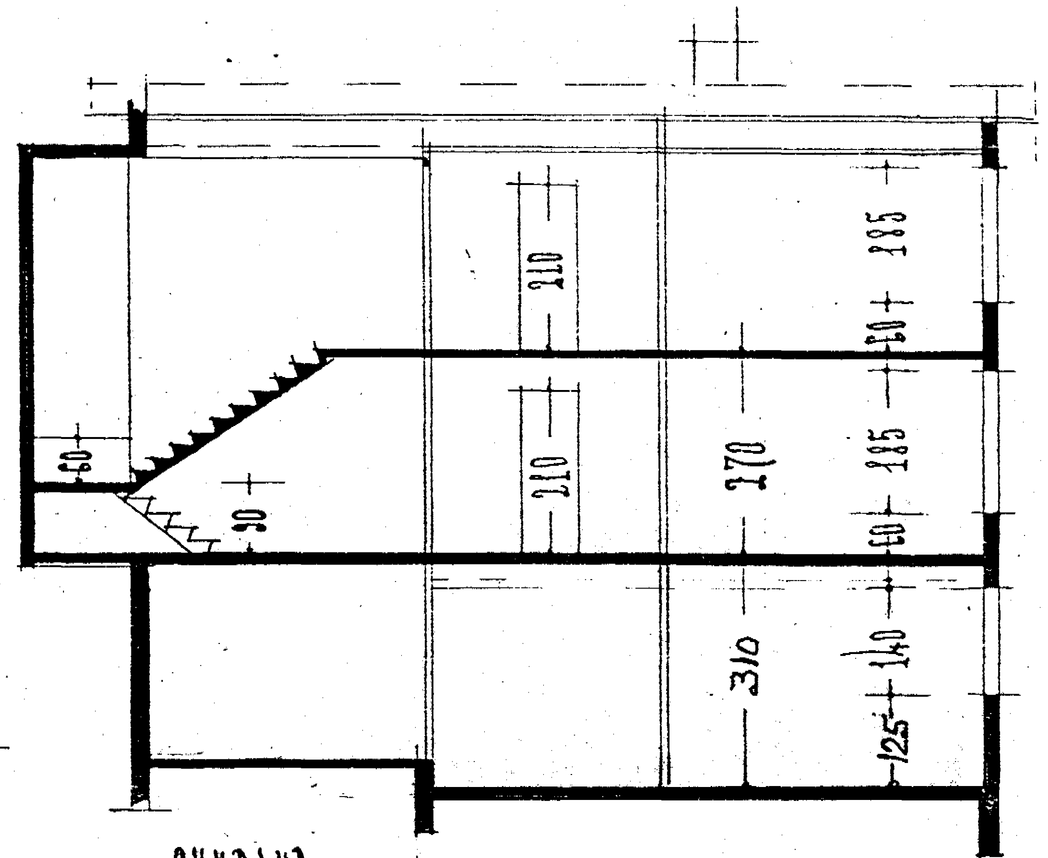

SKURÐUR

REYKJAVÍKURVEGUR. 38 HAFNARF.
BREYTT LOFTHÆÐ Í KJALLARA.
REYKJAVÍK. 25. – I. – 1998