
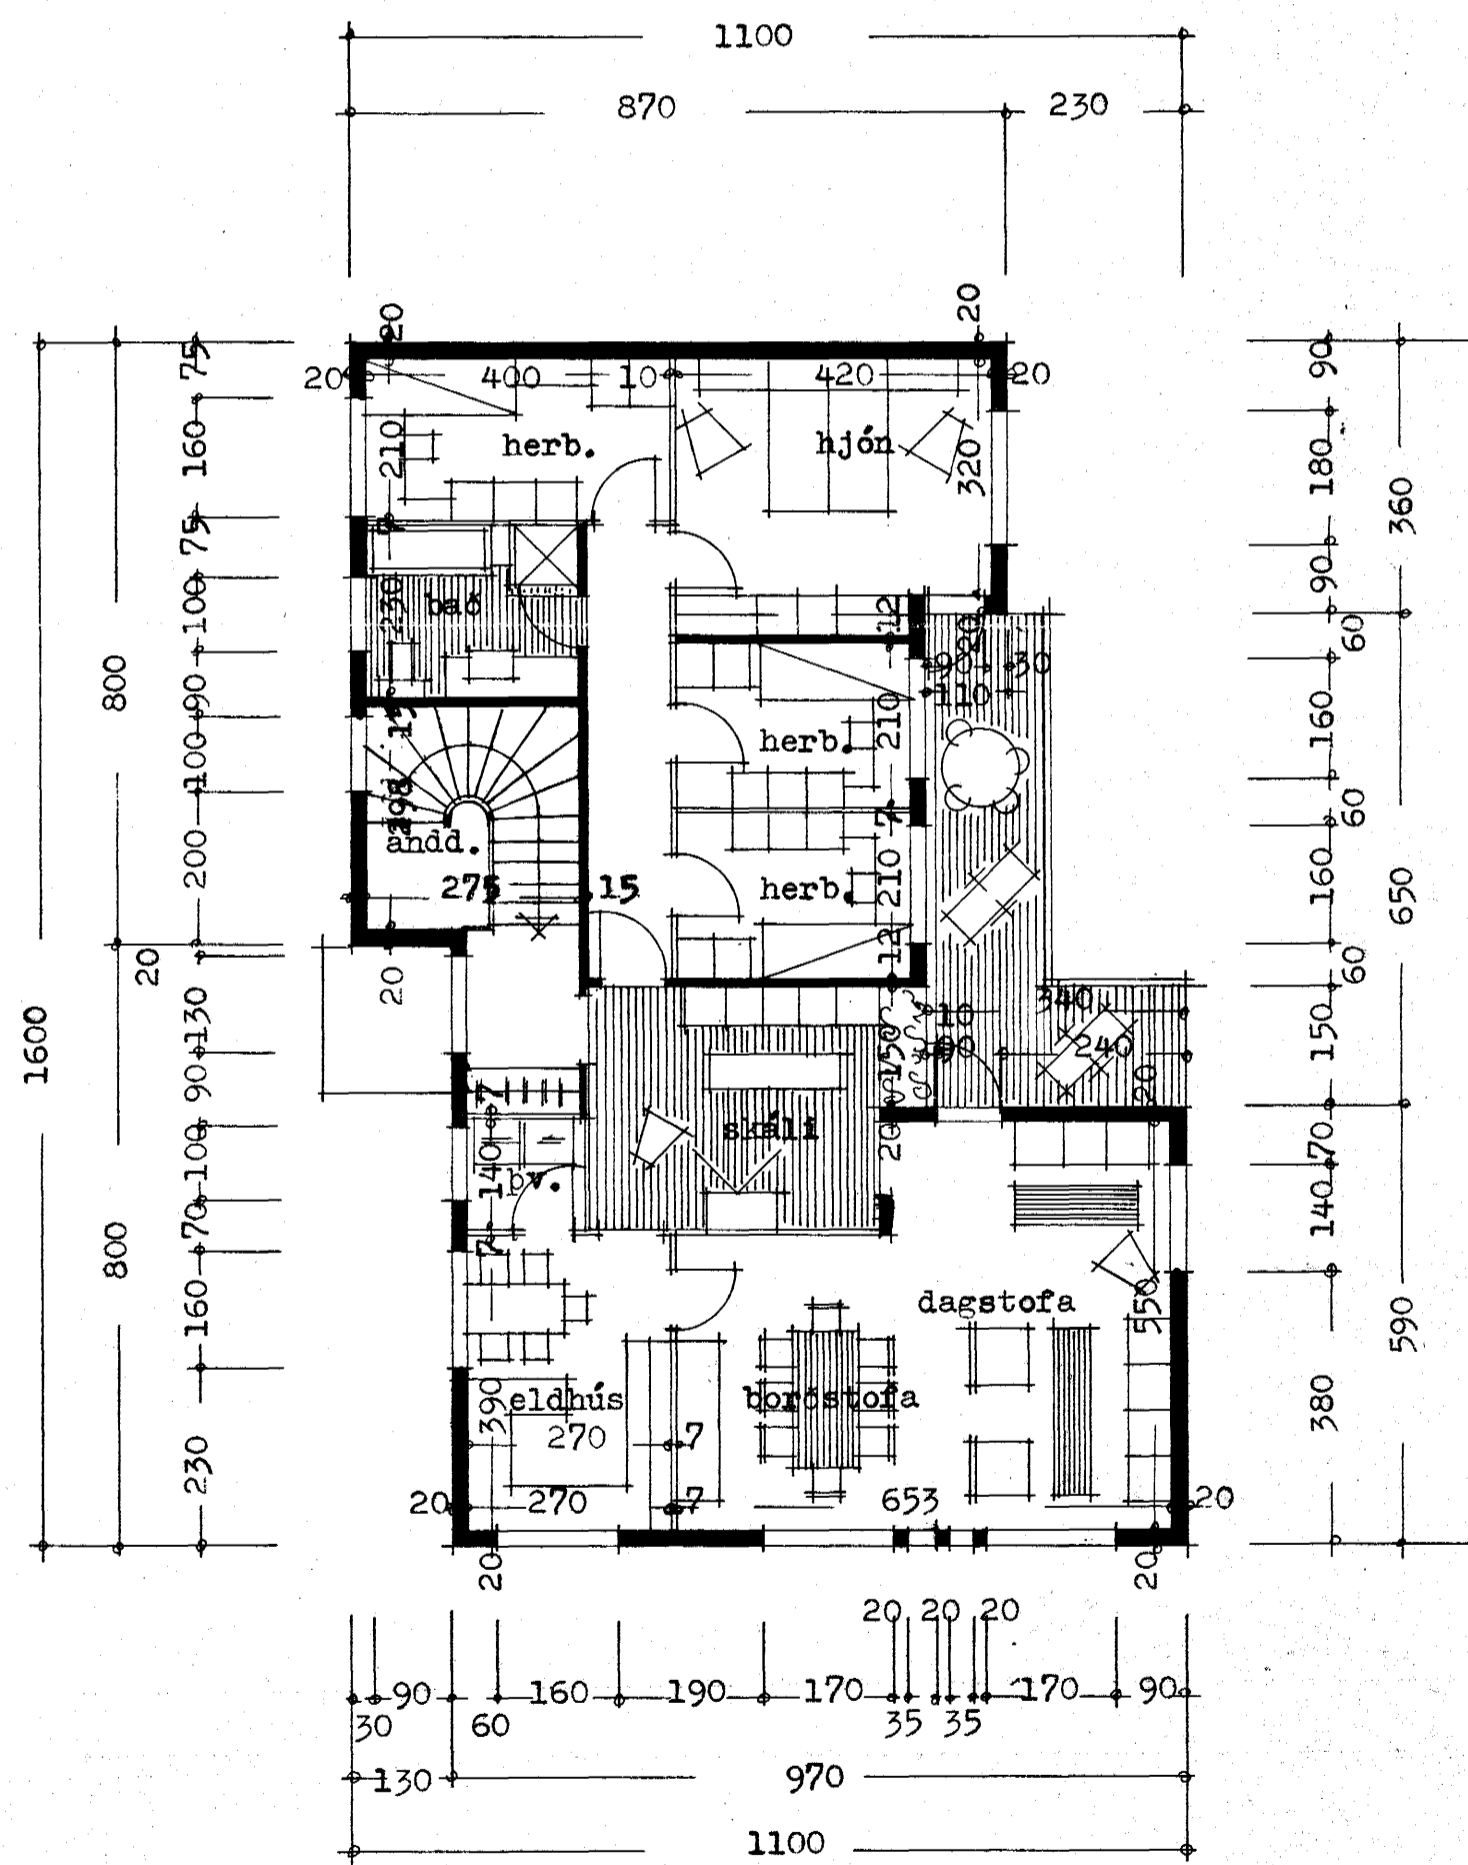


Samþykkt á fundi bygginga-
nefndar þ. 22/9 1976
BYGGINGAFULLTRÚINN
Í HAFNARFIRÐI
F. Gunnarsson

*Mælt er að herbergjum í kjallara-
hlutfæri í búrinnu húsnæði.
F. Gunnarsson*

*Drögt:
öf samt. byggingen. 21/2 '79.*

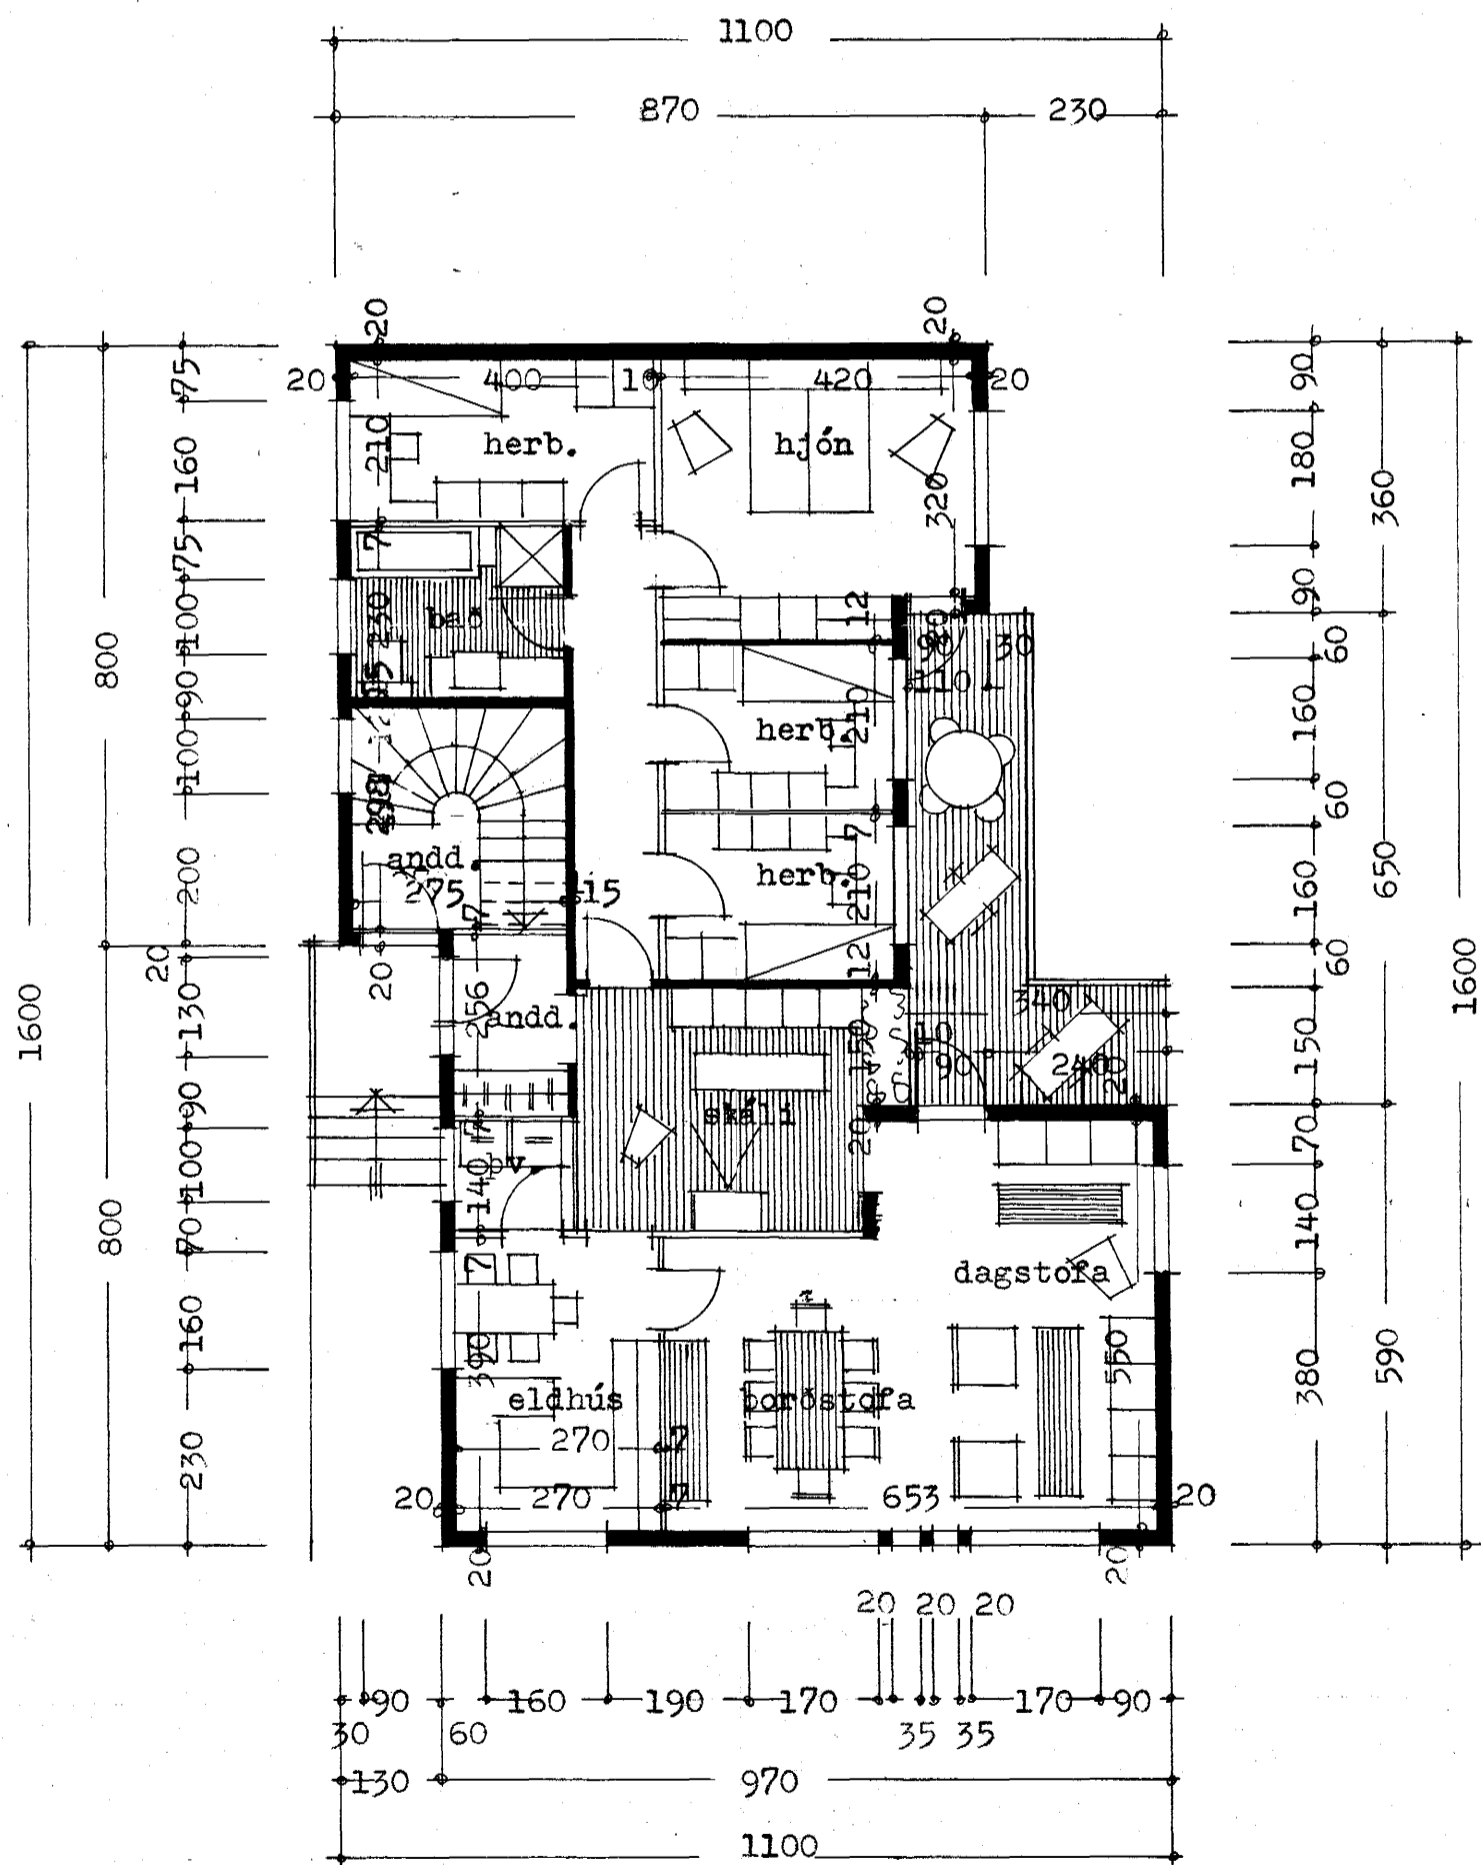

Reykjavík í júlí 1976

J. Hartan Sveinsson