



Samþykkt á fundi bygginga-
nefndar þ. 12/12 1973
BYGGINGAFULLTRÚINN
Í HAFNARFIRÐI
S. Sigurðsson


ATHUGASEMDIR 'A' BLAÐI 2

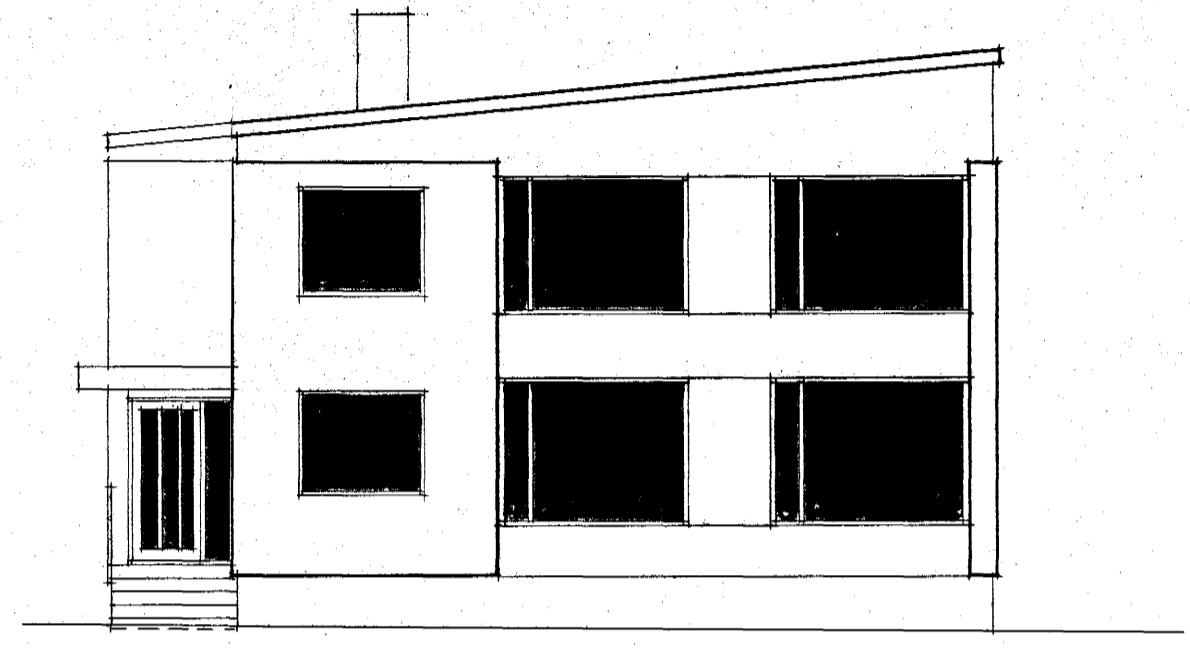


VESTUR

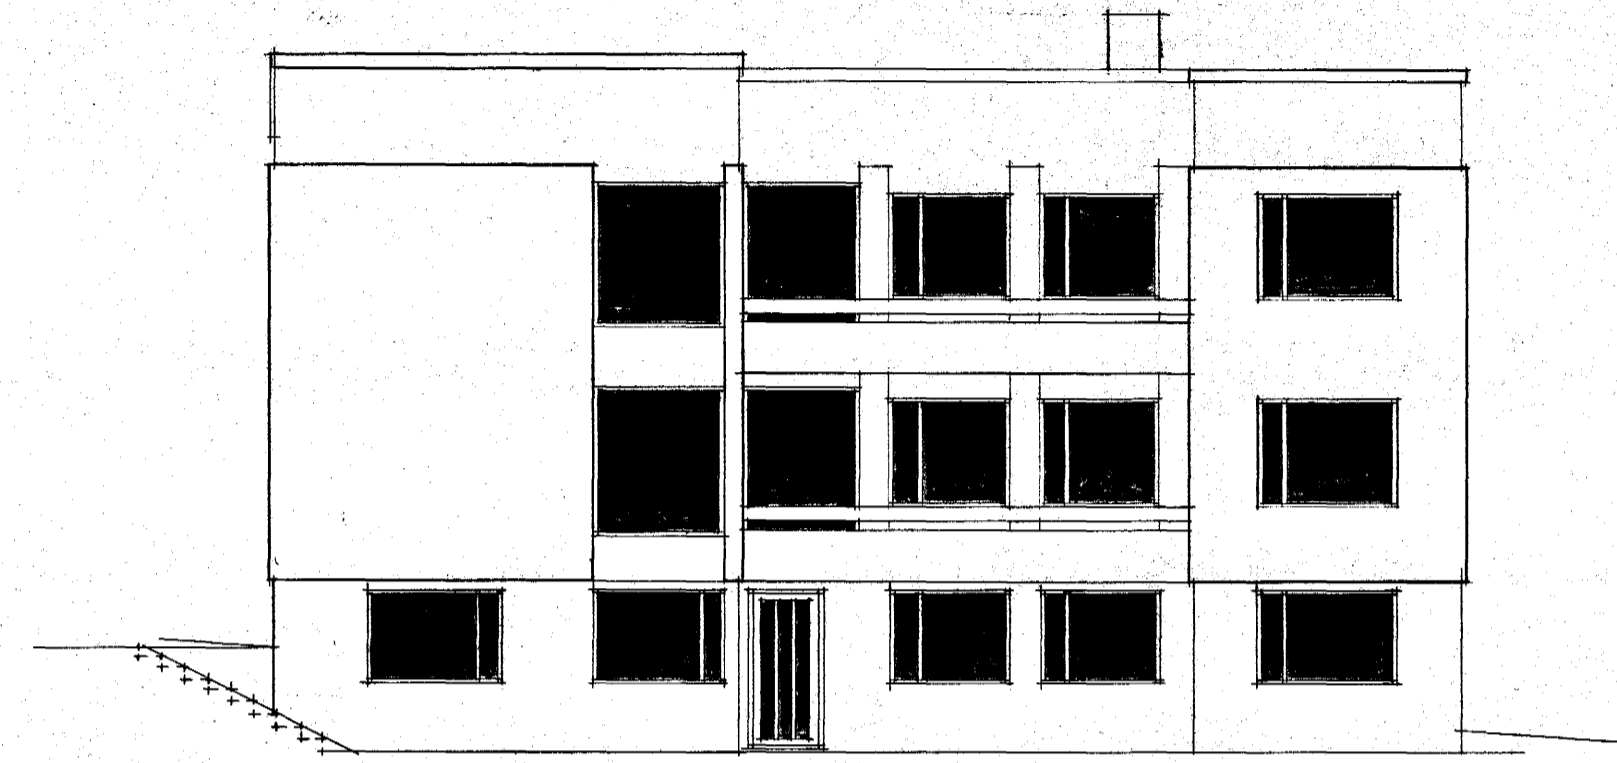

SUÐUR

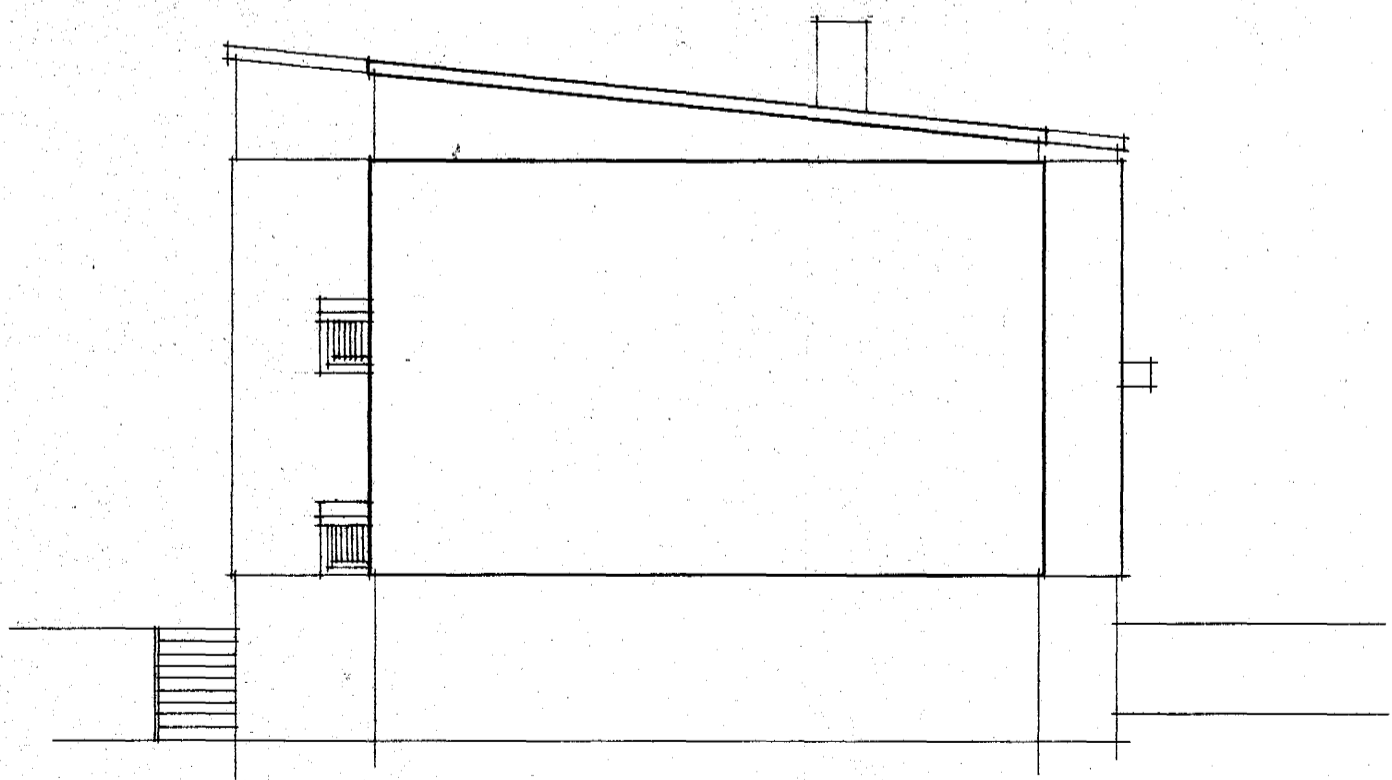

AUSTUR

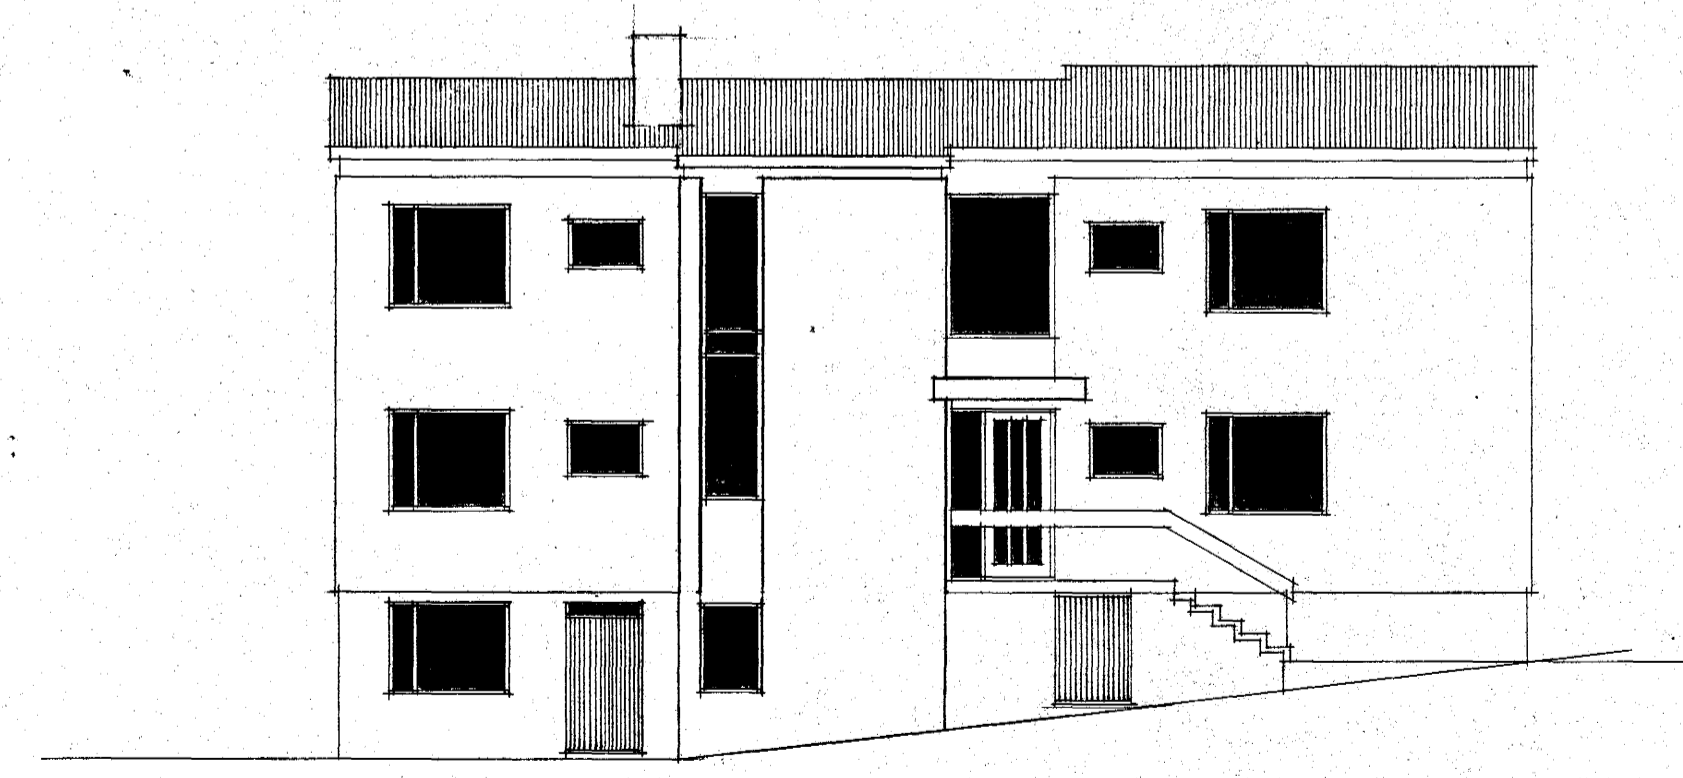

NORÐUR

REYKJAVÍK Í DES. 1973
Þjartan Sveinsson