


**LOFTPÚÐI**


EFST Á ÖLLUM LÖDRETTUM  
STOFNUM SKAL VERA 30 cm  
LANGUR LOFTPÚÐI, ÞVERMÁL JAFNT  
OG SVÆRASTI HEUTI STOFNSINS  
TALIÐ FRA GREININGU VIÐ  
AÐALDÖPERSLUGÐ.

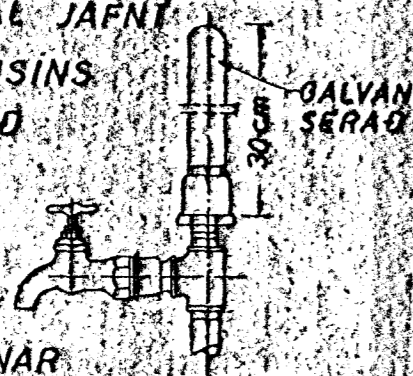

EINNIG SKAL VERA SAMSKONAR  
LOFTPÚÐI Á HLIÐARGREINUM, SEM  
LENGRI ERU EN 8 M. ÞVERMÁL JAFNT  
OG SVÆRASTI HLUTI HLIÐARGREINAR.

**SKÝRINGAR**

- KALT VATN
  - HEITT VATN
  - KALDAVATNSKRANI
  - HEITA
  - RENNILOKI
  - MEÐ SPINDLI UPPUR JÖRD
  - EINSTREYMISLOKI
  - VATNSMELIR
  - GV — GARDVATN
  - SK — SLONGUKRANI
- PIPUR SKULU ÞINANGRÁÐAR MEÐ 20mm  
GLERULLARHÓLKUM OG VARÐAR MEÐ PLASTDÚK  
ALLT EFTIR, PIPUR OG FITTINGAR, SKAL VERA  
GALVANISERAÐ.  
KERFI SKAL PRÓFA MEÐ KÖLDU VATNI OG  
6 KG/cm<sup>2</sup> ÞRYSTINGI.  
BALLOFIX RENNILOKAR SEU VIÐ HVERT TEKI  
EINSTREYMISLOKI VIÐ ÞVOTTAVÉLAR.  
FRAGANGUR INNTAKS OG LOFTPÚÐAR SKV.  
FORSKR. VATNSV. REYKJAVÍKUR.

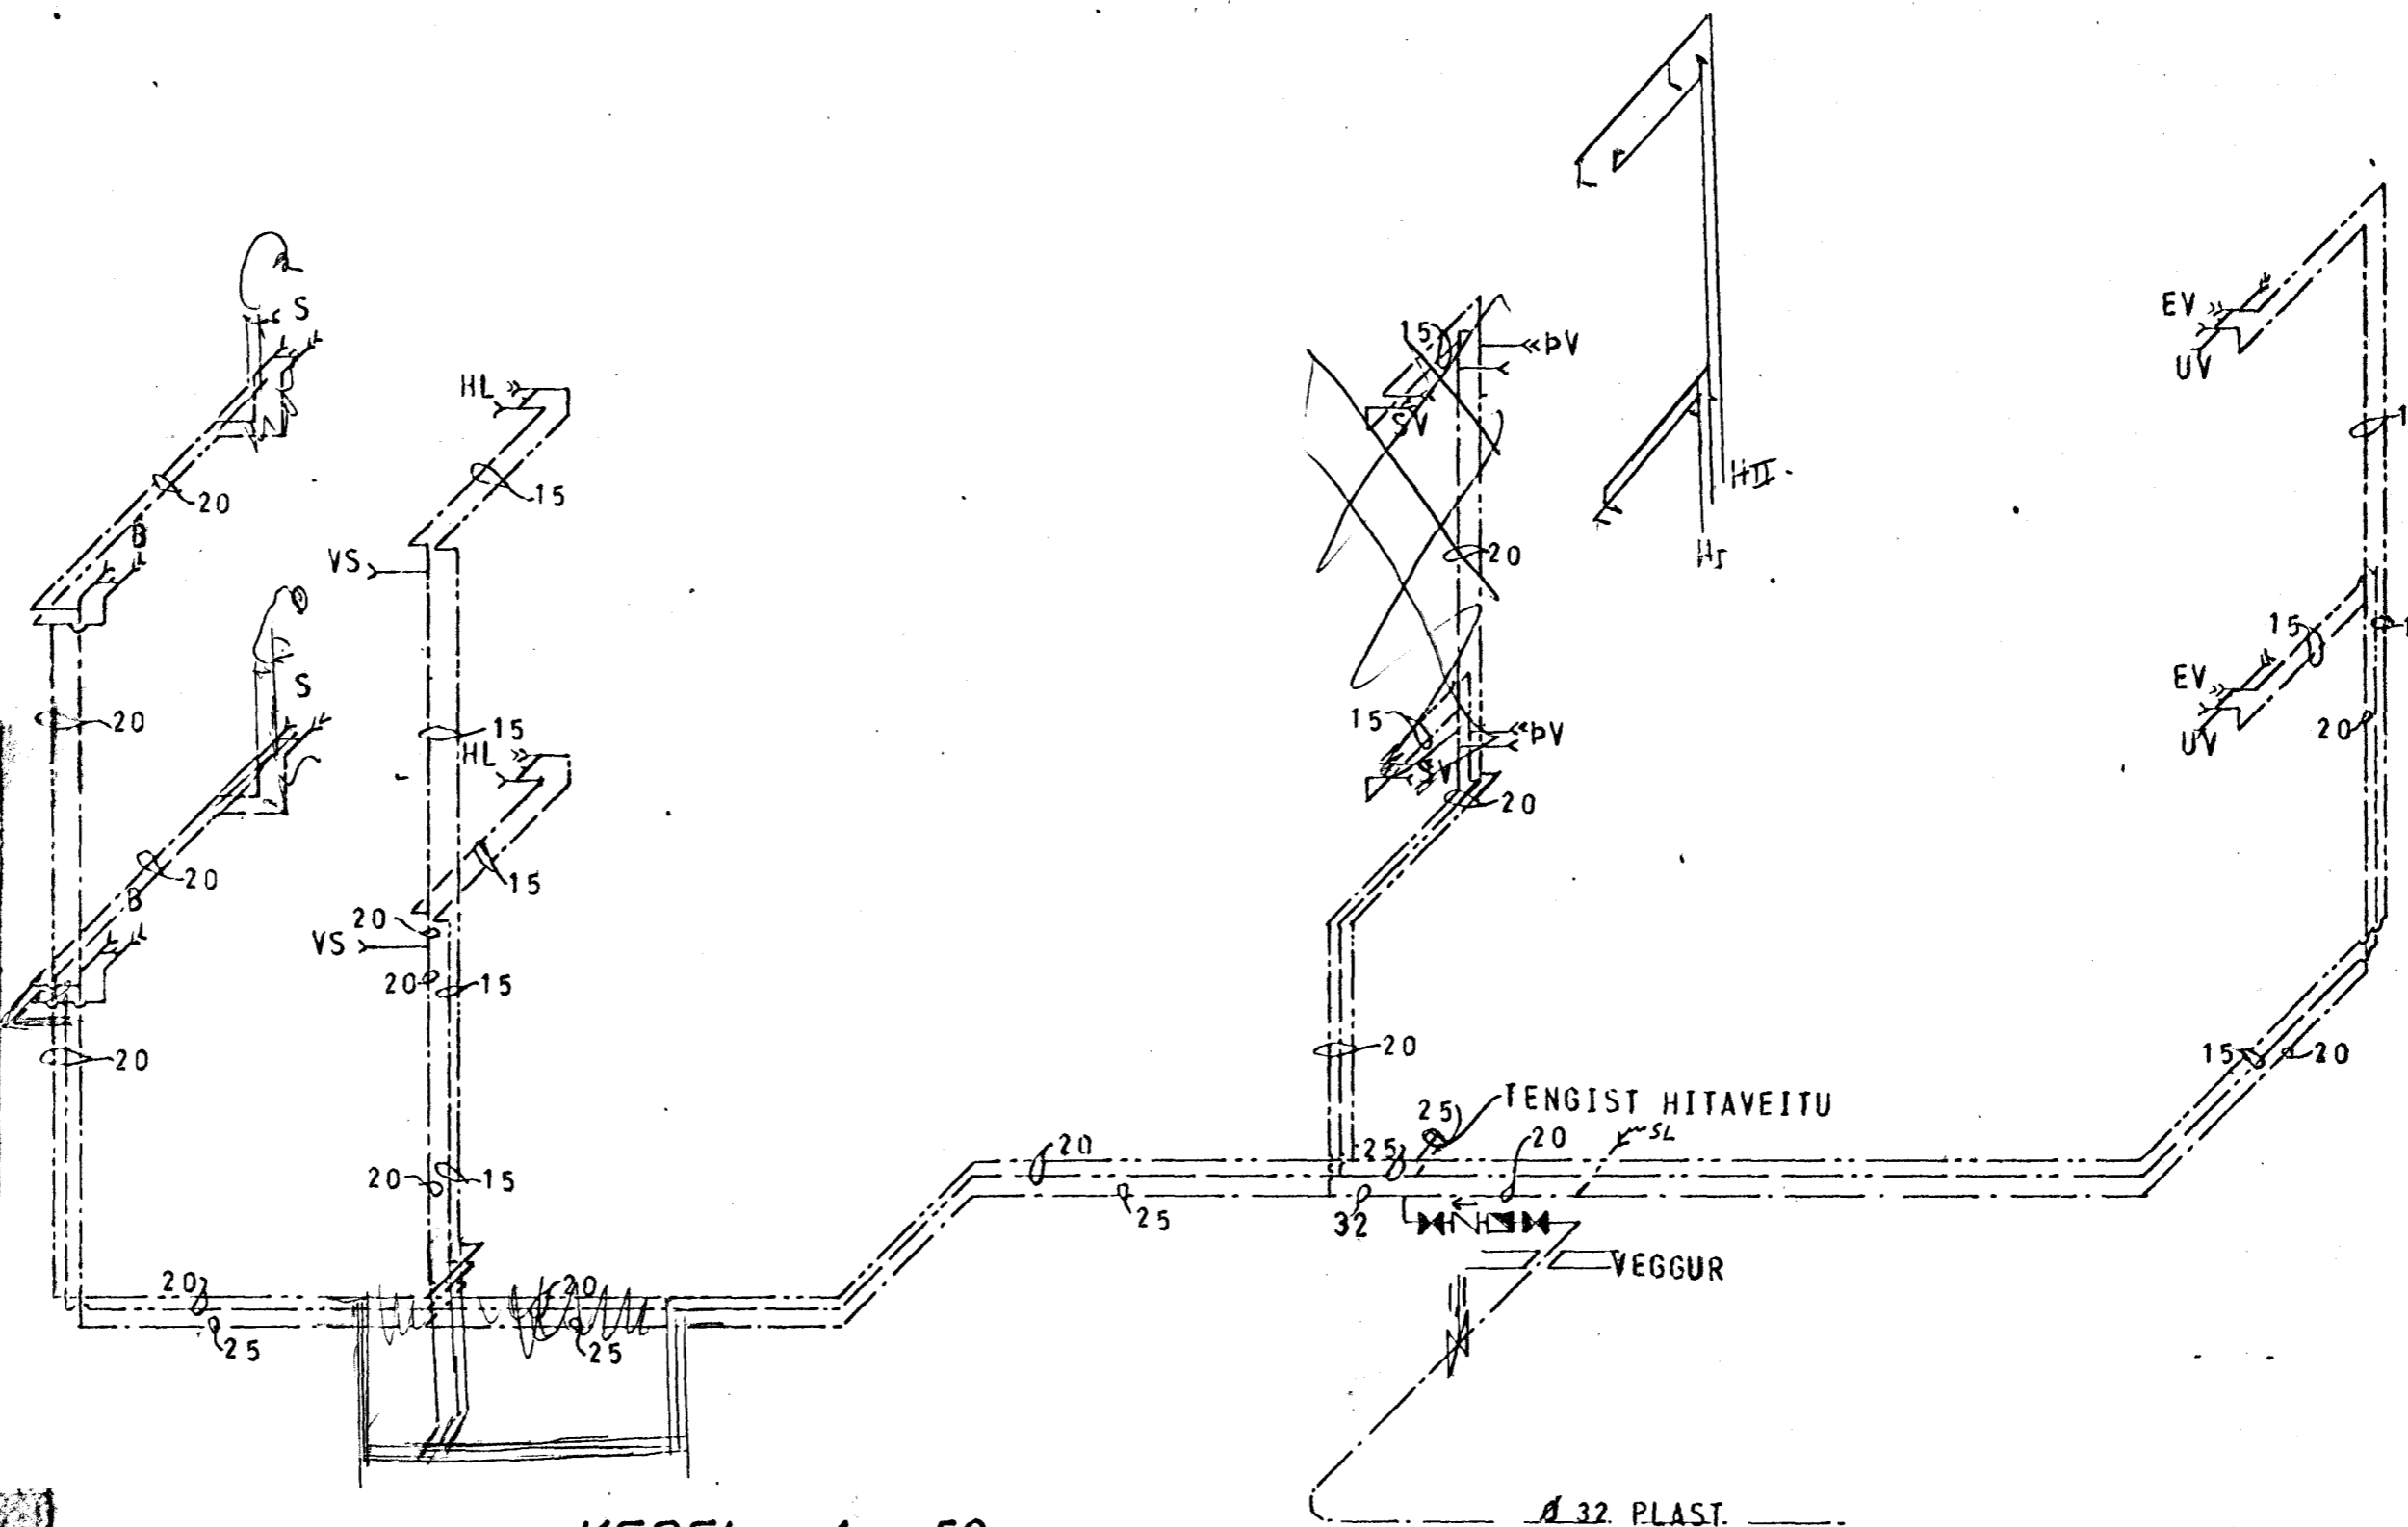

KERFI ~ 1 : 50

**SKÝRINGAR:**

- KALT VATN
- HEITT VATN Á 1. HÆÐ
- HEITT VATN Á 2. HÆÐ

REYKJAVÍKURVEGUR 40	MÆLIKVARDI ~1:50	VERK 7631	TEIKN NR 2.6
VATNSLÖGN KERFI	Hannað: <i>[Signature]</i>	Yfirfarð: <i>[Signature]</i>	DAGS DES. '76
JÓHANN GUNNAR BERGPÓRSSON VERKFR MVFI STRANDGÖTU 11 — HAFNARFIRÐI — Sími 53315	Teiknað: <i>[Signature]</i>	Samþ: <i>[Signature]</i>	BREYTT