


SKÝRINGAR

- VS VATNSSALERNI
- BI BIDET
- HL HANDLAUG
- S STEYPIBÆÐ
- B BÆÐ
- SV SKOLVASKUR
- PV PVOTTAVÉL
- EV ELDHÚSVASKUR
- UP UPPVOTTAVÉL
- GN GÖLFNIÐURFALL
- NF NIÐURFALL
- P ÞAKNIÐURFALL
- ST STEYPUÐÖR
- J STEYPUJÄRNSRÖR (POTTRÖR)
- PVC PLASTRÖR
- BR BRUNNUR
- SB SANDBRUNNUR
- HV FRÆRENNSLI HITAVEITU
- YP ÚTLOFTUN YFIR ÞAK
- HR HREINSISTYKKI
- % HALLI A LÖGN

FRÆRENNSLI
 EFNI OG FRAGANGUR LAGNA
 SKAL VERA SAMKVÆMT
 BYGGINGASAMPYKKT HAFNARFJARÐAR
 OG REGLUGERÐ UM HOLRESI
 REYKJAVÍK.

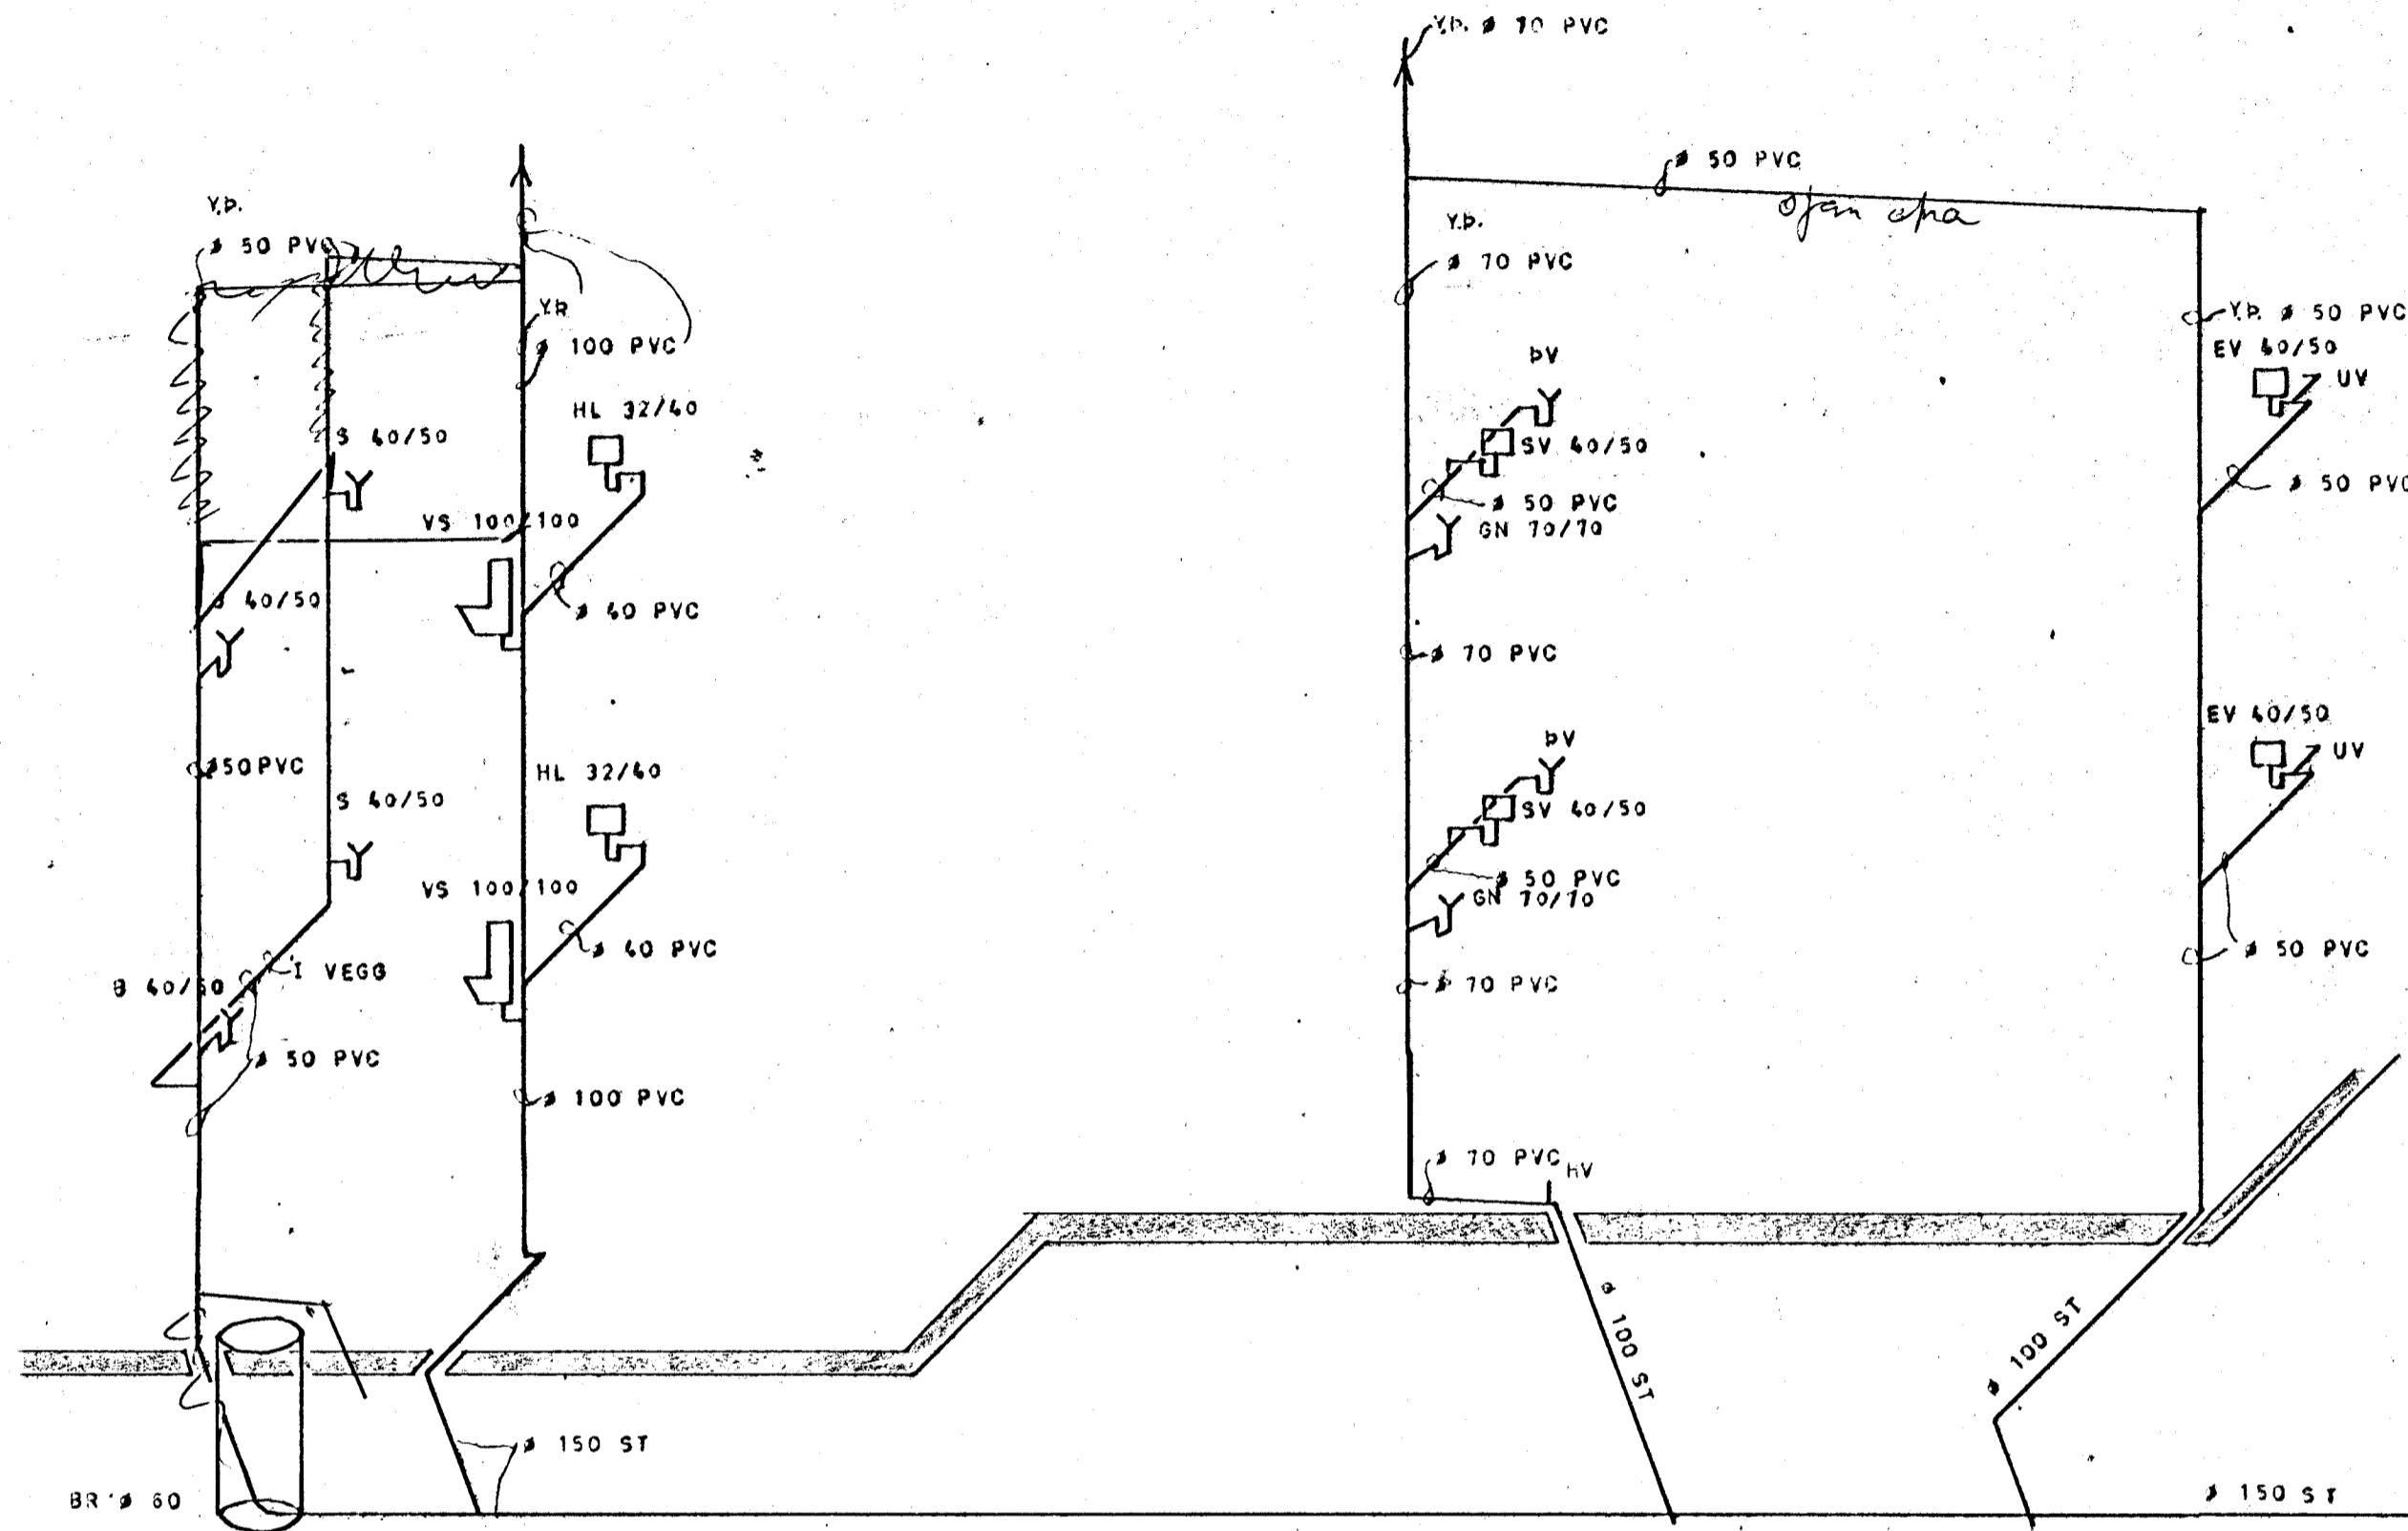

KERFI ~ 1 : 50

REYKJAVÍKURVEGUR 40	MÆLIKVARDI ~ 1 : 50	VERK 7831	TEIKN NR 2.3
FRÆRENNSLISLÖGN KERFI	Hannað: <i>[Signature]</i> Teiknað: <i>[Signature]</i>	Yfirfarið: <i>[Signature]</i> Samb: <i>[Signature]</i>	DAGS JÚLÍ '76
JÓHANN GUNNAR BERGPÓRSSON VERKFR MVFI STRANDGÖTU 11 — HAFNARFIRÐI — SÍMI 53315	BREYTT		