



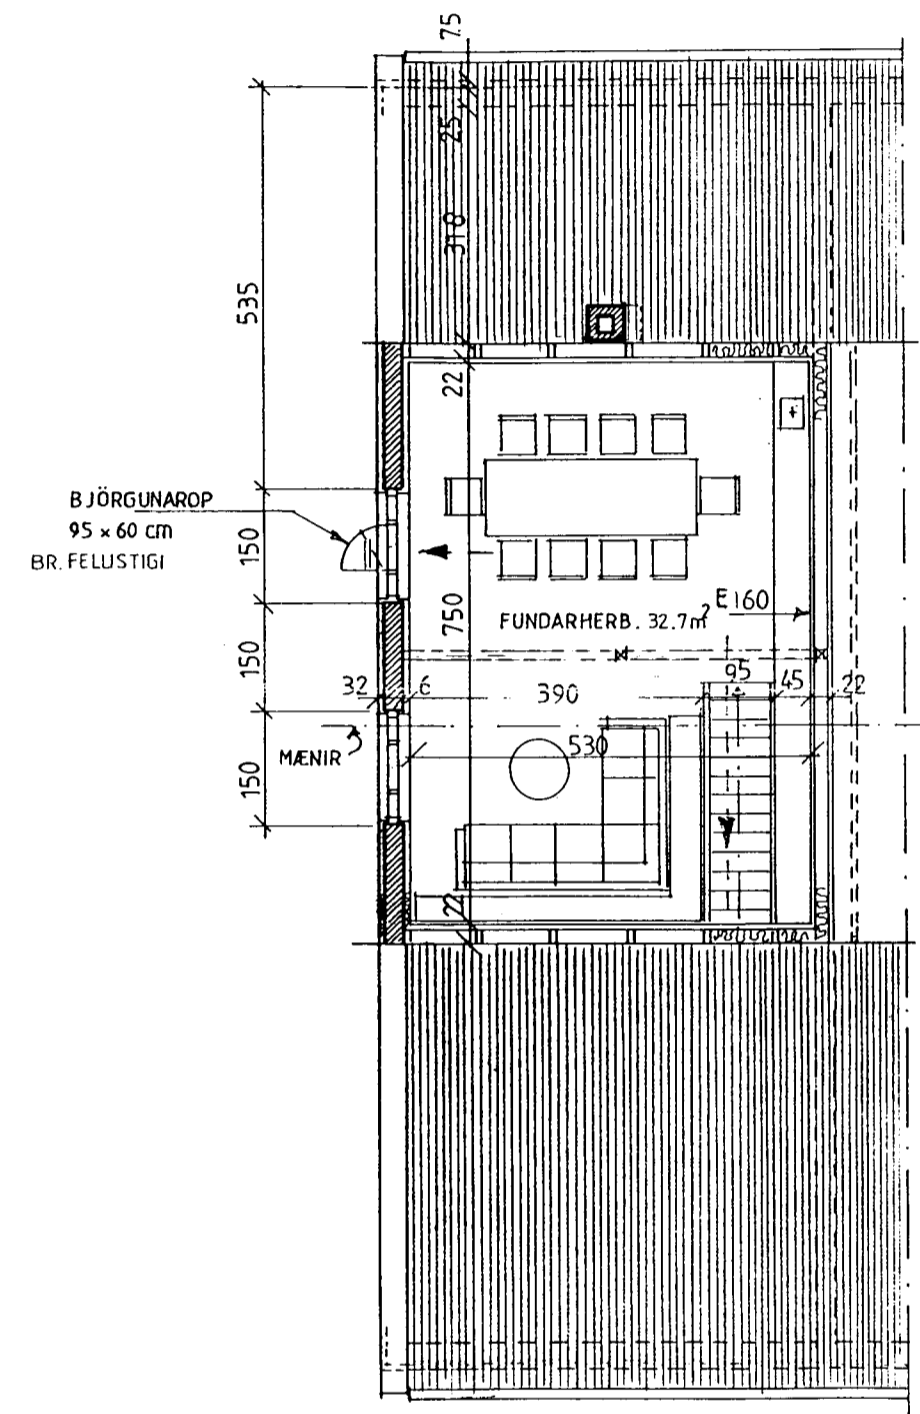

Samþykkt þann

13 JUNI 2002

Byggingafulltrúinn í Hafnarfirði
Erlendur Hjalmarsson

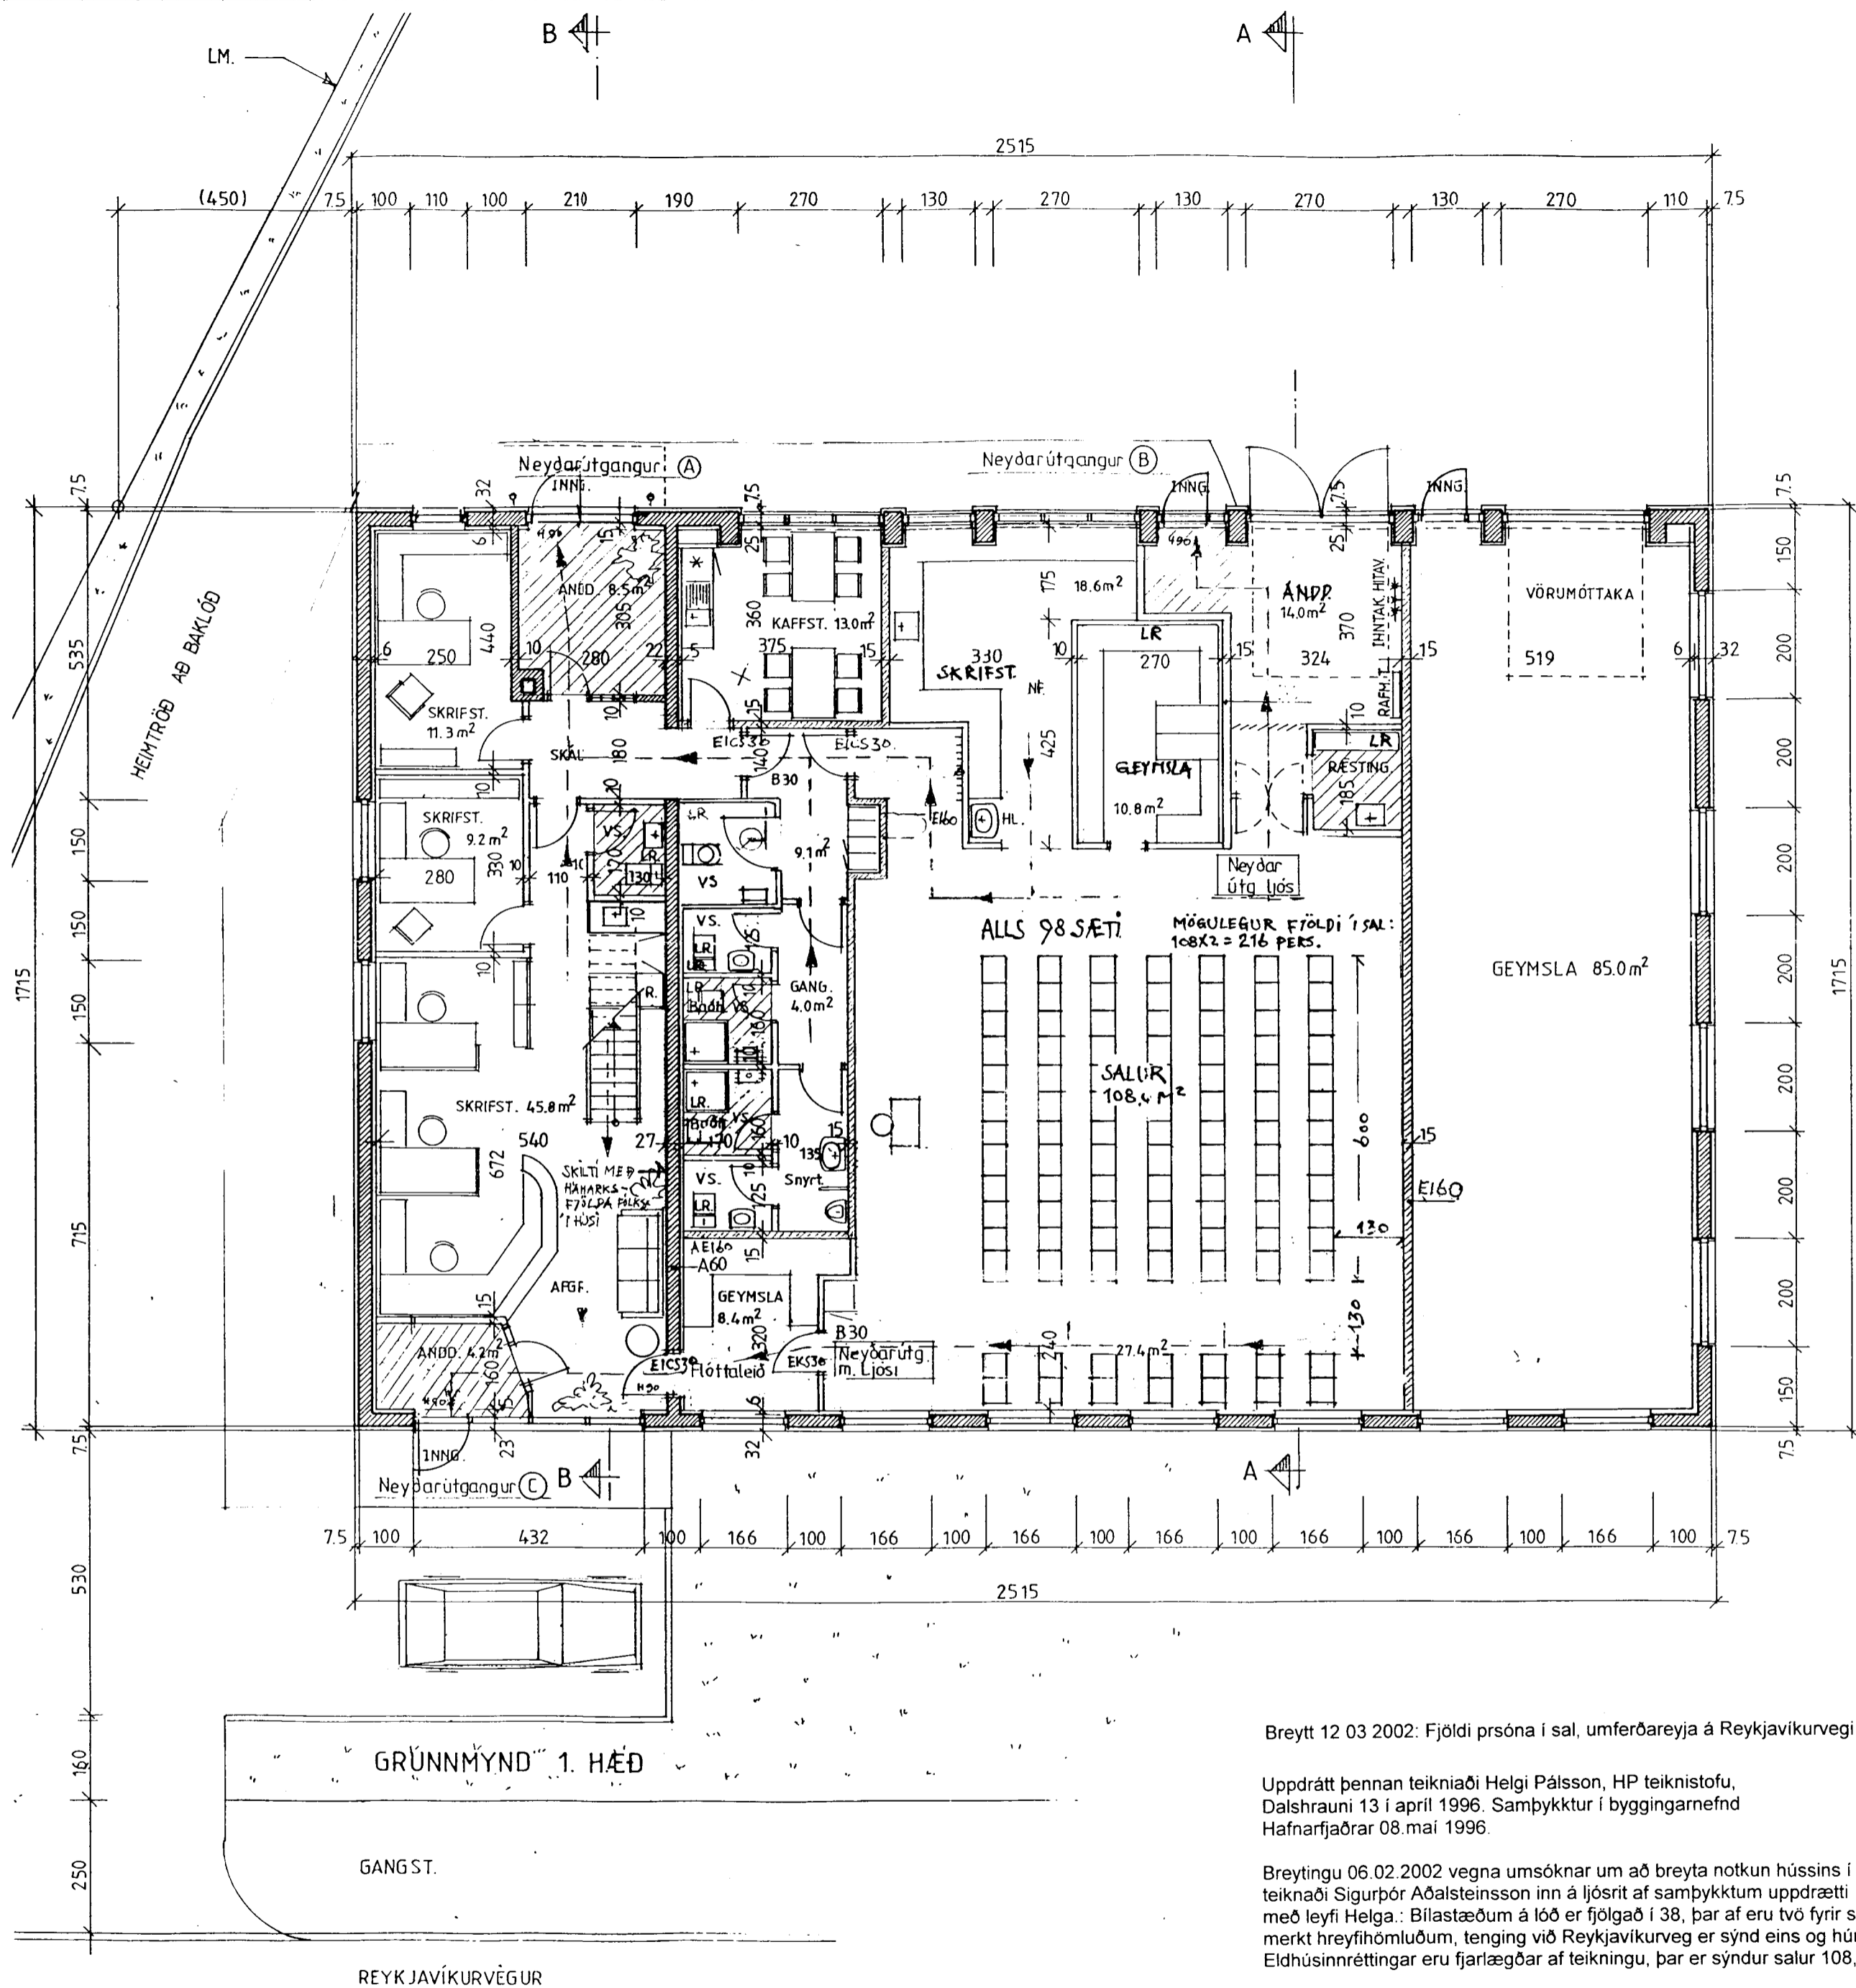

Stökkvilið höfuðborgarsvæðisins bs.
10/4 '02
Sþand

GRUNNMYND RISHÆÐAR

Allar nýjar klæðningar skulu vera í fl. 1

- BRUNARPOL LOFTA SJÁ TEIKN.NR. 1.10
- A 60 VEGGIR
- B 60 VEGGUR
- RÝMINGARLEIÐ
- NEYÐARÚTGANGAR SJÁ EINNIG AFST.M. 1.10

Í húsinu skal vera sjálfvirk brunaviðvarnarkerfi í samræmi við reglur brunamálastofnunar tengt við vaktstöð.

Sigurður Adalsteinsson

REYKJAVÍKURVEGUR 45 HAFN BL02

Breytt 12.03.2002: Fjöldi persóna í sal, umferðareyja á Reykjavíkurvegi

Uppdrátt þennan teiknaði Helgi Pálsson, HP teiknistofu, Dalshrauni 13 í apríl 1996. Samþykktur í byggingarnefnd Hafnarfjarðar 08.mai 1996.

Breytingu 06.02.2002 vegna umsóknar um að breyta notkun hússins í félagsheimili teiknaði Sigurður Adalsteinsson inn á ljósrít af samþykktum uppdrátti með leyfi Helga. Bilastæðum á lóð er fjölgað í 38, þar af eru tvö fyrir stóra bíla, eitt staði er merkt hreyfihömluðum, tenging við Reykjavíkurveg er sýnd eins og hún er nú í raun. Eldhúsnirréttingar eru fjarlægðar af teikningu, þar er sýndur salur 108,0 m², eitt vs f. hreyfih.

BREYTT	DAGS	LÝSING