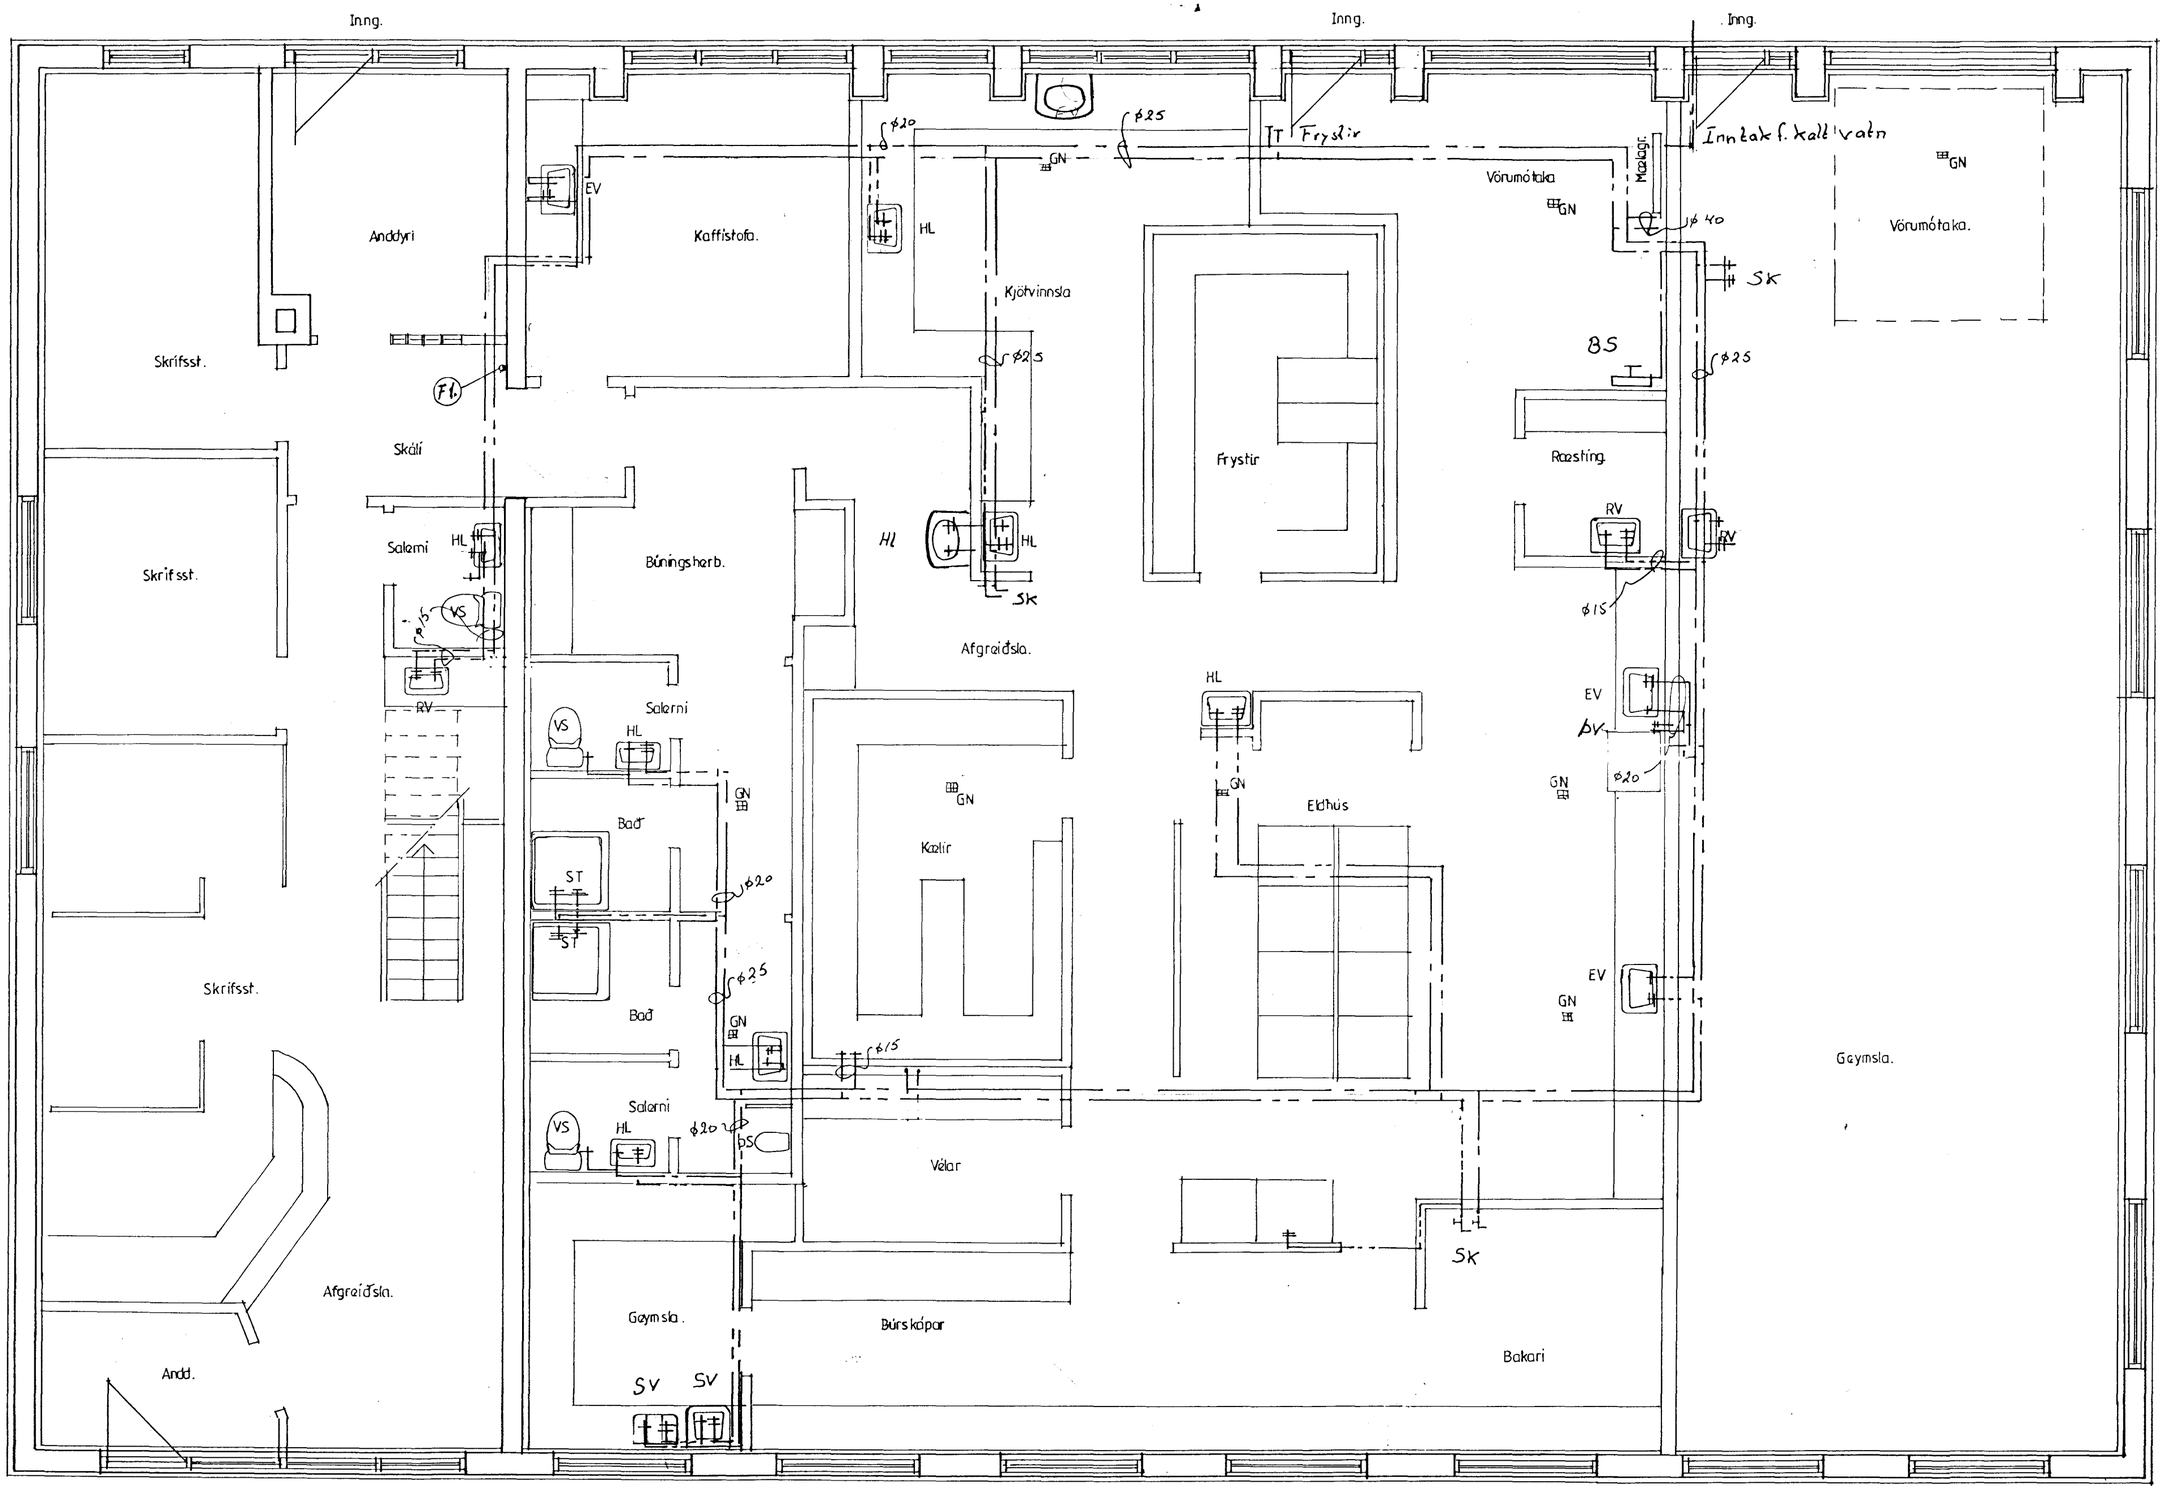

Grunnmynd jarðhæðar 1:50

Mott 6/2 '97
ekki OK.
ekki i lagi

Reykjavikurvegur 45 Hafnarfirði	
Ragnar G Gunnarsson tæknifr MTFÍ Logafold 159 K:1109472839 S:5676775	Mkv. 1:50
Grunnmynd neyzluvatns 1:50	Nr. 6L D. Ragnar