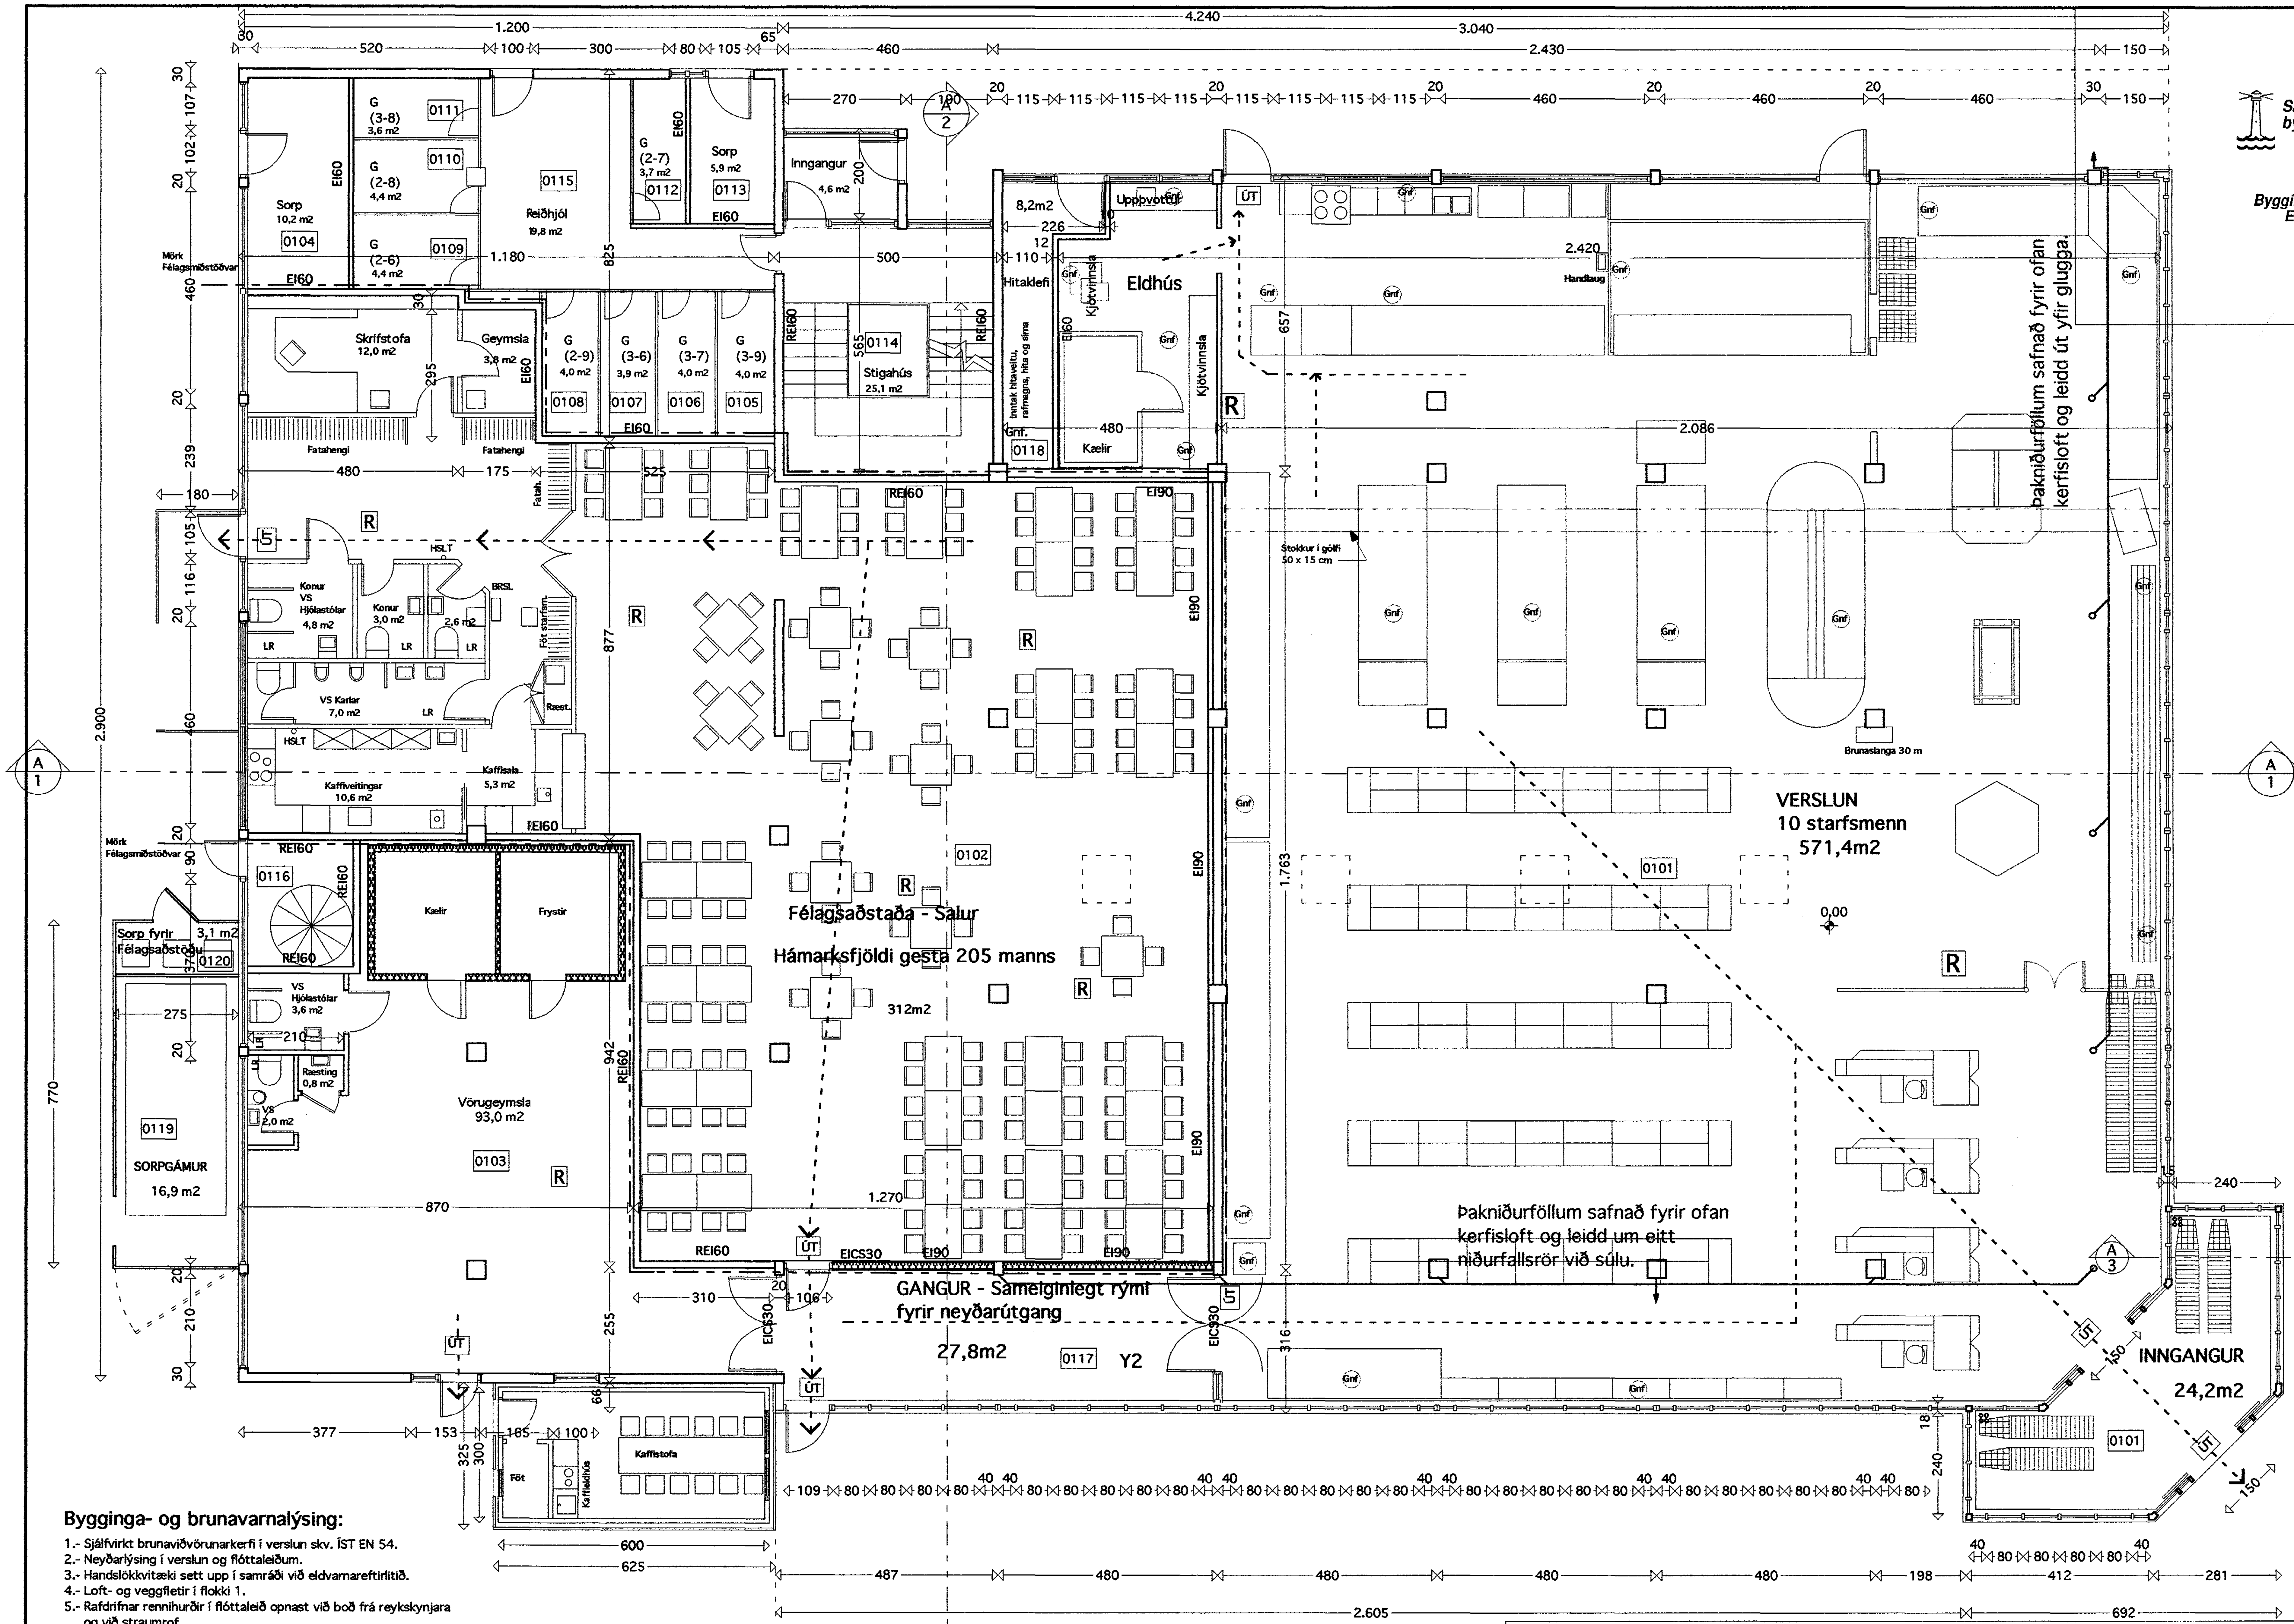

Samþykkt á fundi byggingarnefndar þann

10 JAN. 2001

Byggingafulltrúinn í Hafnarfirði
Erlendur Hjálmarsson

Bygginga- og brunavarnalýsing:

1.- Sjálfvirkt brunaviðvörunarkerfi í verslun skv. ÍST EN 54.
2.- Neyðarlýsing í verslun og flóttaleiðum.
3.- Handslökkvitæki sett upp í samráði við eldvarnareftirlitið.
4.- Loft- og veggfletir í flokki 1.
5.- Rafdrifnar rennihurðir í flóttaleið opnast við boð frá reykskynjara og við straumrof.
6.- Steypt plata er yfr versluninni, félagsmiðstöðinni, ganginum og lagernum, einangruð að neðan með steinull, þar fyrir neðan er kerfisloft úr A-efnum. Anddyri verslunarinnar og vestur hluti nýbyggingarinnar eru með léttbyggðu þaki, byggðu úr sömu PVC prófílunum og gluggarnir, en í stað glers eru einangraðar plötur úr eldtregu PVC. Þar sem fjarlægð í næsta glugga er minni en 6,0 m verður klætt með gifsplötum undir PVC plöturnar. Suðurhluti nýbyggingarinnar er undir steyptu plötunni. Sjá sneiðingu A1.
7.- Flóttaleið Nr. 2 úr versluninni er við kjötafgreiðslu á austur hlið. Hún er einnig merkt með ÚT-ljósi.
8.- Neyðarútgangur úr gangi (sameign sumra vestanmegin) opnast við boð frá reykskynjara og við straumrof í félagsmiðstöð.

BREYTING 23.09.´00:
1.- Súlur í syðstu röð breytast úr ferköntuðum steinsúlum í sívalar stálsúlur
2.- Salernum fækkar úr þrem í tvö
3.- Búningsklefar og kaffistofa falla niður.
4.- Bráðabirgða kaffistofa verður staðsett vestan við húsið.
5.- Neyðarútgangur austan megin er færður um 115 cm.

VINNUSTOFA KÓPAVOGI

VESTURVŐR 9

SÍMI (354) 554 0115 **FAX (354) 564 1151**

VÍFILL MAGNÚSSON ARK. 171238-4639 **HALLA HANNESDÓTTIR TT.** 220851-7889

HEITI	**Reykjavíkurvegur 50, Hafnarfirði**
EIGN	**Fjarðartorg e.h.f.**
TEIKN.	**Grunnmynd 1. hæðar - SKÝRINGARMYND**
Mkv.	**1 : 100**

DAGS. 05.09.´00
TEIKN. HH - VM
SAMP.
BREYTT 23.09.´00

2B