


Spjöld utan um viftur á þaki, jafnframt auglýsingarskilti verslunar.

Sorpgæmslur:  
Veggir klæddir m/slétum plötum og málaðir til samræmis við húsið.


Kaffstofa

ÚTLIT - VESTUR

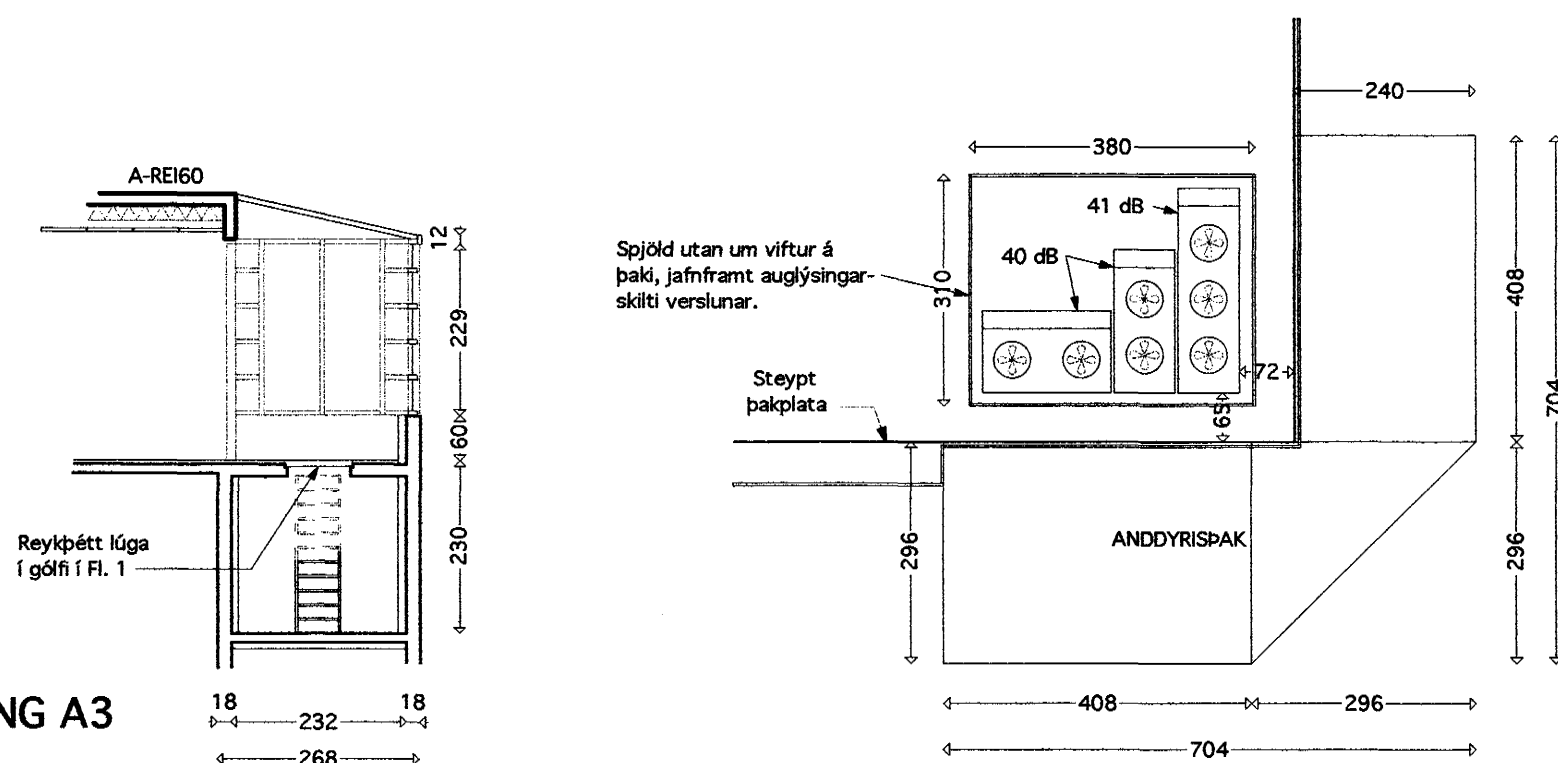


SNEIÐING A3


Viftur á þaki yfir anddyri

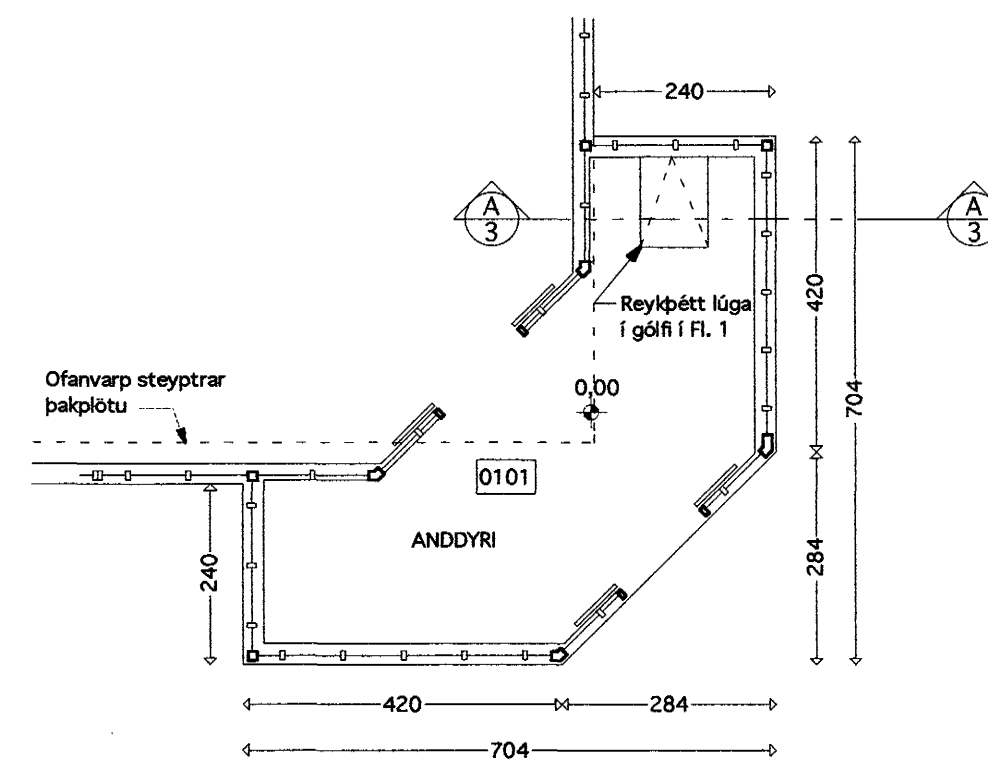

GRUNNMYND ANDDYRIS

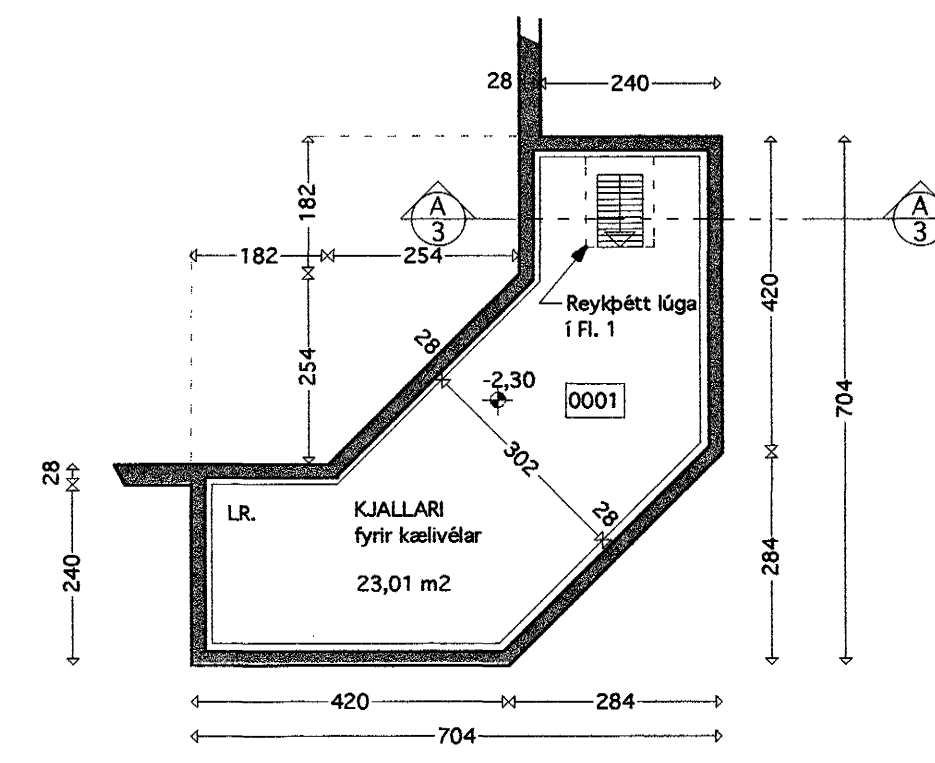

PAK yfir ANDDYRI

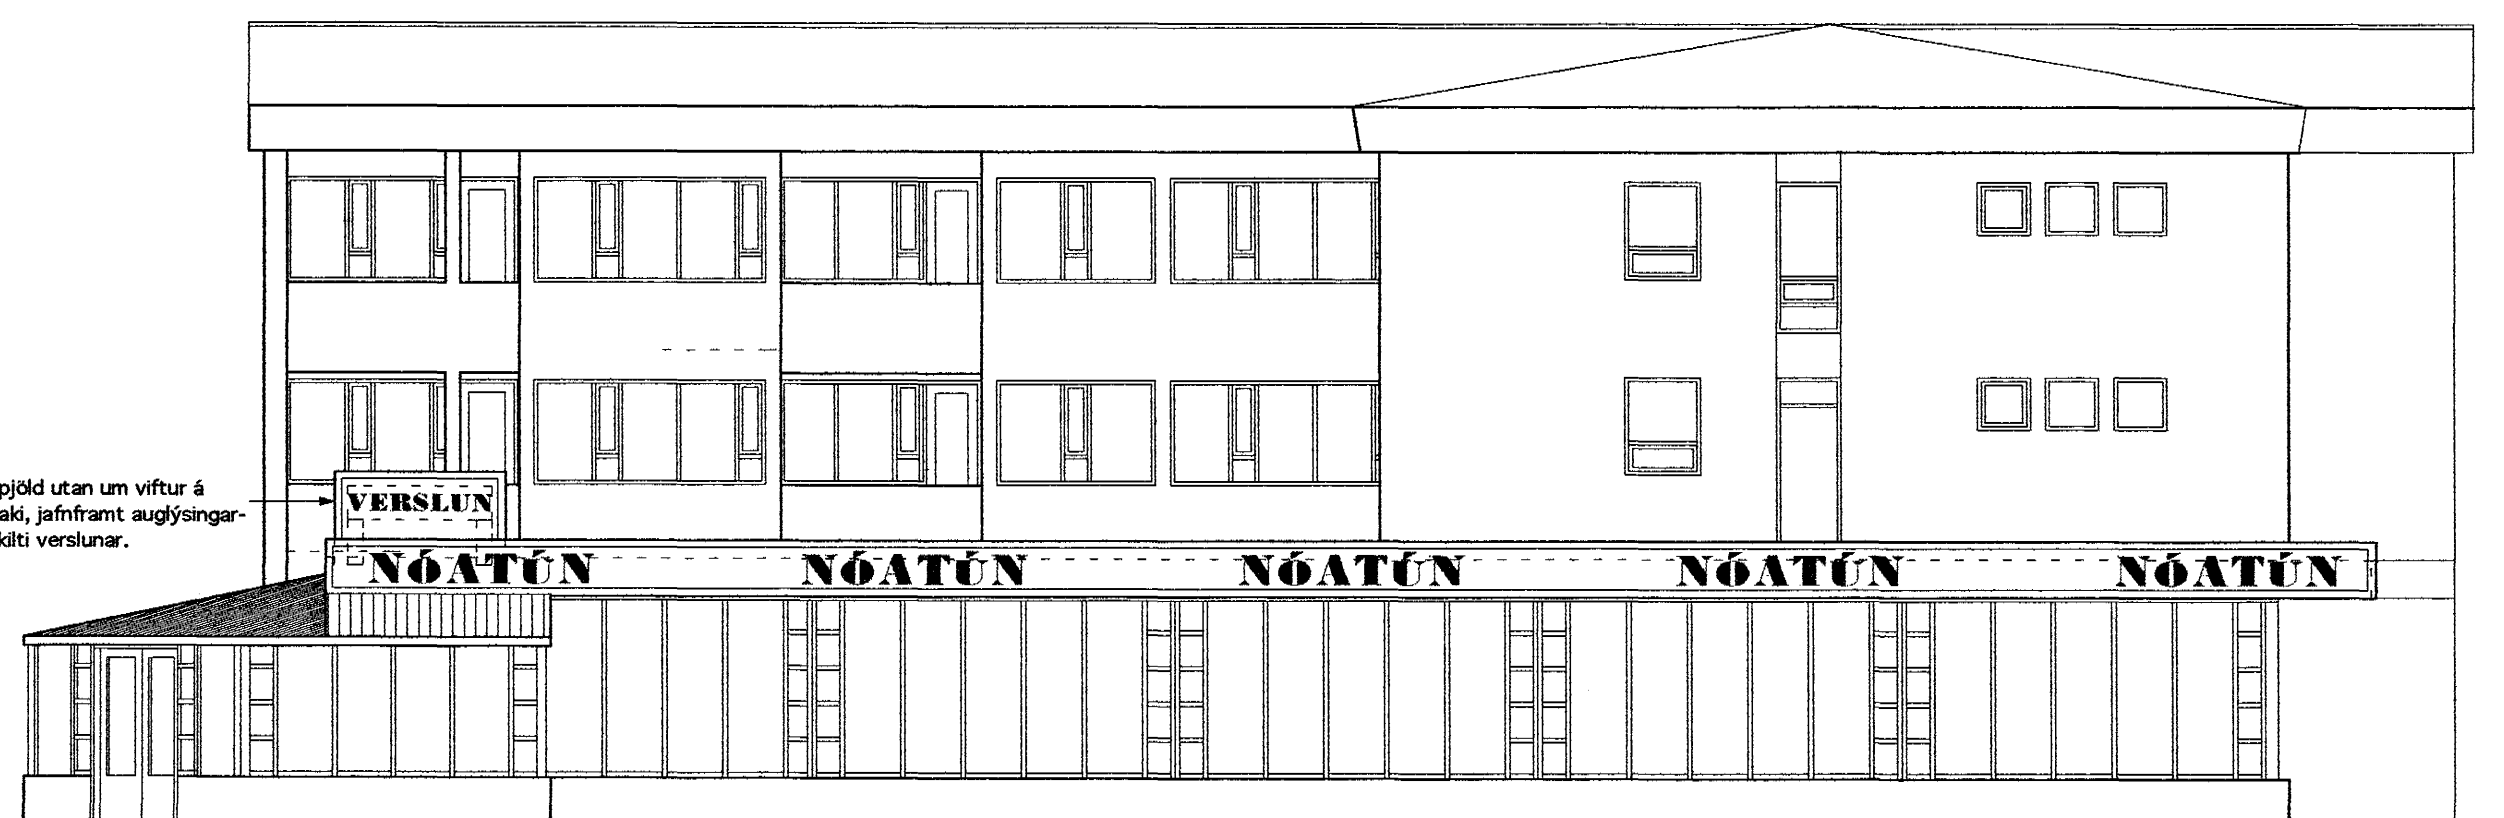

Spjöld utan um viftur á þaki, jafnframt auglýsingarskilti verslunar.

ÚTLIT - SUÐUR

Breyting 23.09. '00:  
Bráðabirgða kaffstofa í gámi við vestur hlíð  
Viftur á þaki verslunar

VINNUSTOFA  
KÓPAVOGI

  
SÍMI (354) 554 0115

VESTURVÖR 9  
FAX (354) 564 1151

VÍFILL MAGNÚSSON ARK. 171238-4639

HALLA HANNESDÓTTIR TT. 220851-7889

HEITI REYKJAVÍKURVEGUR 50, HAFNARFIRÐI  
EIGN FJARÐARTORG ehf.  
TEIKN. ÚTLIT - GRUNNMYND ANDDYRIS - SNEIÐINGAR  
Mkv. 1 : 100

DAGS. 15.03.'00  
14.04.'00  
TEIKN. VM  
SAMP.  
BREYTT 23.09.'00

3  
Vestur