




10 JAN. 2001

Byggingafrúnn í Hafnarfirði  
Erlendur hjálmarsson

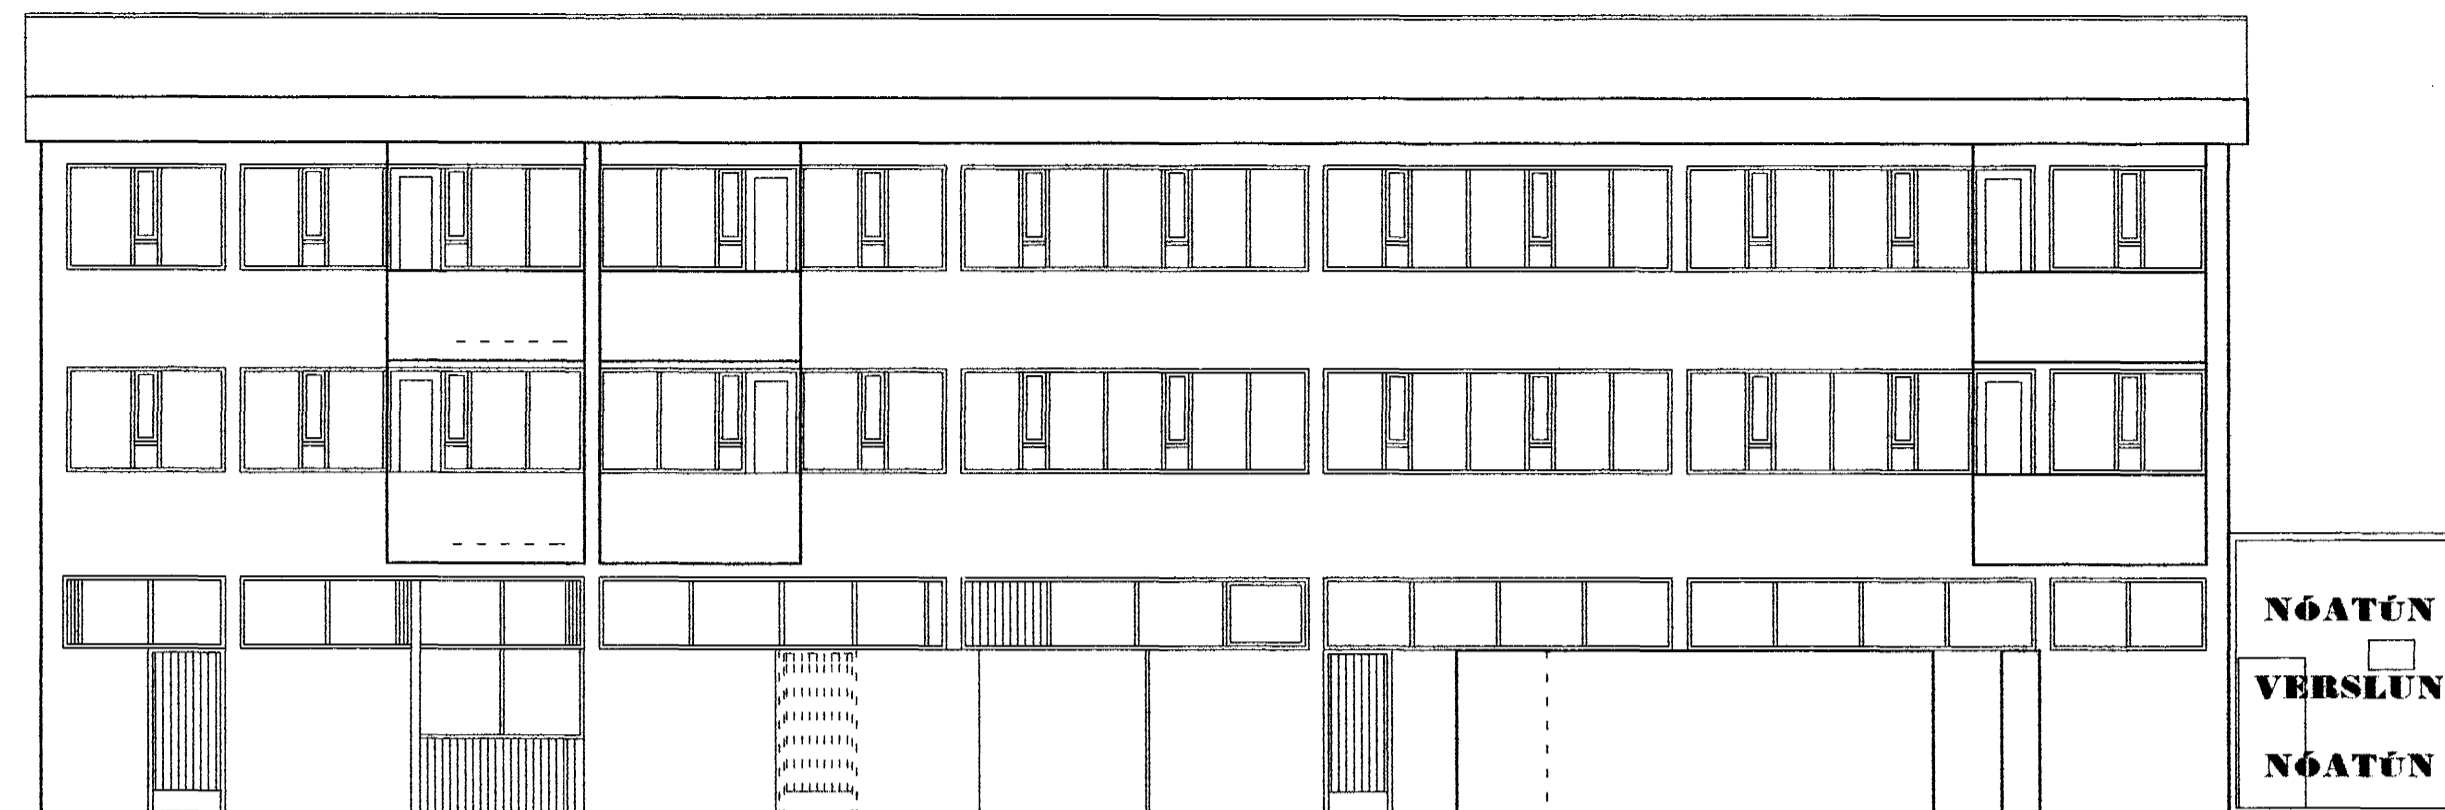


ÚTLIT - NORDUR

Skjólveggur:  
Veggir klæddir m/sléttum  
plötum og málaðir til  
samræmis við húsið.

Sorp-  
geymsla

Sorpgeymslur:  
Veggir klæddir m/sléttum  
plötum og málaðir til  
samræmis við húsið.

NÓATÚN  
VERSLUN  
NÓATÚN

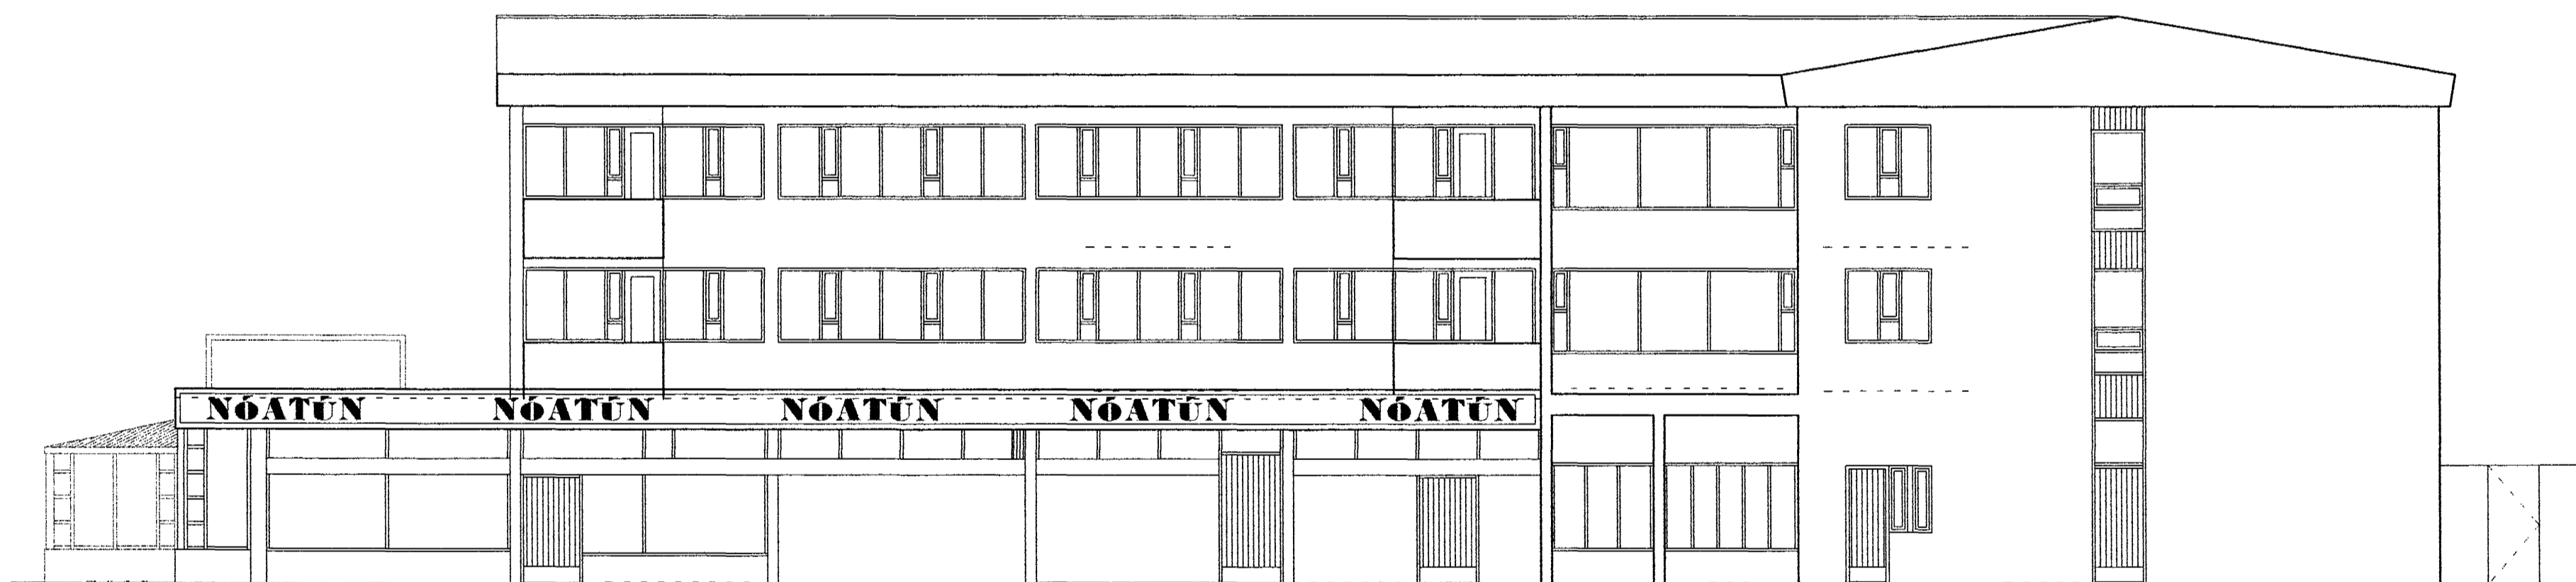

ÚTLIT - AUSTUR

Sorpgeymslur:  
Veggir klæddir m/sléttum  
plötum og málaðir til  
samræmis við húsið.

Breyting 23.09. '00:  
Bráðabirgða kaffistofa í gámi við vestrú hið  
Viftur á þaki verslunar

VINNUSTOFA  
KÓPAVOGI



SÍMI (354) 554 0115

VESTURVÖR 9

FAX (354) 564 1151

VÍFILL MAGNÚSSON ARK. 171238-4639

HALLA HANNESDÓTTIR TT. 220851-7889

HEITI REYKJAVÍKURVEGUR 50, HAFNARFIRÐI  
EIGN FJARÐARTORG ehf.  
TEIKN. NORÐUR OG AUSTUR ÚTLIT  
Mkv. 1 : 100

DAGS. 15.03.'00  
14.04.'00  
TEIKN. HH - VM  
SAMP.  
BREYTT 23.09.'00

4

Vífil M