



Trjágrafi H. Kristjánsson
 Þráttar Gröngsson

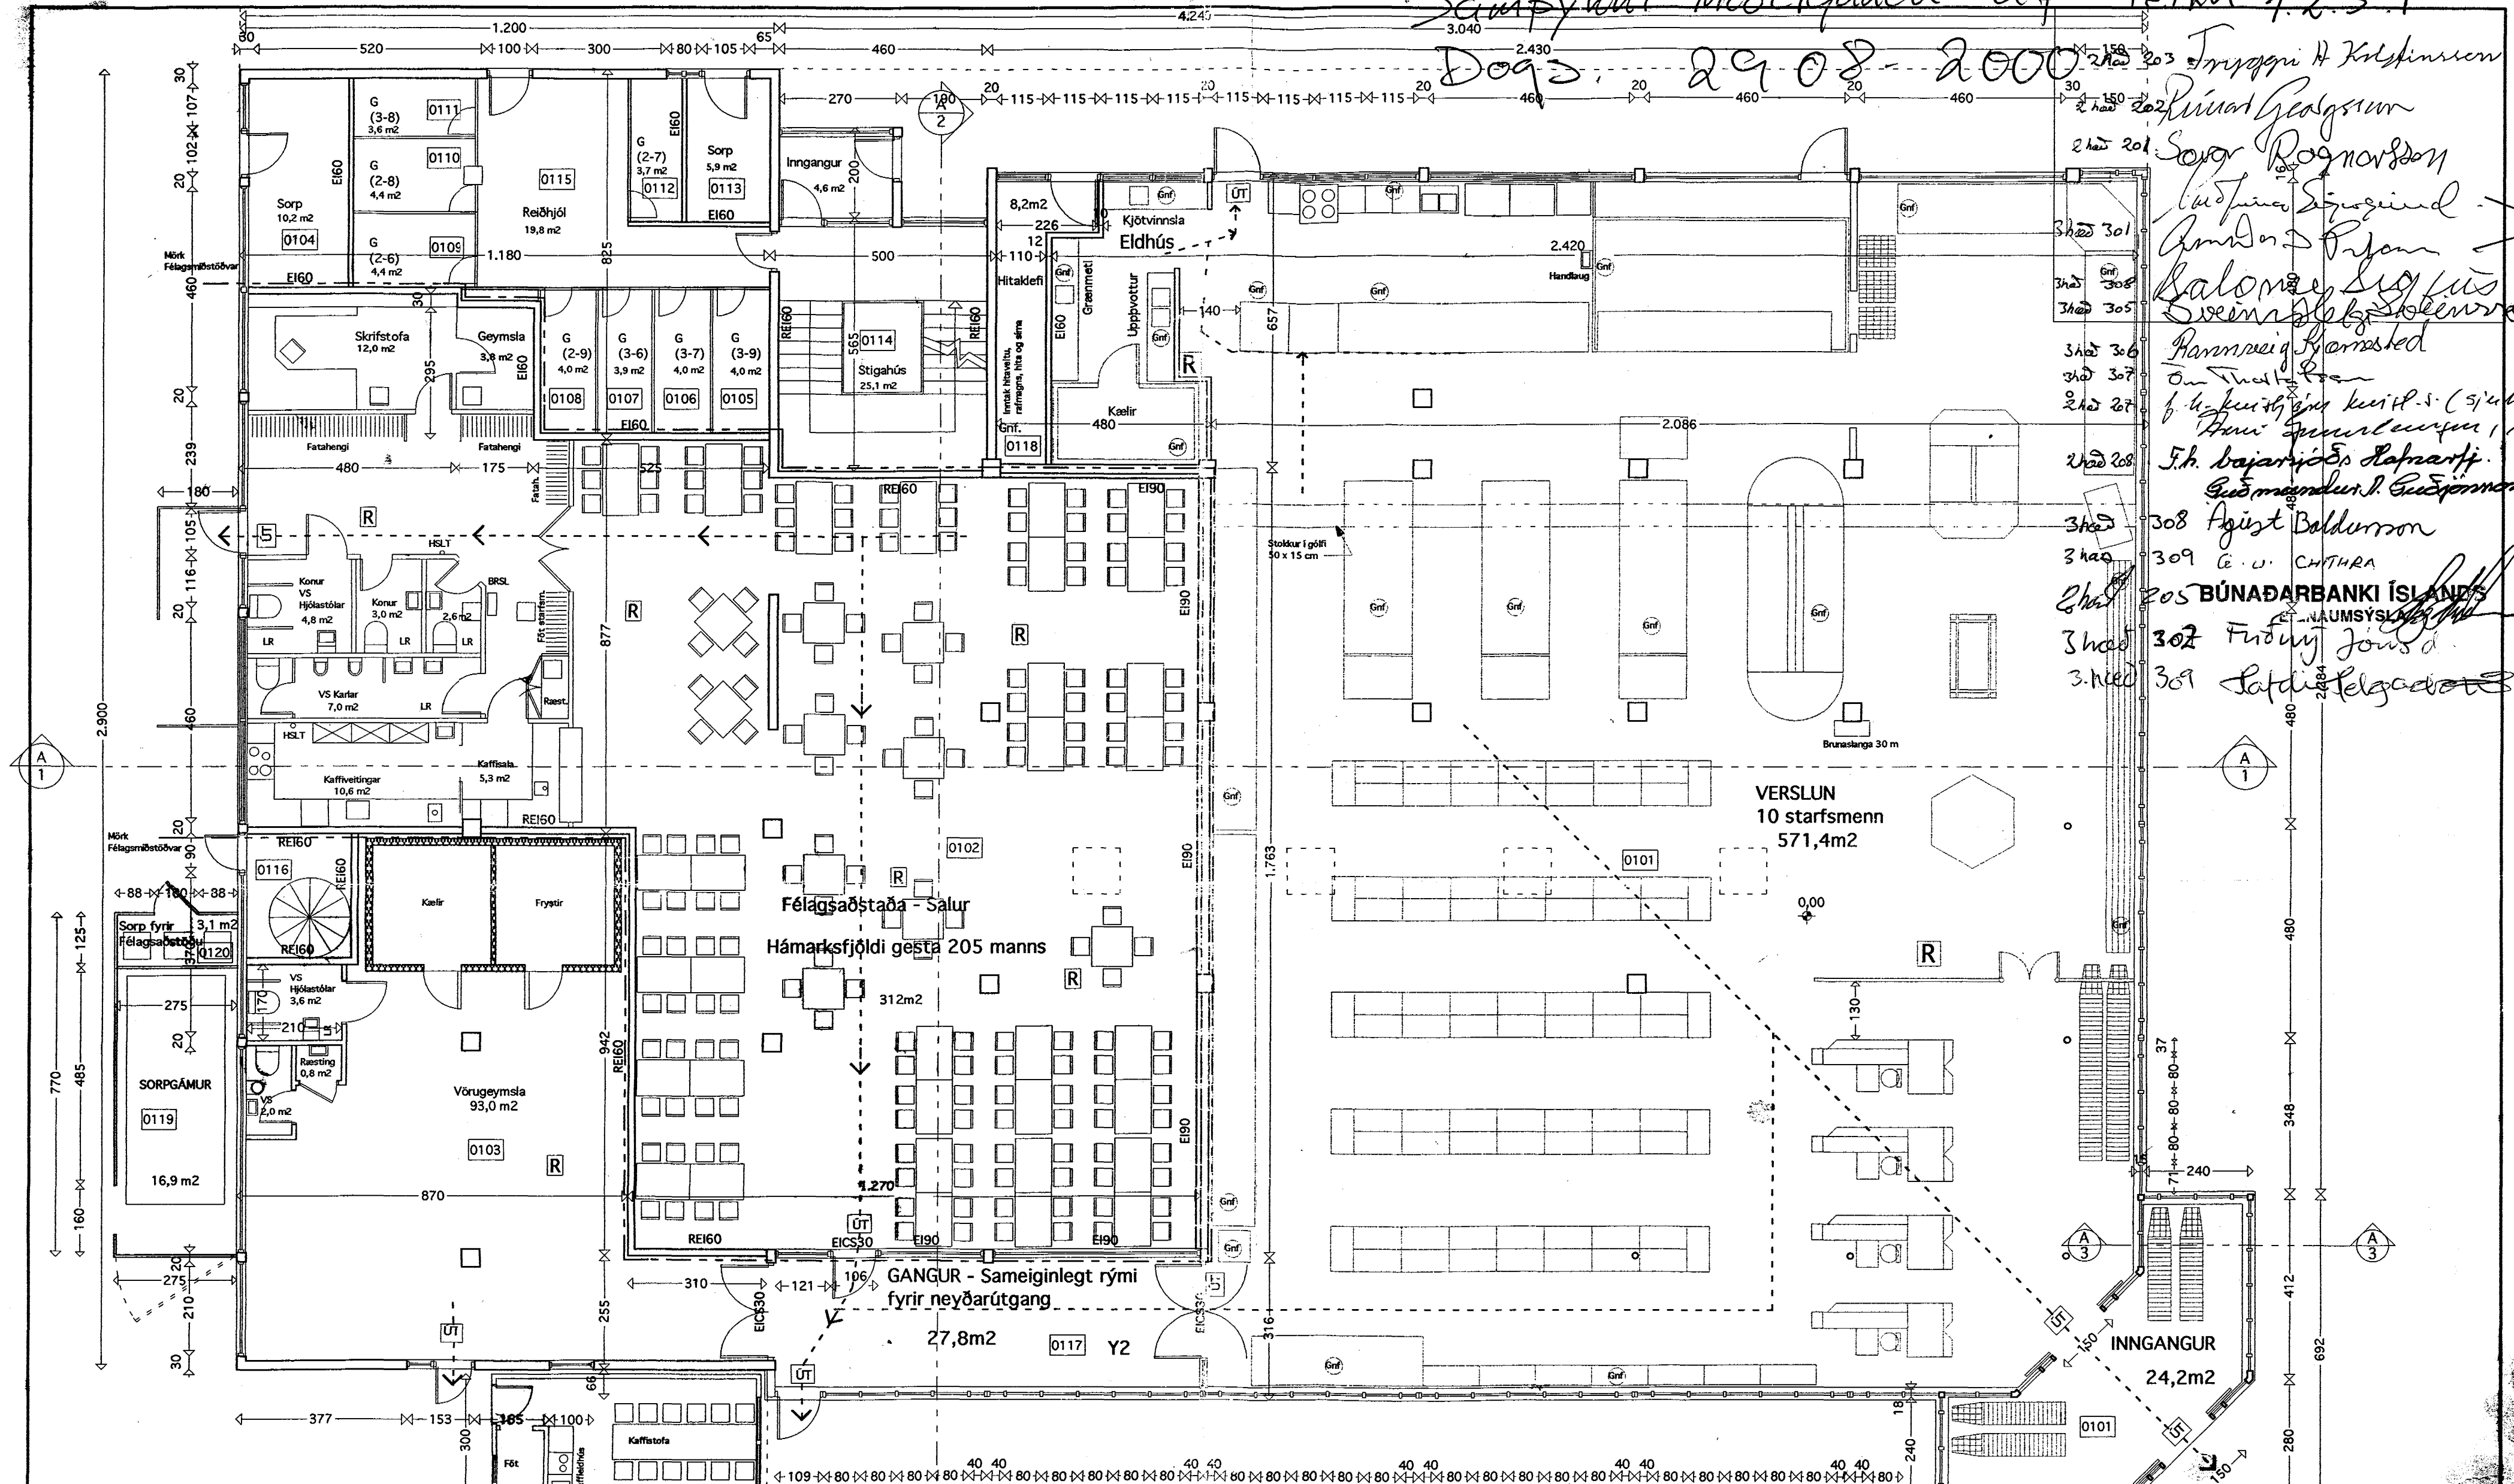

Bygginga- og brunavarnarlýsing:

- 1.- Sjálfvirk brunavörðunarkerfi í verslun skv. ÍST EN 54.
- 2.- Neyðarlýsing í verslun og flóttaleiðum.
- 3.- Handstökkvæskid sett upp í samráði við eldvamarefirtíttið.
- 4.- Loft- og veggfletir í flokki 1.
- 5.- Rafdrifnar rennihurðir í flóttaleið opnar við boð frá reykskynjara og við straumrof.
- 6.- Steppt plata er yfir versluninni, félagsmiðstöðinni, ganginum og lagernum, einangruð að neðan með steinull, þar fyrir neðan er kerfisloft úr A-ánum. Anddyri verslunarinnar og vestur hluti nýbyggingarinnar eru með léttbyggðu þaki, byggðu úr sömu PVC prófilunum og gluggarnir, en í stað glers eru einangraðar plötur úr eldregu PVC. Þar sem fjarlægð í næsta glugga er minni en 6,0 m verður klætt með gíspötum undir PVC plötum. Suðurhluti nýbyggingarinnar er undir steyptu plötunni. Sjá sneiðingu A1.
- 7.- Flóttaleið Nr. 2 úr versluninni er við kjötafgreiðslu á austur hlið. Hún er einnig merkt með ÚT-tjósi.
- 8.- Neyðarútgangur úr gangi (sameign sumra vestanmegin) opnar við boð frá reykskynjara og við straumrof í félagsmiðstöð.

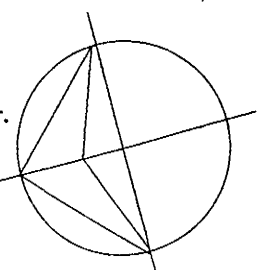

VINNUSTOFA KÓPAVOGI
 VÍFILL MAGNÚSSON ARK. 171238-4639



VESTURVÖR 9
 Sími (354) 554 0115 FAX (354) 564 1151
 HALLA HANNESDÓTTIR TT. 220851-7889

BREYTING 28.08.'00:

- 1.- Sölur í syðstu og vestustu rúðum breytast úr ferktöndum steinsúlum í sivalar stálsúlur
- 2.- Salernum færðar úr þrem í tvö
- 3.- Búningsklefar og kaffistofa falla niður.
- 4.- Bráðabirgða hús verður staðsett vestan við hús, sem rýmir búningsklefa og kaffistofu.
- 5.- Neyðarútgangur austan megin er færður um 115 cm.

HEITI Reykjavíkurvegur 50, Hafnarfirði
EIGN Fjarðartorg e.h.f.
TEIKN. Grunnmynd 1. hæðar
Mkv. 1 : 100

DAGS. 15.03.'00
 14.04.'00 18.05.'00
 TEIKN. HH - VM
 SAMP.
 BREYTT 28.08.'00