


GRUNNMYND, I. HÆÐ 1:100

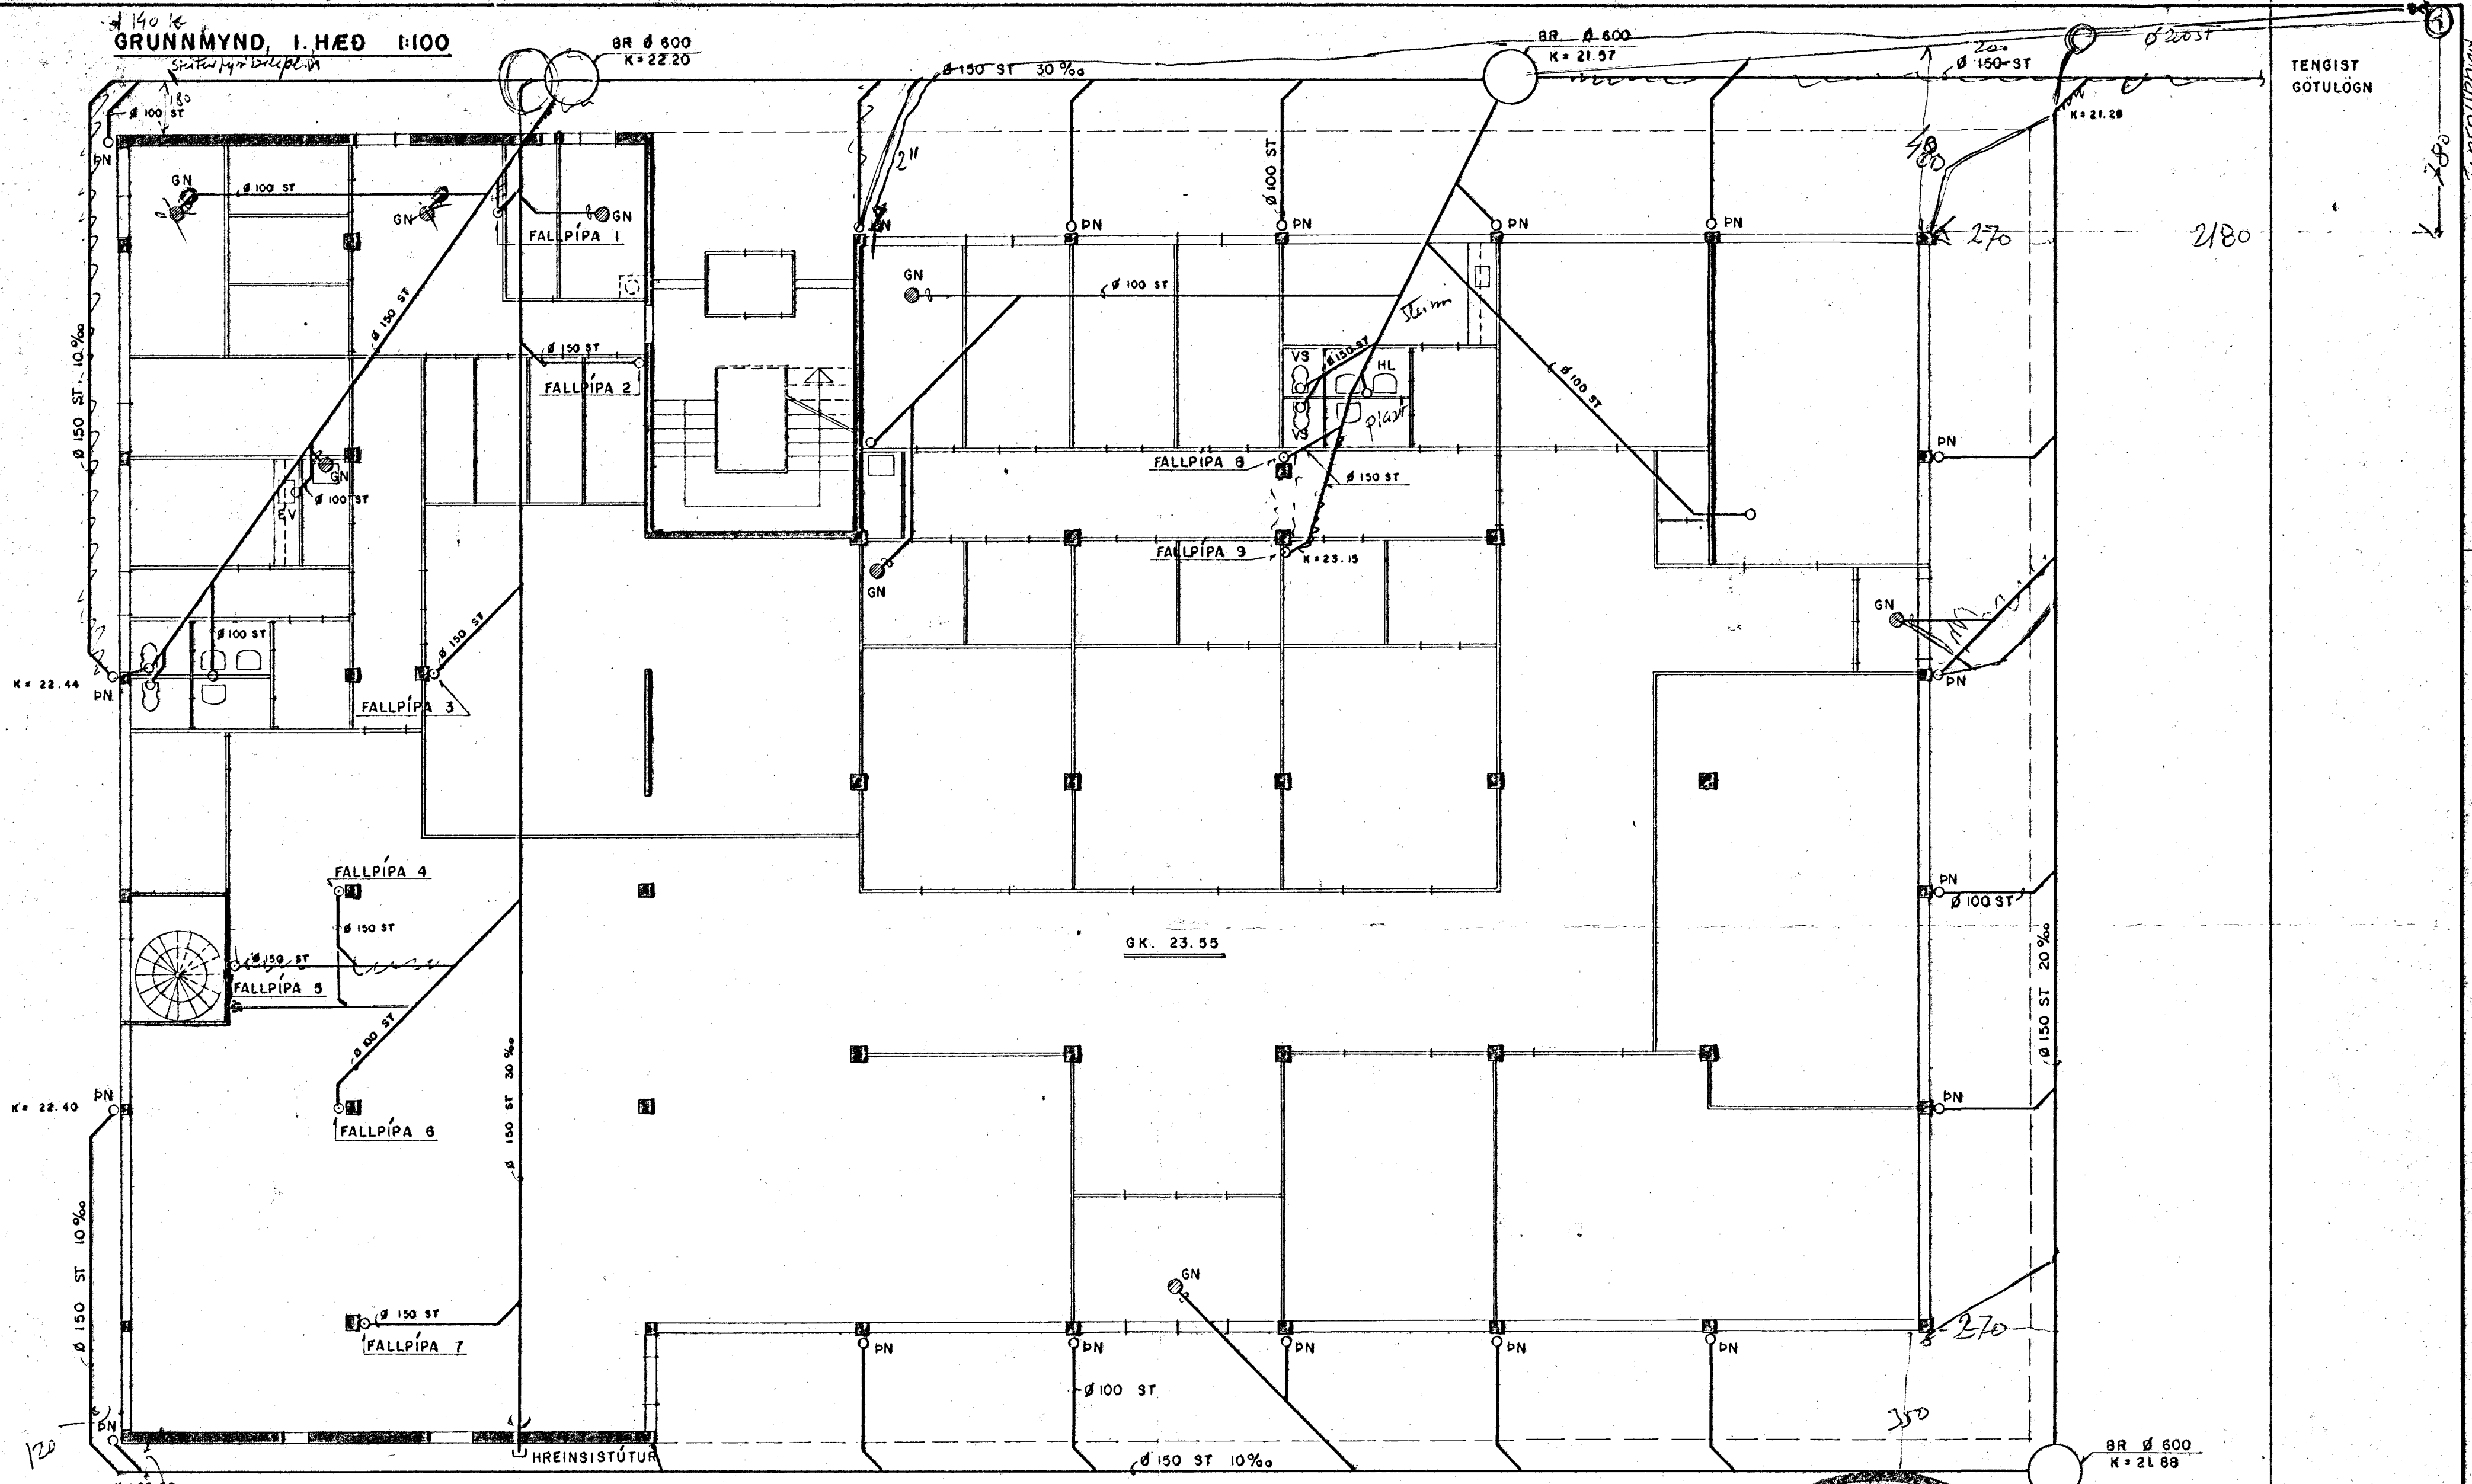

Br. nr.	Dags.	Breyting		
REYKJAVÍKURVEGUR 50, HAFNARFIRÐI				
FRÁRENNSLISLÖGN (BREYTING)			Hannað	SEPT. '77 R. 3.
GRUNNMYND, LAGNIR Í GRUNNI			Teiknað	" b. 3.
HÖNNUN			Mkv.	77 379 201
Verkfræðistofa			I:100	
Höðabakka 9, símar 84440 & 84830				