


Samþykkt á fundi bygginga-  
 nefndar þ. 1/6 1973  
 BYGGINGAFULLTRÚINN  
 Í HAFNARFIRDI  
 S. Sigurðsson

FLATARMÁL	HÆÐAR	1040,4 m <sup>2</sup>	3.745,4 m <sup>3</sup>
	I	626,8	630,7
	II	626,8	630,7
	III	626,8	630,7
	SAMT.	2294,4 m <sup>2</sup>	536,8
		2294,4 m <sup>2</sup>	7.687,0 m <sup>3</sup>
RÚMMÁL HÚSS		2882,20 m <sup>3</sup>	

AFSTÖÐUMYND. 1:500

I. hæð	1040,4 m <sup>2</sup>	3745,4 m <sup>3</sup>
II hæð	602,5 m <sup>2</sup>	1626,8 m <sup>3</sup>
III hæð	602,5 m <sup>2</sup>	1626,8 m <sup>3</sup>
þek	2245,4 m <sup>2</sup>	536,0 m <sup>3</sup>
	<u>7535,0 m<sup>3</sup></u>	

framsíða + 2000

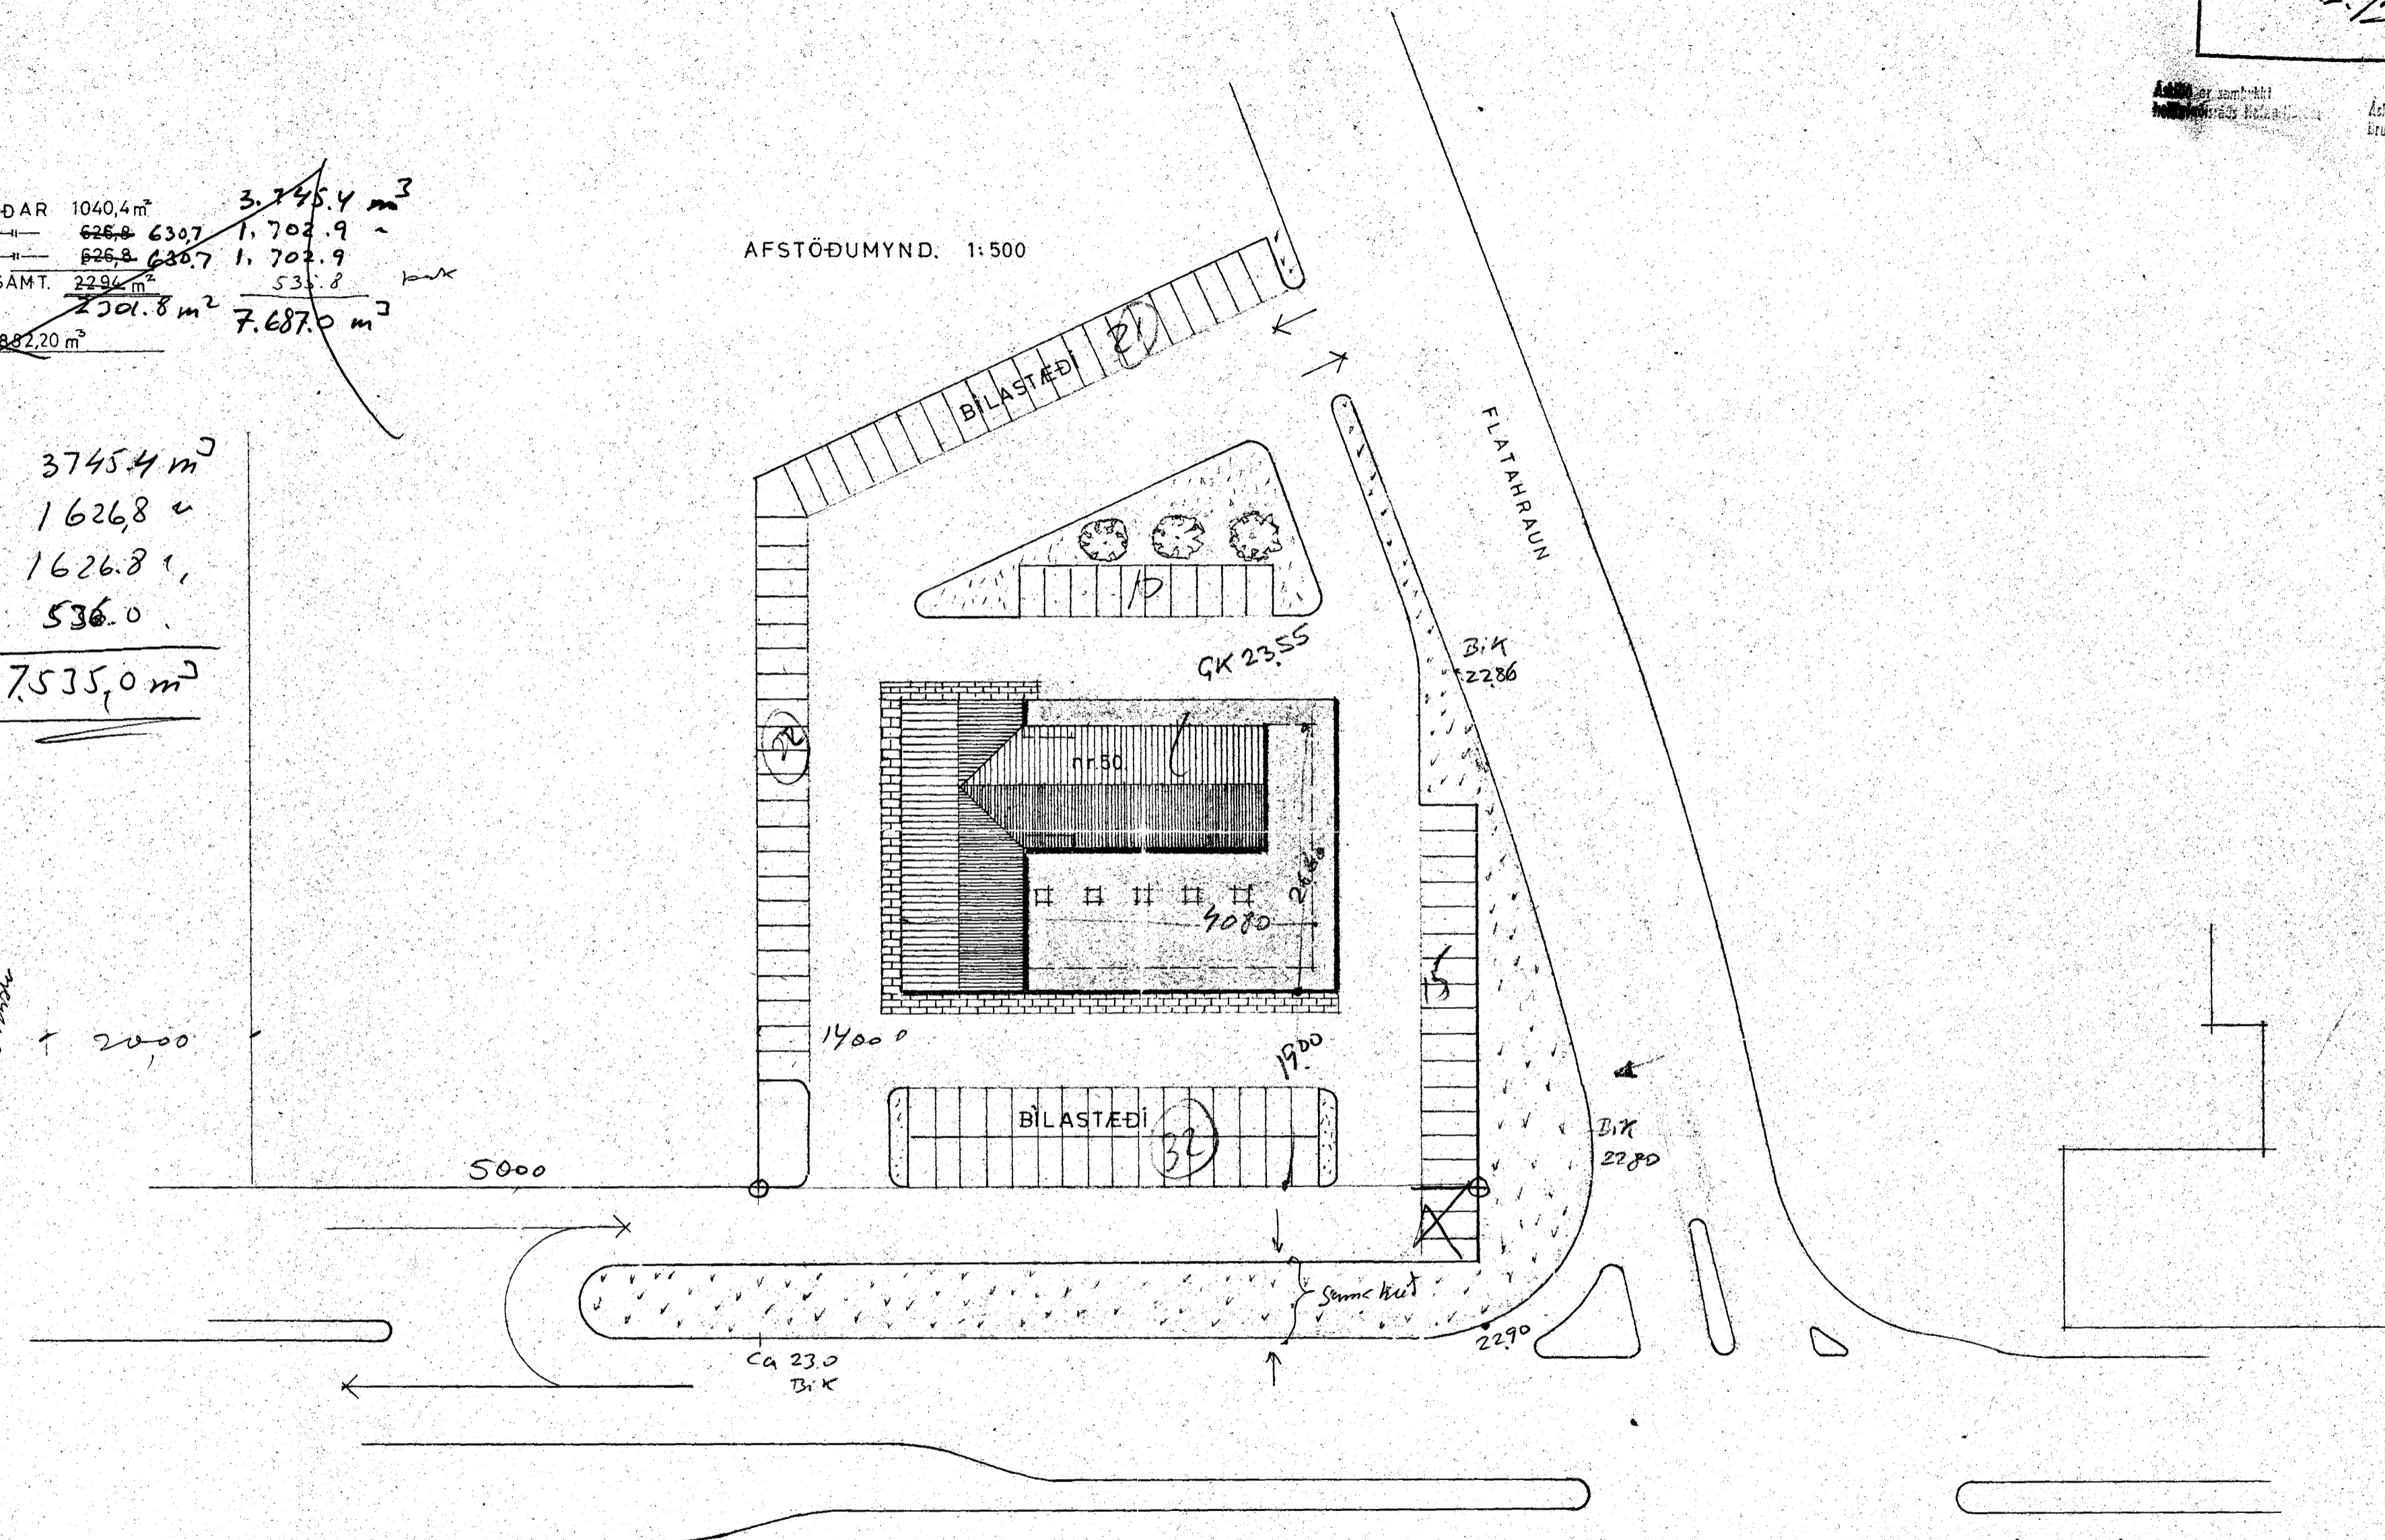

REYKJAVÍKURVEGUR

Sjá texta á þriðju hæð.  
 BRUNAMÁLSTOFNUN RÍKISINS

REYKJAVÍKURVEGUR nr. 50.  
 AFSTÖÐUMYND.  
 M, 1:500.  
 REYKJAVÍK Í NÓV. 1973.  
 Smorri Hauksson

520 = 0,0  
 114

VERKFRÆÐISTOFNA ANNÓLA I  
 REYKJAVÍK - SMORRI  
 Sigurður Ólafsson  
 ÞEGEYTT 25-476