


Samþykkt á fundi bygginga-
nefndar þ. 1/6 1977
BYGGINGAFULLTRÚINN
Í HAFNARFIRÐI
F. *[Signature]*

Áskilið er samþykkið
heillvæðing: *[Signature]*
Áskilið er samþykkið
Brúnamálastofnun ríkisins

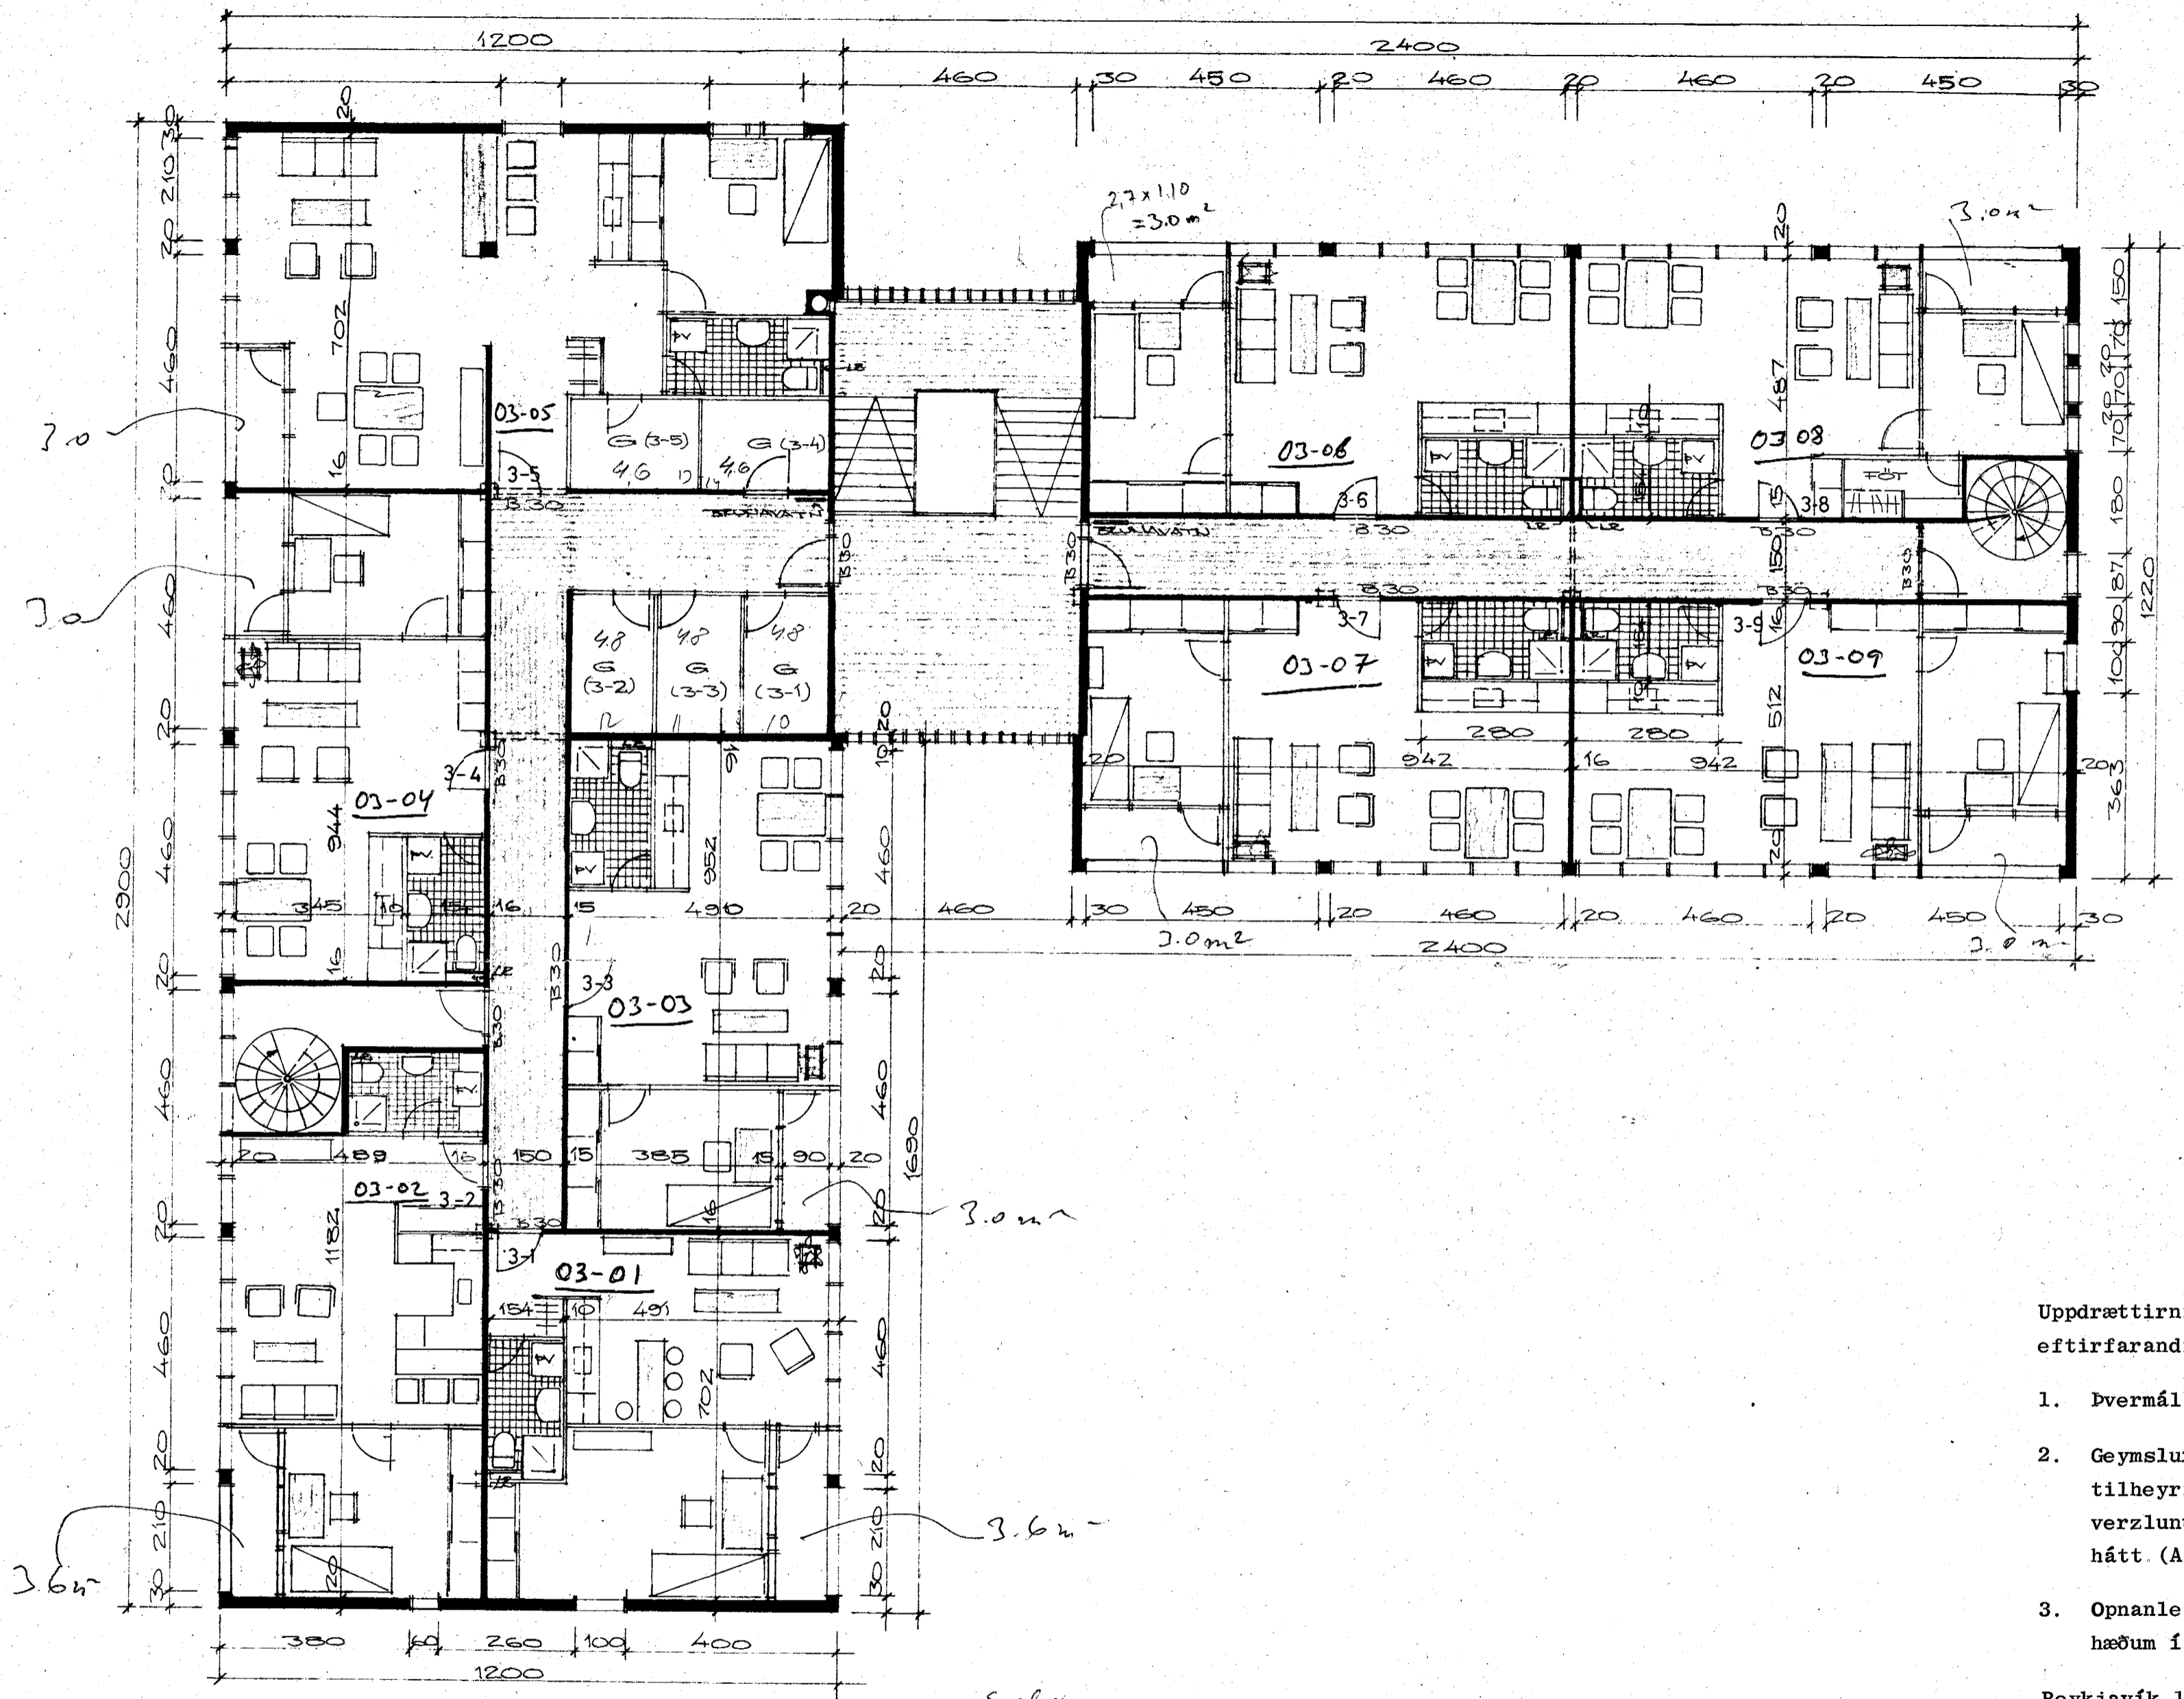

GRUNNMYND 3. HÆÐ

Swalv.
 $7 \times 3,6 = 25,2 \text{ m}^2$
 $2 \times 3,6 = 7,2$
 $28,2 \text{ m}^2$

Uppdrættirnir eru samþykktir með eftirfarandi skilyrðum:

1. Dvermál hringstiga sé amk. 200 sm.
2. Geymslur á 1. hæð og annað rými þar, sem tilheyrir íbúðunum, skal skilja frá verzlunum og geymslum þeirra á eldtraustan hátt. (A 60)
3. Opnanlegir gluggar skulu vera á öllum hæðum í stighúsum.

Reykjavík 10. júní 1977,

BRUNAMÁLASTOFNUN RÍKISINS
Börður Daníelsson
 REYKJAVÍKURVEGUR 50
 HAFNARFIRÐI (BREYTING)
 GRUNNMYND 3. HÆÐ
 25-4 77
Sigmundur Colsson