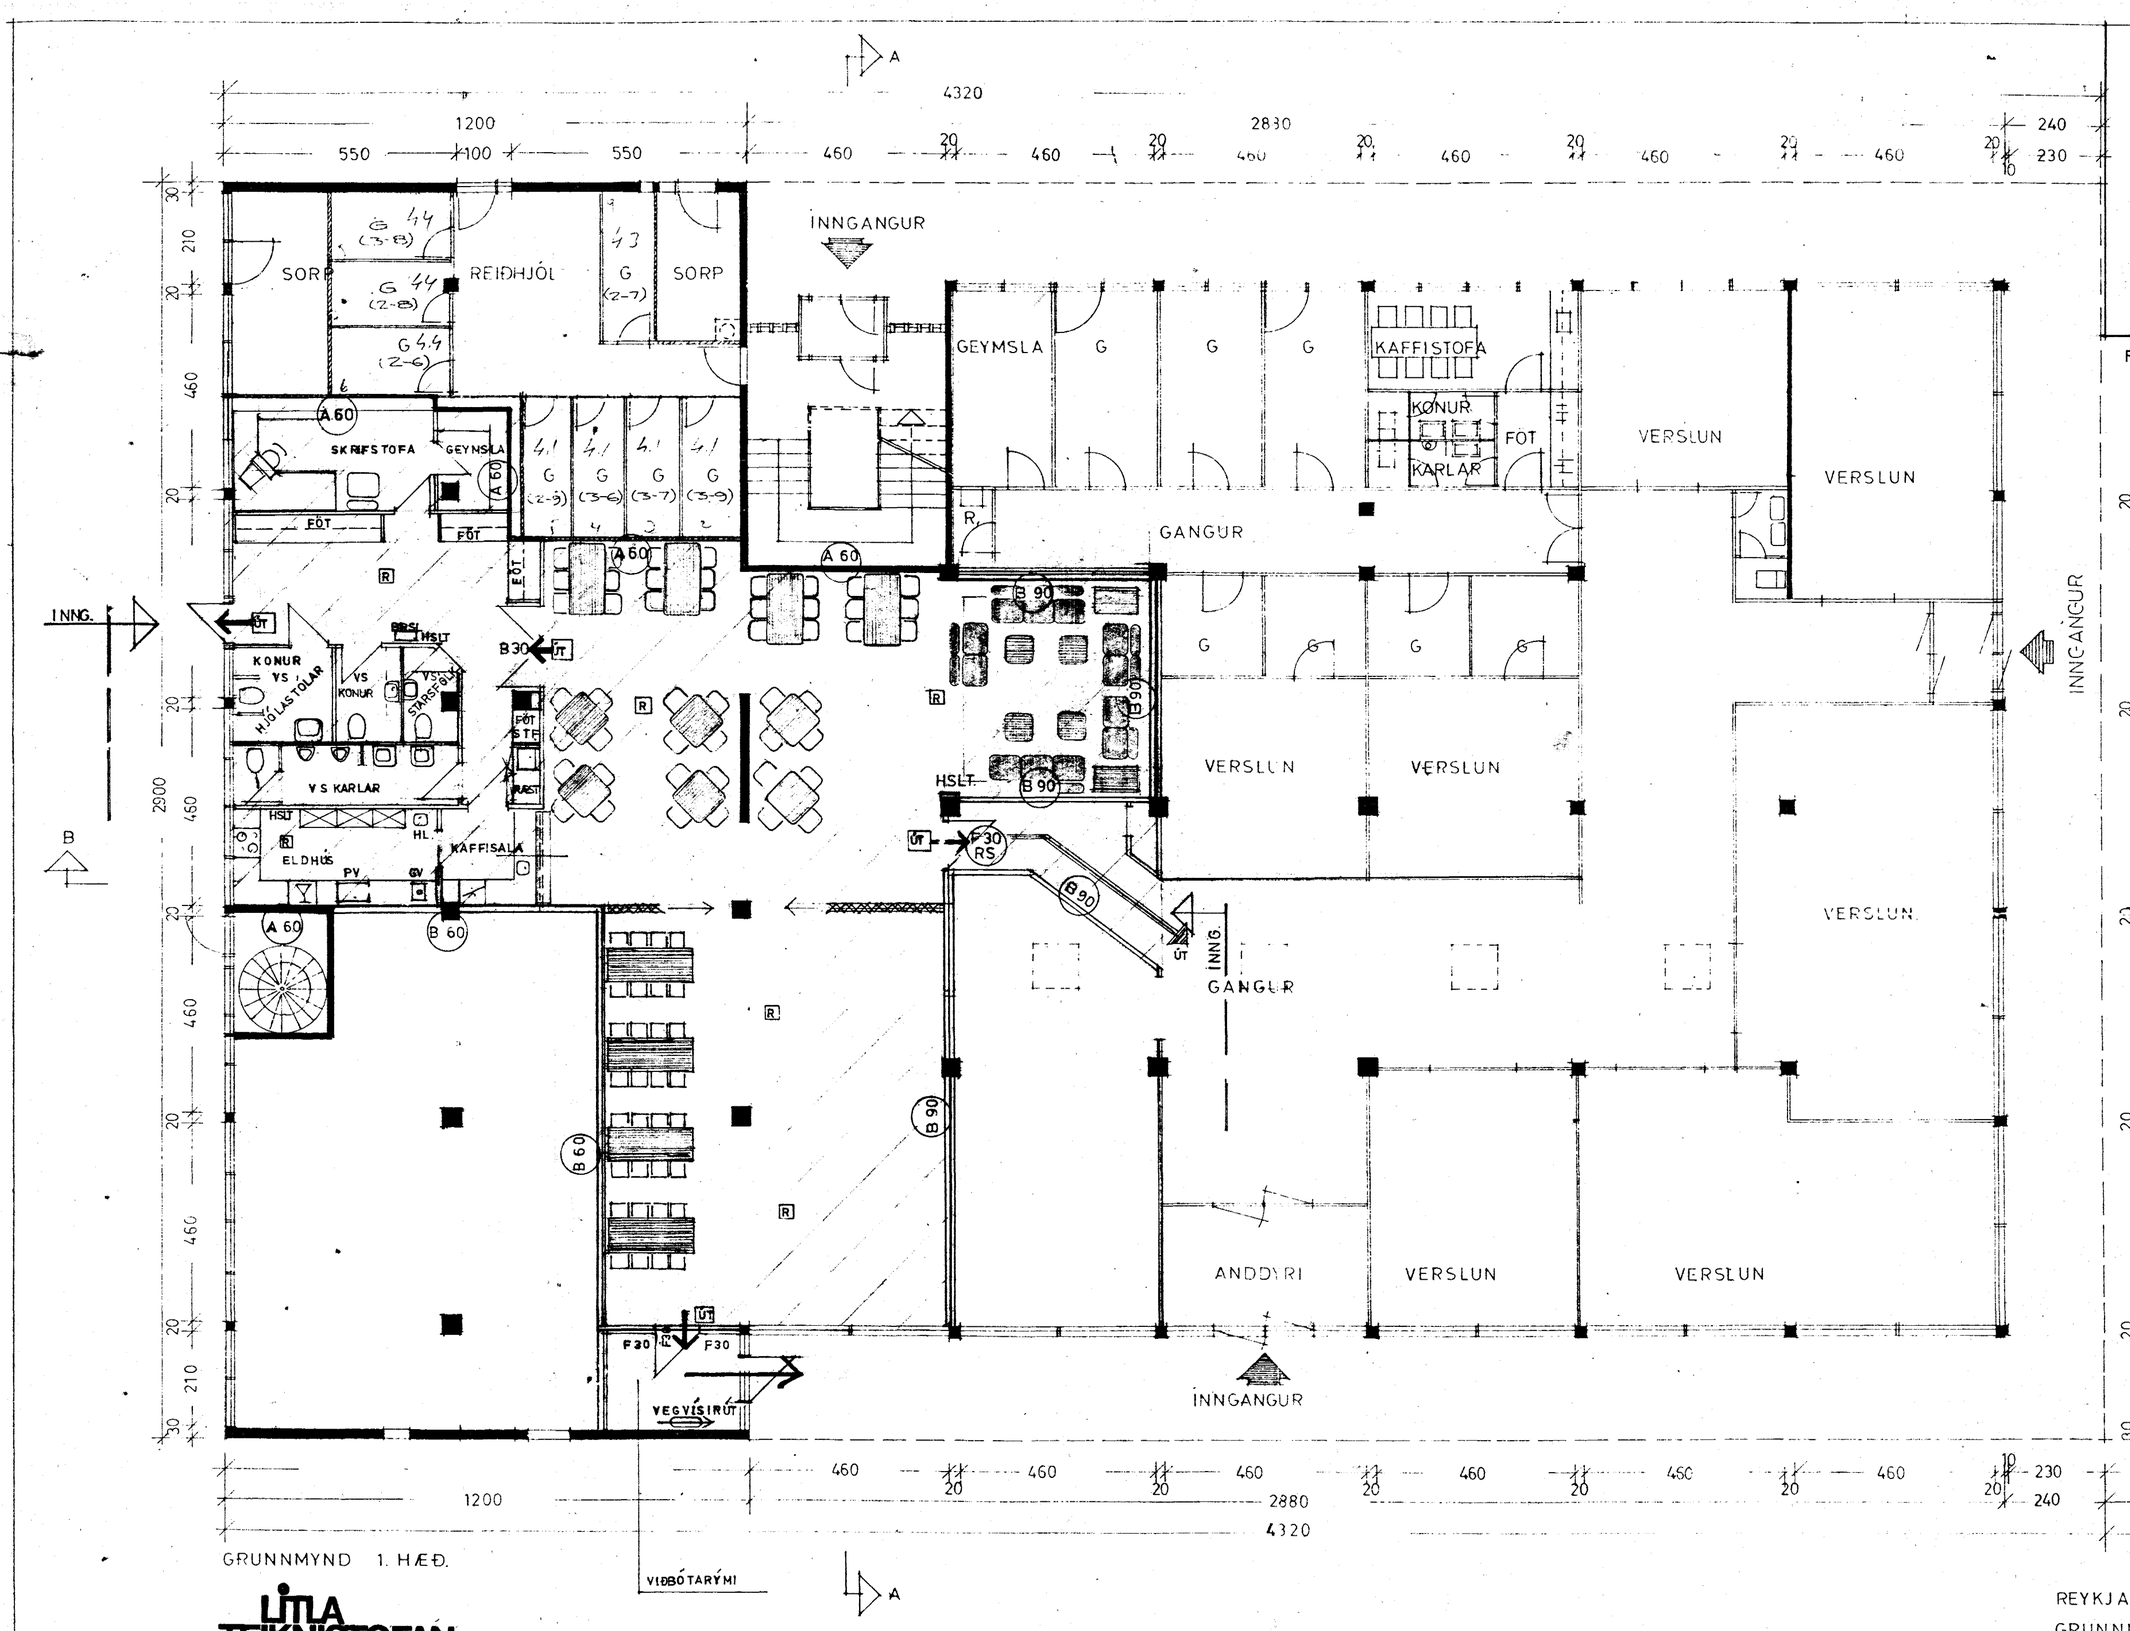

GRUNNMYND 1. HÆÐ.

HEILBRIGÐISEFTIRLIT
HAFNARFJARÐARSVÆÐIS
Heilsugæslustöðinni Sólvangi
Pósthólf 440 - 222 Hafnarfjörður
Sími 565 2600

22.08.97

FÉLAGSMIÐSTÖÐ ALDRAÐRA REYKJAVÍKURV. 50
NORÐ-VESTURENDA
15. ÁGÚST 1997

Samþykkt á fundi bygginganefndar þann
27 AUG. 1997
Byggingafulltrúinn í Hafnarfirði
Erlendur Hjálmarsson

LÍTLA TEIKNISTOFAN
Reykjavíkurvegi 66, 220 Hafnarfirði

21 AUG 1997

REYKJAVÍKURVEGUR nr 50.
GRUNNMYND, 1. HÆÐ.
M. 1:100.
REYKJAVÍK Í NÓV. 1973.

BREYTT 25-4-77
BREYTT 25-5-77