


TENGIMYND 1:50

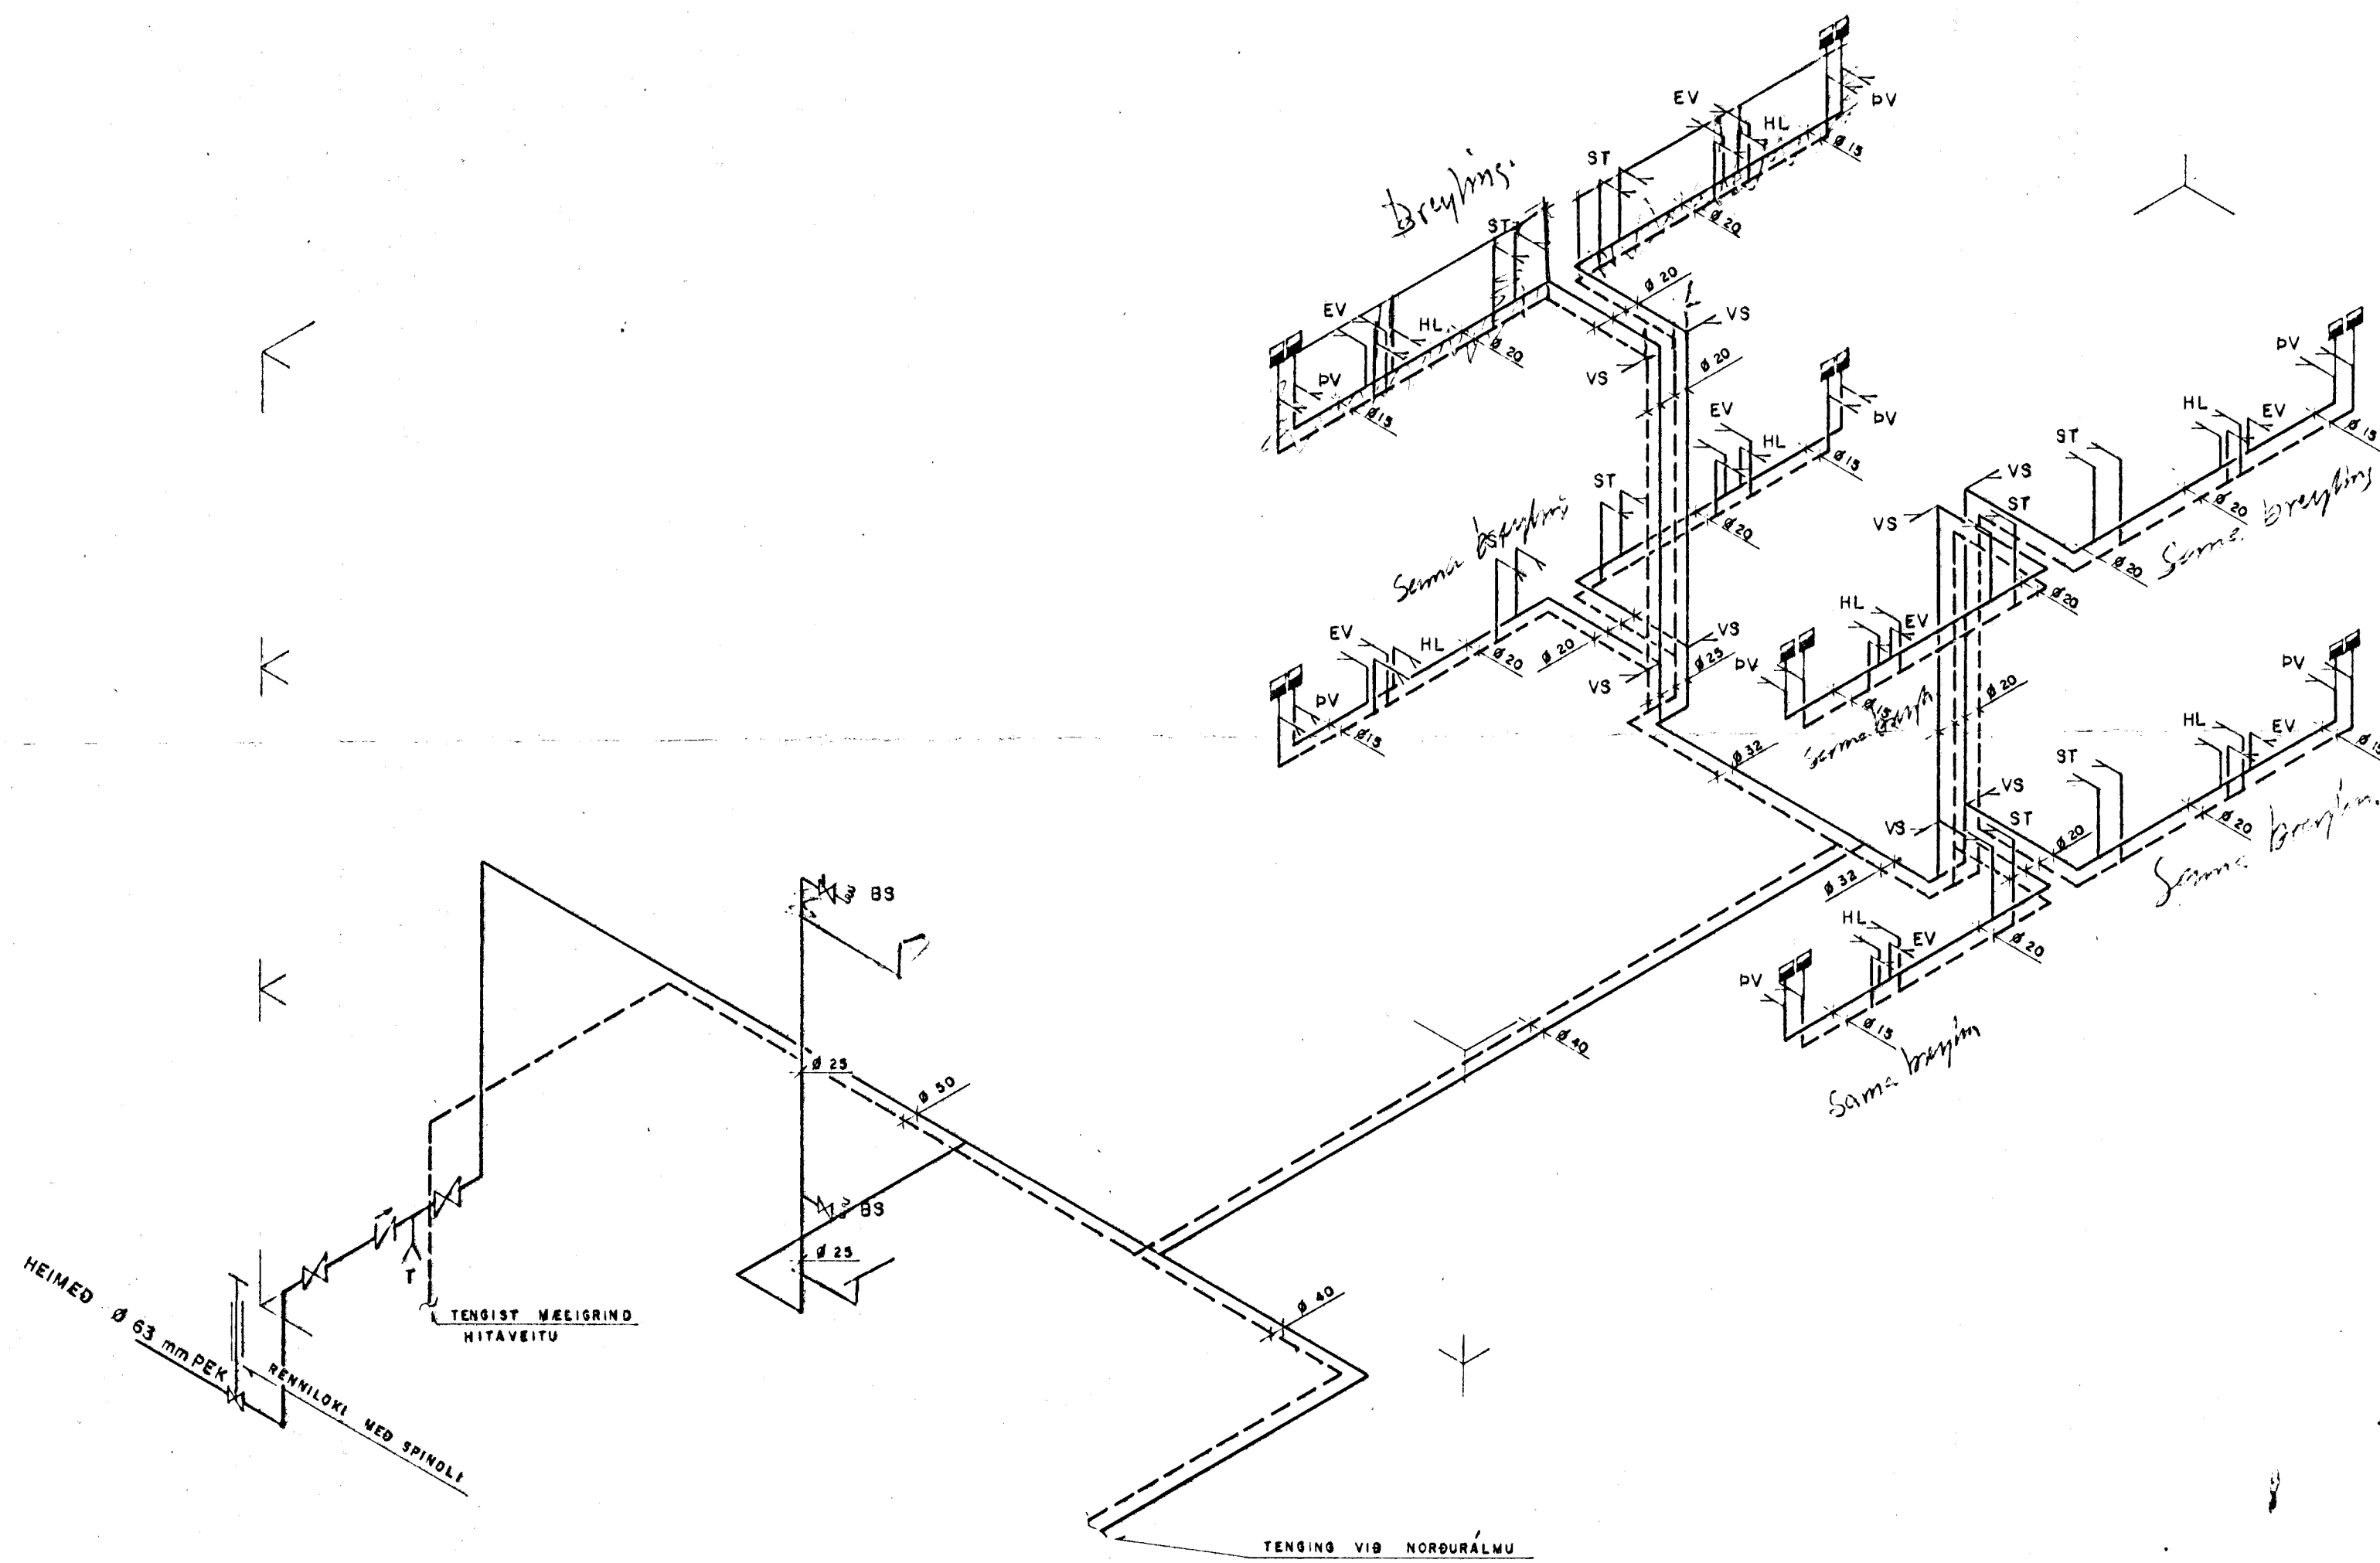

TAFLA YFIR TÖPPUNARSTADI:

SKAMM-STÖFUN	NAFN	FJÖLDI	KALDIR KRANAR		HEITIR KRANAR	
			15	20	15	20
HL	HANDLAUG	18	18	18	18	18
EV	ELDHÚSVASKUR	18	18	18	18	18
SV	SKOLVASKUR					
VS	VATNSSALERNI	18	18	9		
ST	STURTA	18	18	18	18	18
SK	SKOLKRANI	1	1	1		
PV	PVOTTAVÉL	18	18	18	18	18
BS	BRUNSLANGA	4				
SAMTALS EININGAR				82		72

SKÝRINGAR:

- MERKIR LÖGN FYRIR KALT NEYSLUVATN
- LÖGN FYRIR HEITT NEYSLUVATN
- RENNILOKI
- EINSTREYMISLOKI
- LOFTPÚDI
- TEMING

ALLAR PÍPUR SKULU VERA DREGNAR GALVANÍSERADAR STÁLPIPUR OG FITTINGS SAMSVARANDI AÐ GERD.
 ALLAR PÍPUR SKAL EINANGRA MED GLERULLARHÓLKUM OG SIVEFJA MED PLASTI.
 ÞYKKT EINANGRUNAR:
 Ø 10 - Ø 25 = 15 mm
 > Ø 25 = 20 mm
 ÞAR SEM PÍPUR LIGGJA Í ÚTVEGG SKAL VERA MINNST 1.0 cm EINANGRUN UTAN VÍÐ RÖRAEINANGRUN.
 KERFIÐ SKAL ÞOLA 8 kp/cm² VINNDRÝSTING OG PRÓFAÐ MED 10 kp/cm² AÐUR EN LEIÐSLUR ERU HULDAR.



Br. nr.	Dags.	Breyting
REYKJAVÍKURVEGUR 50, HAFNARFIRÐI		
VATNSLÖGN	Hannað	ÁGÚST '77
TENGIMYND (SUÐRÁLMA)	Teiknað	Ó. Þ.
	Yfirfarið	Þ. S.
HÖNNUN	Verkfræðistofa	Msk
	Höfðabakke 9, símar 84440 & 84930	1:50
		77 379
		307