



TENGIMYND 1:50

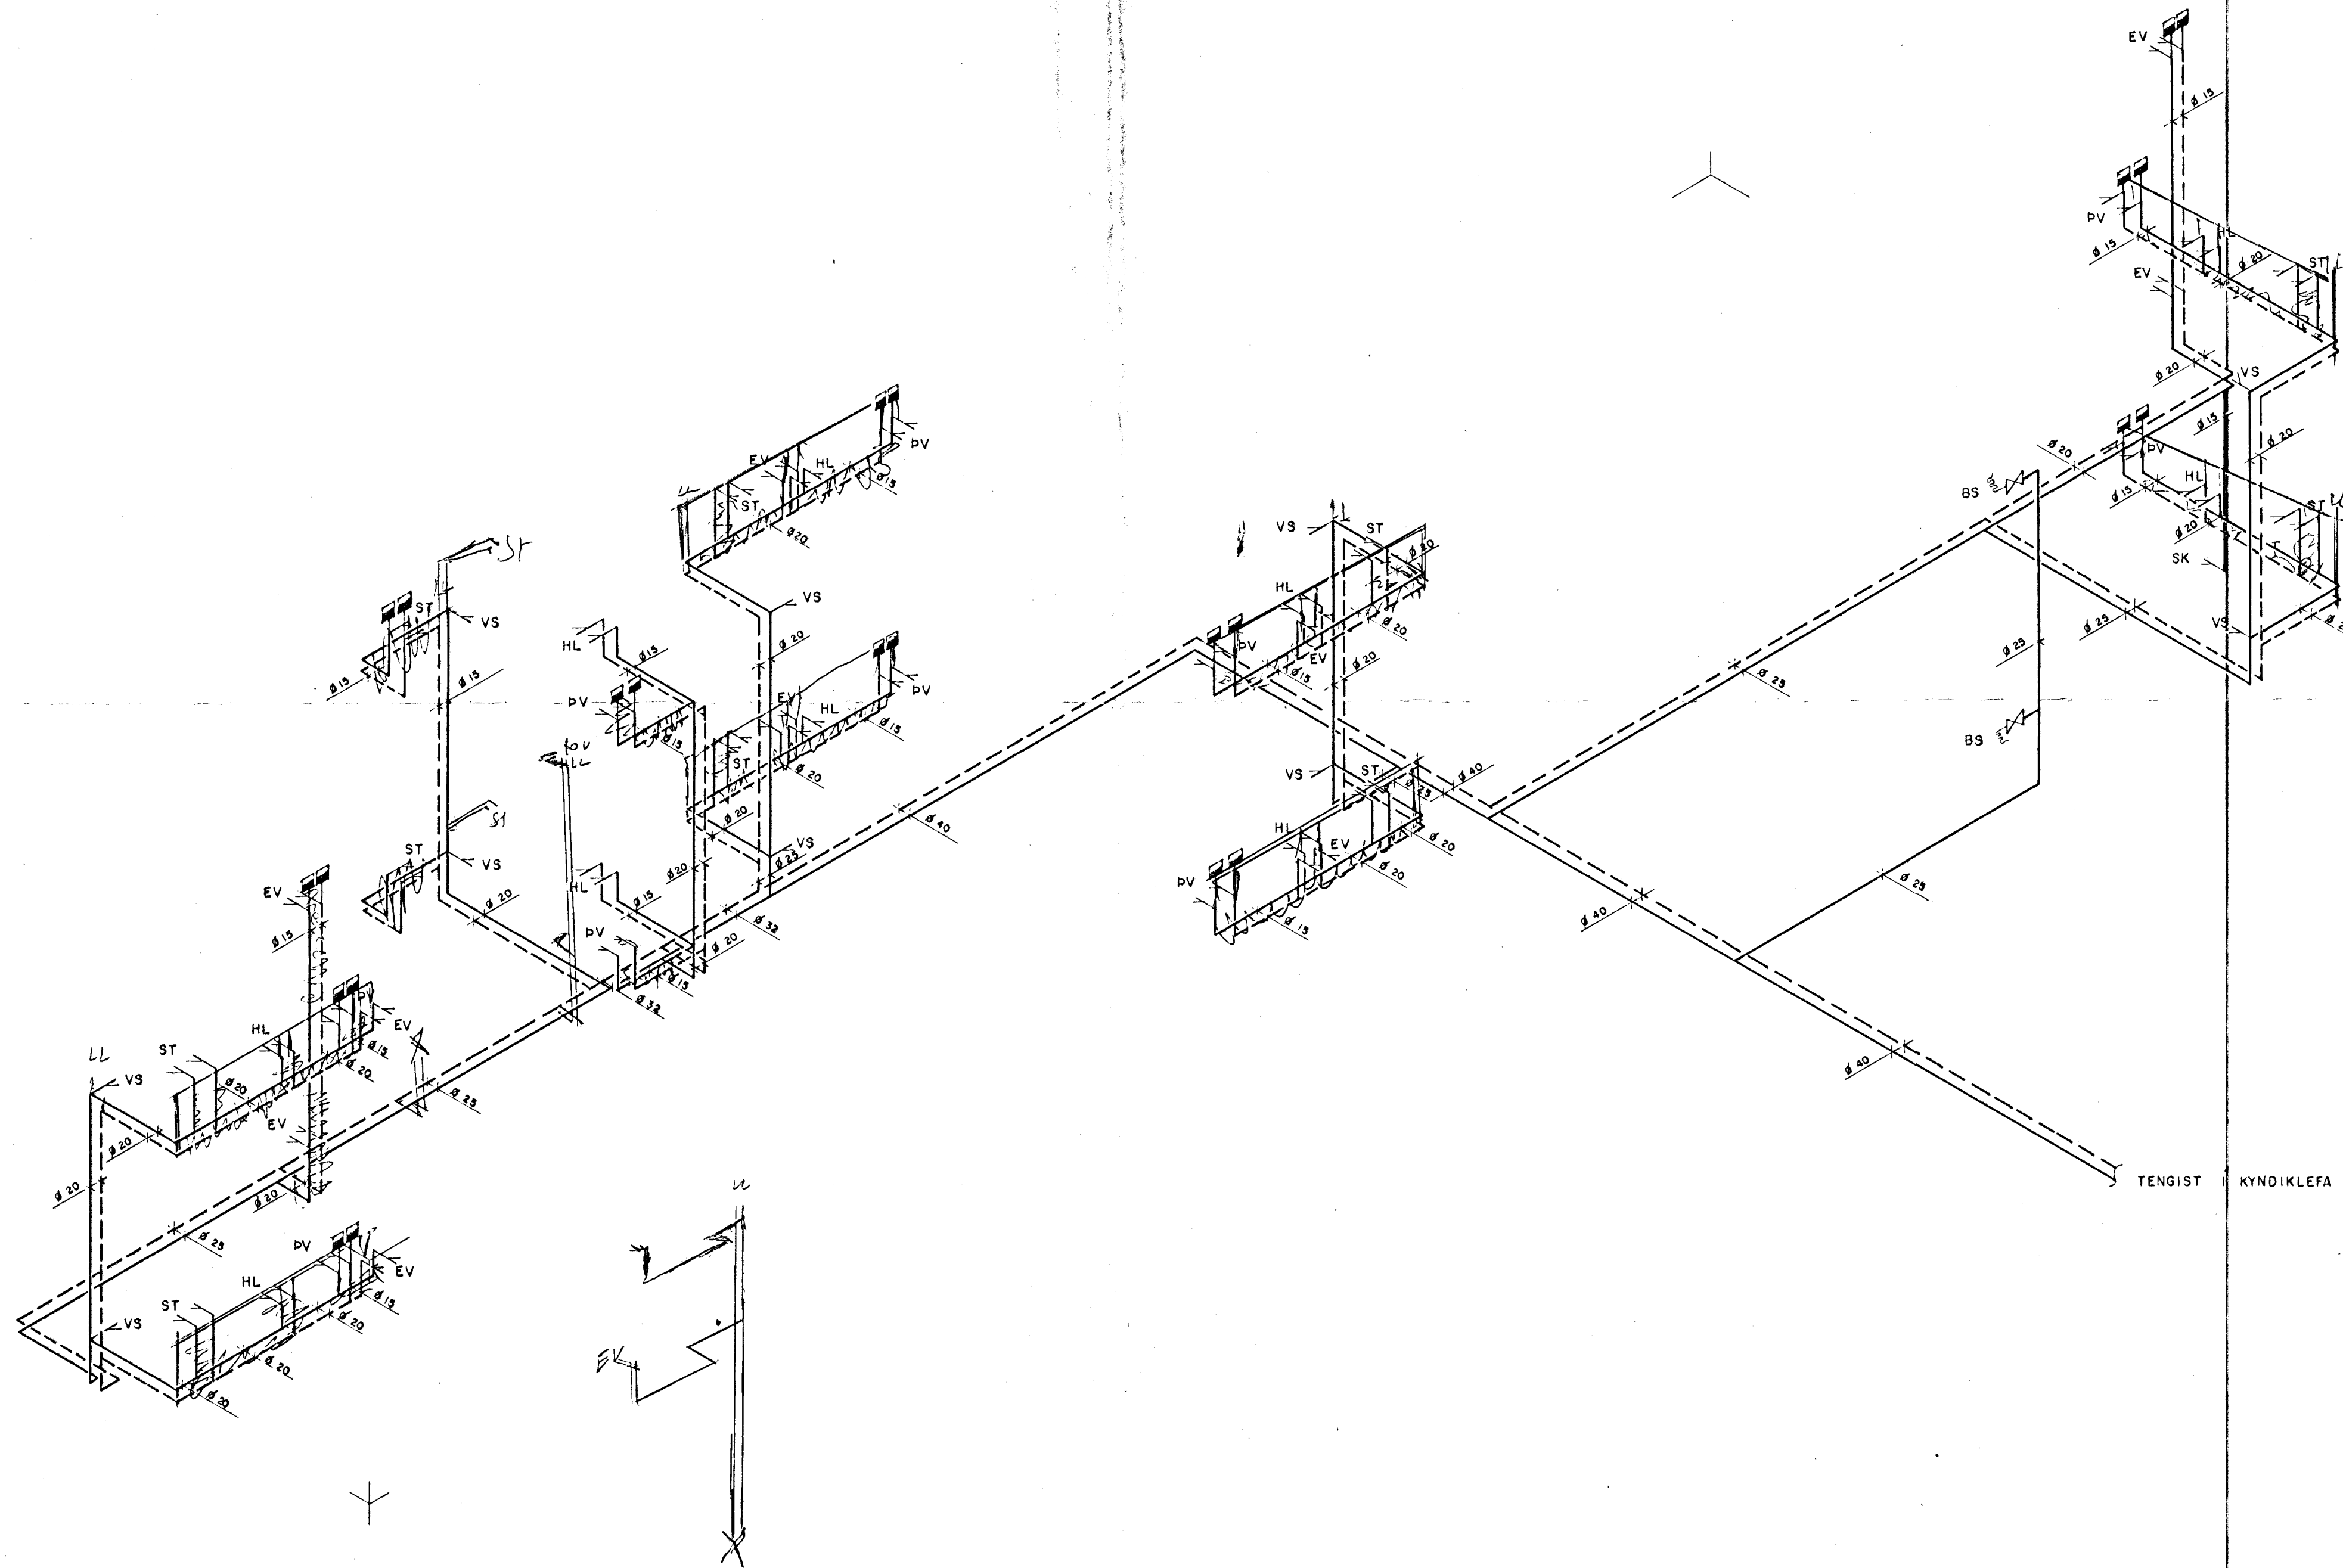

TENGIST KYNDIKLEFA

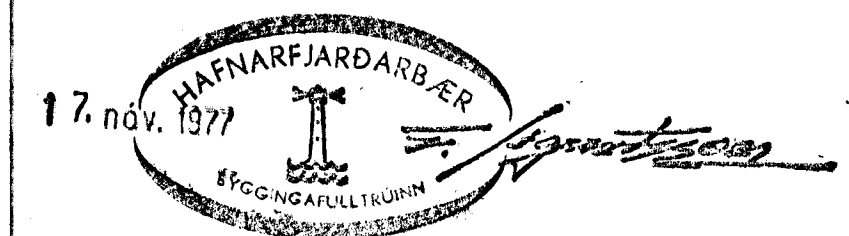

Br. nr.	Dags.	Breyting		
REYKJAVÍKURVEGUR 50, HAFNARFIRÐI				
VATNSLÖGN:		Hannað	ÁGÚST '77	Ó.C.I.
TENGIMYND (NORÐURÁLMA)		Teiknað	"	P.S.
		Yfirfarið		
HÖNNUN		Verkfræðistofa	Mikk	1:50 77 379 306
		Höfðabakki 9, Símar 84440 & 84830		