


ÁSKILIÐ,
SJA BÓKUN

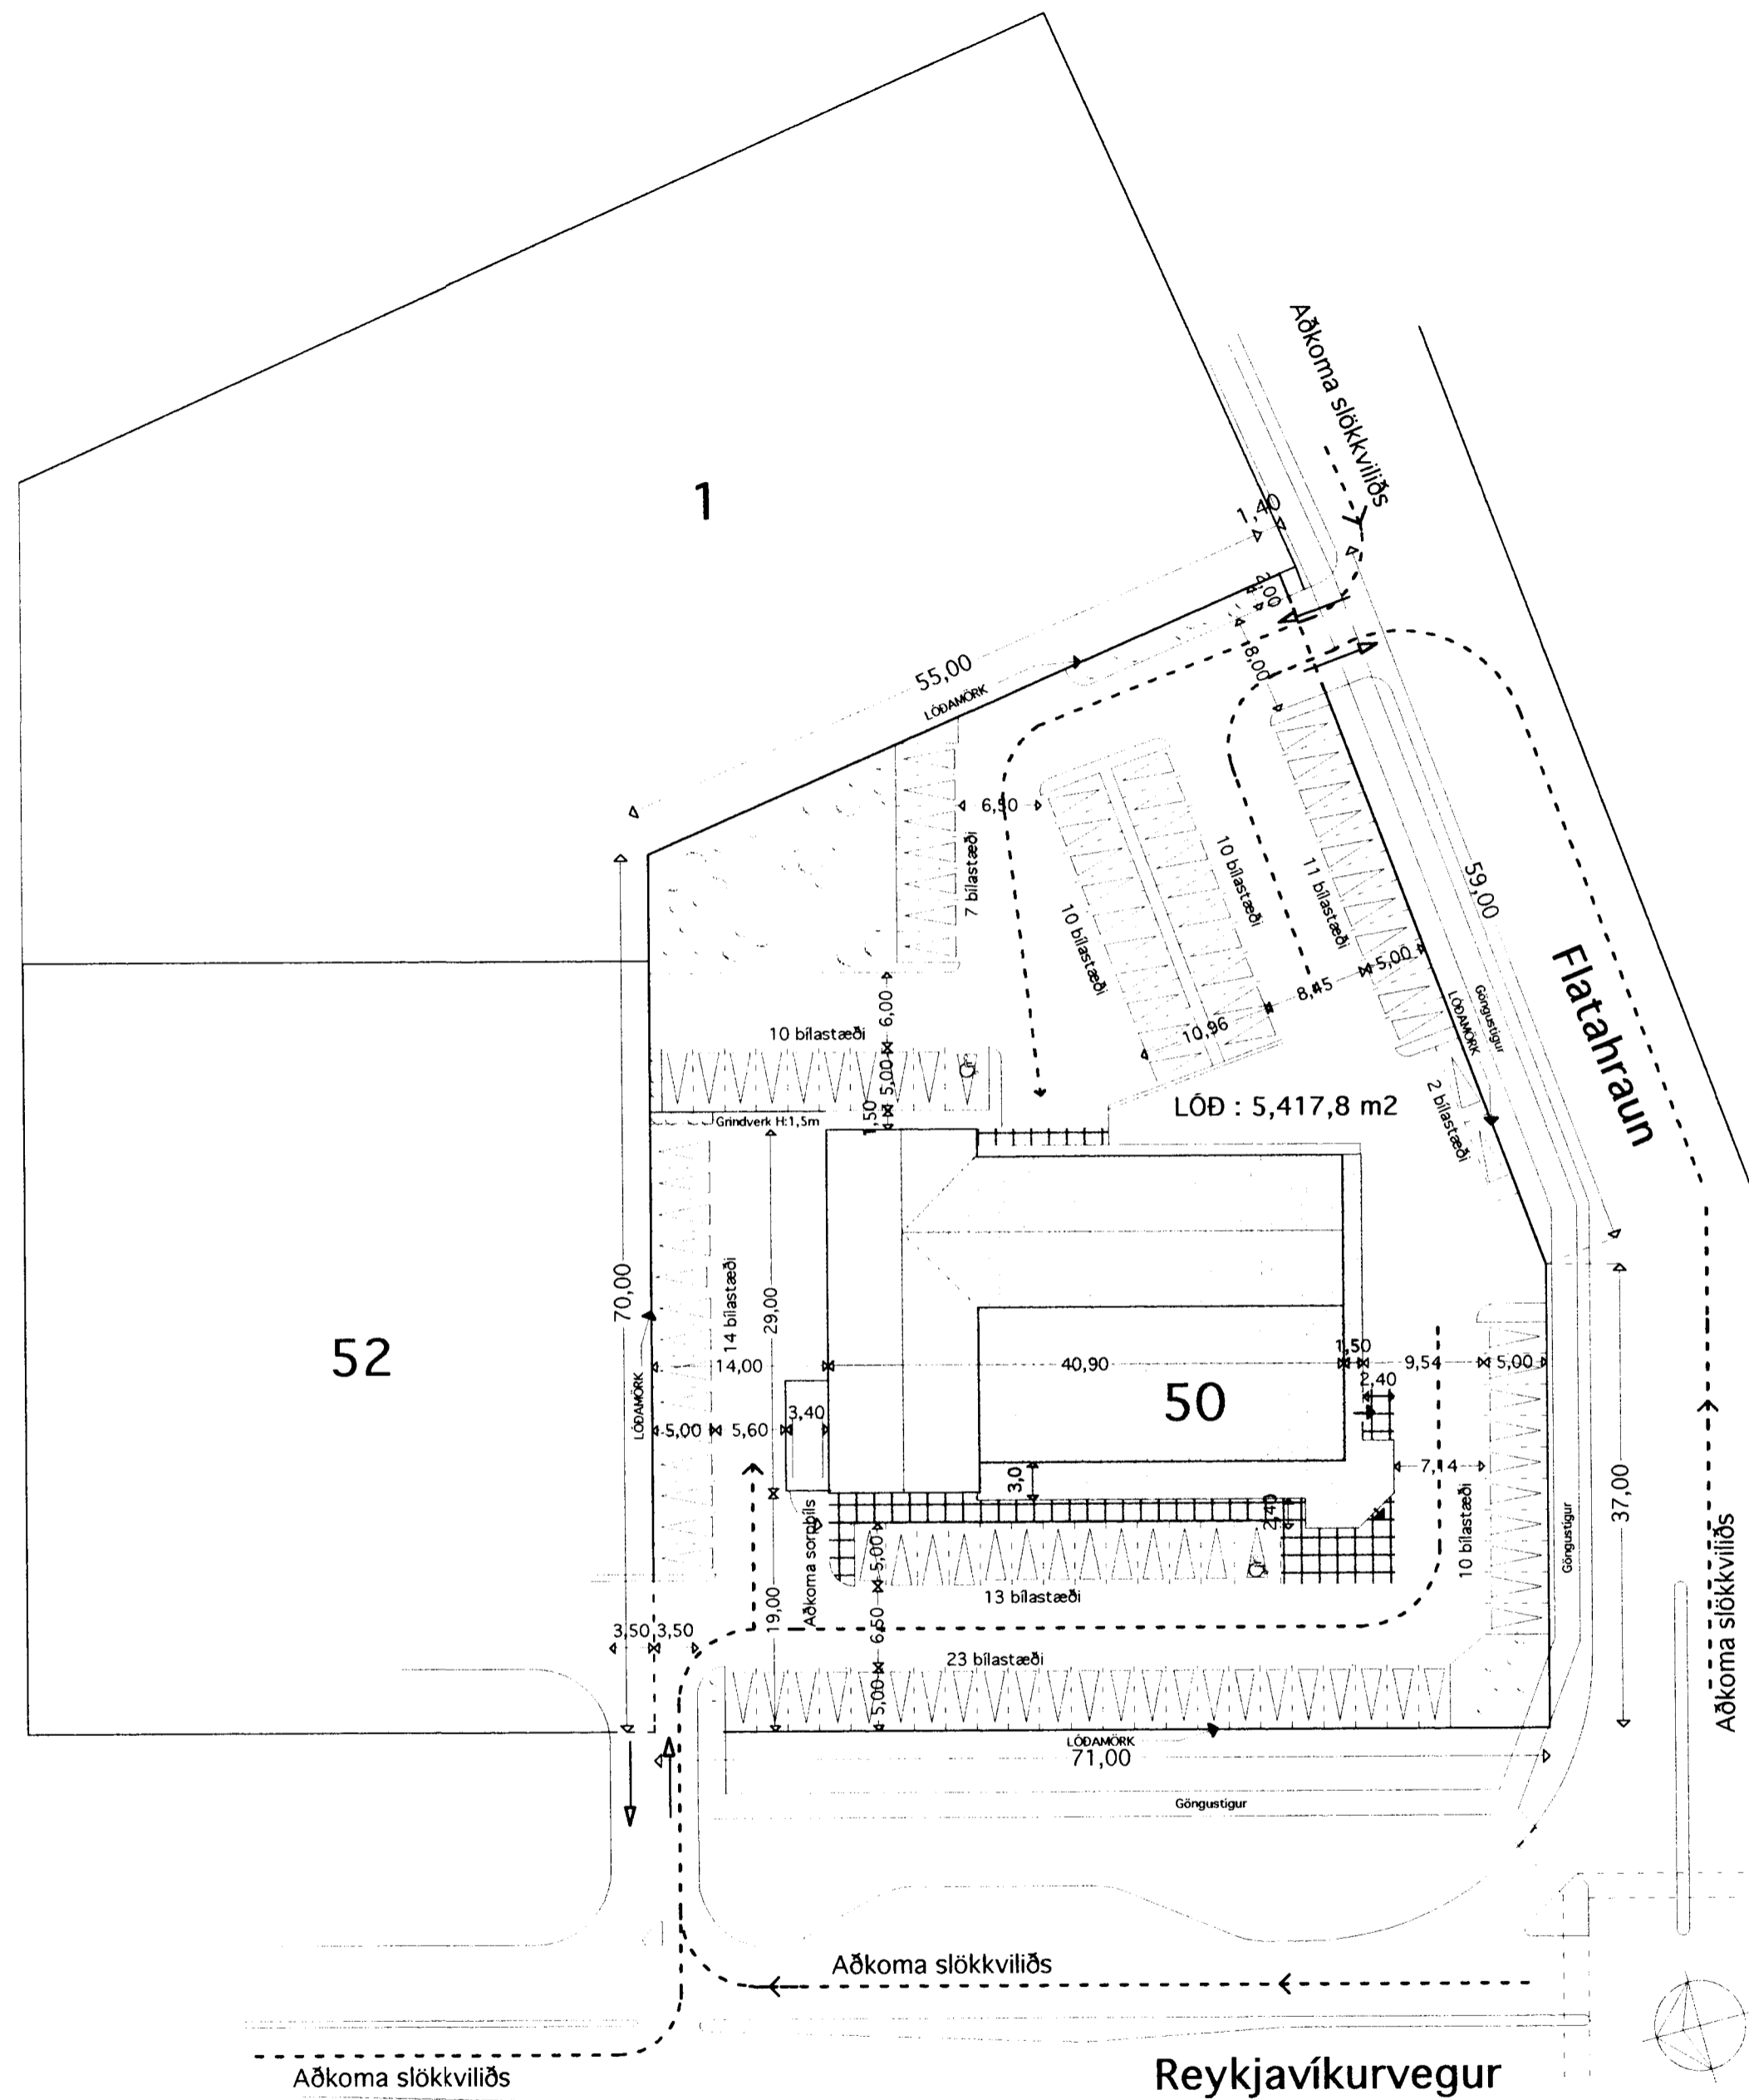

15.03.'99
Stækkun verslunar : 158,5 m² og 511,4 m³
Stækkun er gerð úr áli og gleri á steyptum sökkli
Flatarmál lóðar er 5,417,8 m²
Flatarmál húss með stækkun : 3045,9 m²
Rúmmál alls : 10.423,8 m³
Nýtingahlutfall : 0,56

Bilastæði á lóð - samtals : 110 stæði

Bilastæðafjöldi íbúða : 27 stæði (Bilastæðapörf íbúða : 22,5 stæði)

Bilastæðafjöldi verslunar : 83 bilastæði
(Bilastæðapörf verslunar : 31 stæði)

25/4'03
Slökkviliðs á milli borgarsvæðisins HK

Breyting 29.08.'00:
Bráðabirgða kaffistofa í gámi við vestr hlið.

Breyting 17.02.'03 :
Verslunin stækkar (félagsaðstaða aldraðra fellur niður)
Nýr veggur milli verslunar og vörugæmslu.
Ný kaffiástaða og ný búningaástaða fyrir starfsfólk.
Ný sorpgæmsla með læsingu, við norðurhlíð hússins.
Ný ræsting í stað salernis fatlaðra.
Handlaug í kjötvinnslu.

VINNUSTOFA
KÓPAVOGI



VESTURVÖR 9
FAX (354) 564 1151

VÍFILL MAGNÚSSON ARK. 171238-4639

HALLA HANNESDÓTTIR TT. 220851-7889

HEITI REYKJAVÍKURVEGUR 50, HAFNARFIRÐI
EIGN LANGASTÉTT e.h.f.
TEIKN. AFSTÖÐUMYND
Mkv. 1 : 500

DAGS. 15.03.'99
TEIKN. HH
Samp.
Breytt. 29.08.'00
17.02.'03

01

Handwritten signature