


Byggingarfulltrúi samþykkir erindið.
 01 JULI 2003
 Bent skal á að samþykkt þessi verður ekki virk, fyrr en eftir þinglýsingu eignaskipta/firlysingarinnar og skráningu hennar hjá Fasteignanamáti ríkisins.
 Byggingarfulltrúinn í Hafnarfirði
 F.h. Kristján Þórarinnsson


ÁSKILIÐ, SJA BÖKUN

Spjöld utan um viftur á þaki, jafnframt auglýsingarskilti verslunar.

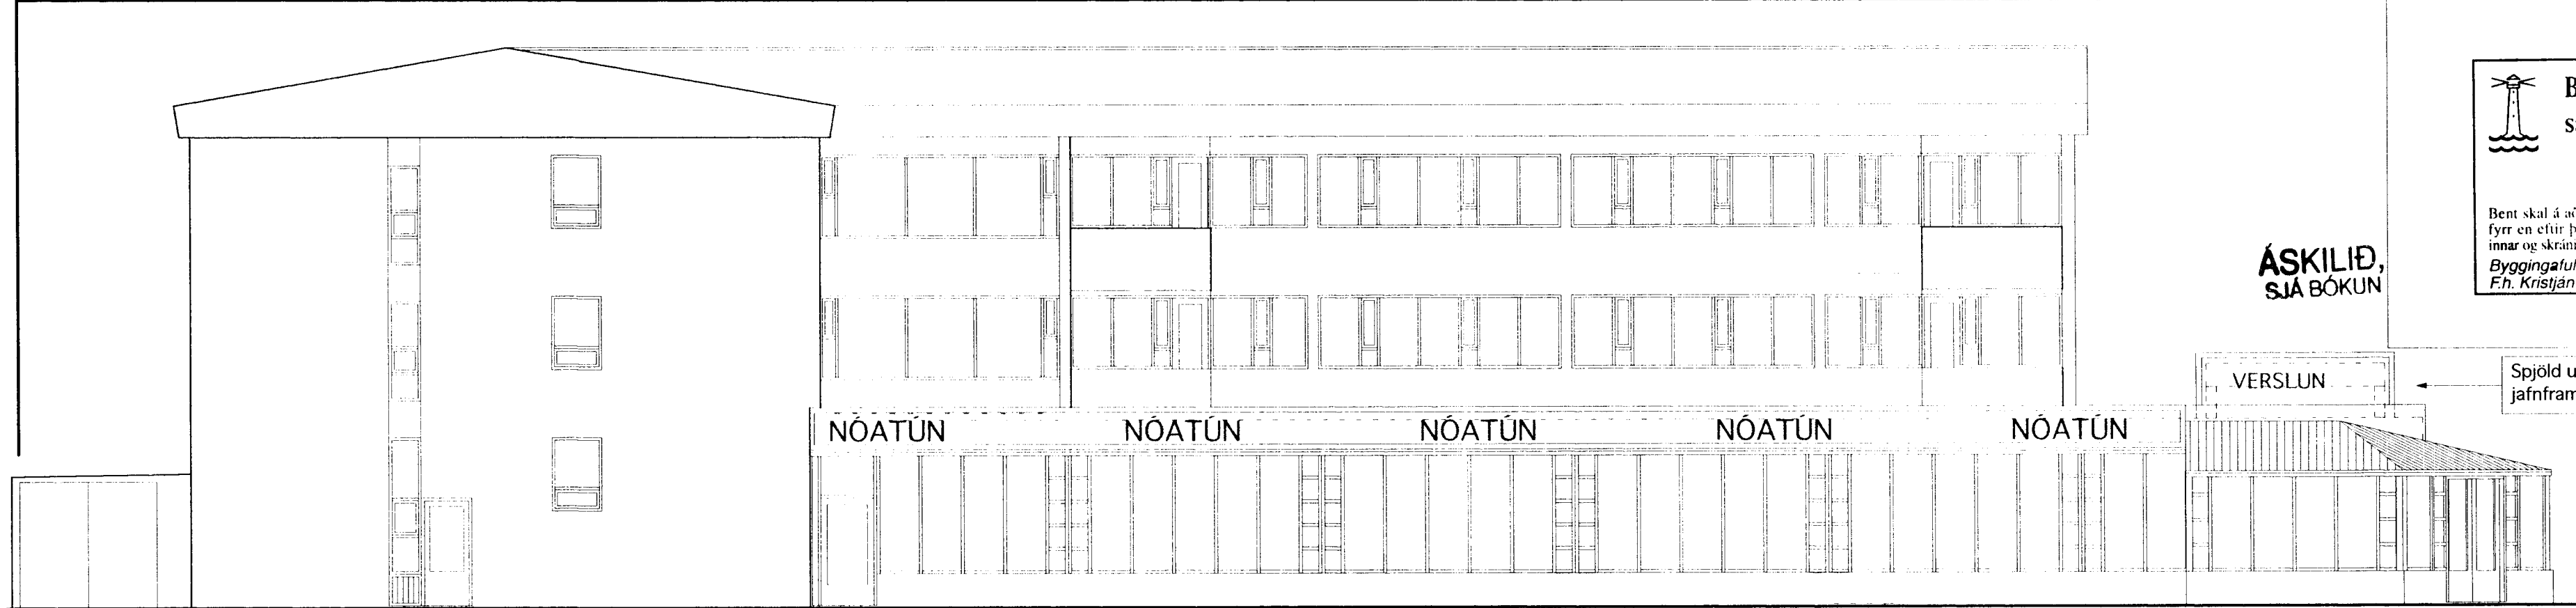

Sorpgæmslur:
 Veggir klæddir m/slétum plötum og málaðir til samræmis við húsið.

ÚTLIT - VESTUR

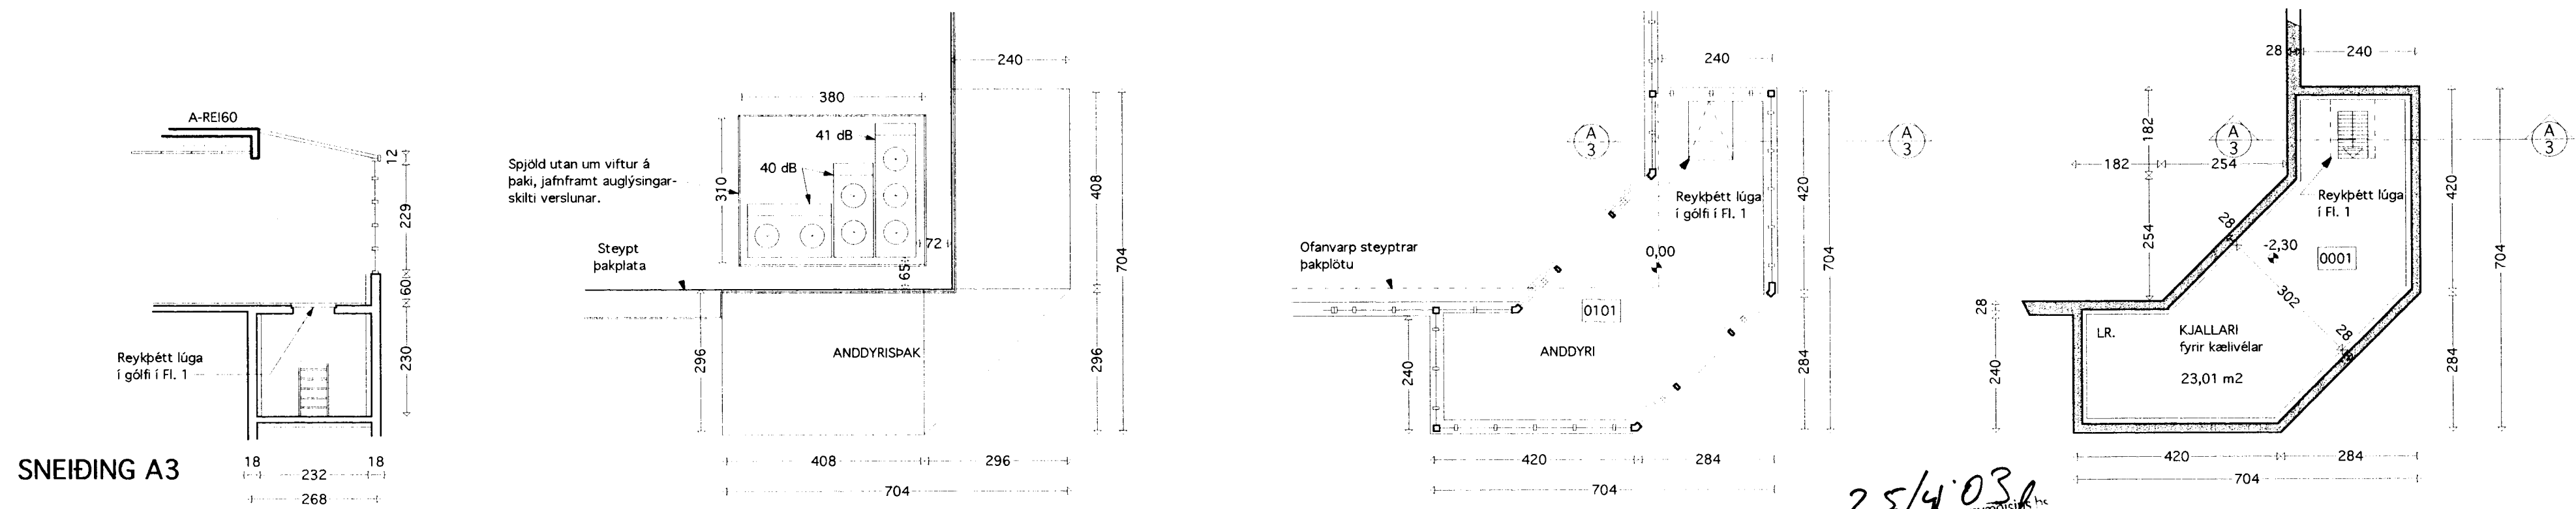


Viftur á þaki yfir anddyri

GRUNNMYND ANDDYRIS

25/4/03
 Stokkville Vífur Magnússon arkitekt ehf.

Breyting 23.09. '00:
 Bráðabirgða kaffistofa í gámi við vestur hlíð Viftur á þaki verslunar

Breyting 17.02. '03 :
 Verslunin stækkar (félagsaðstaða aldraðra fellur niður) Nýr veggur milli verslunar og vörugæmslu. Ný kaffiaðstaða og ný búningaþstaða fyrir starfsfólk. Ný sorpgæmsla með læsingu, við norðurhlíð hússins. Ný ræsting í stað salernis fatlaðra. Handlaug í kjötvinnslu.

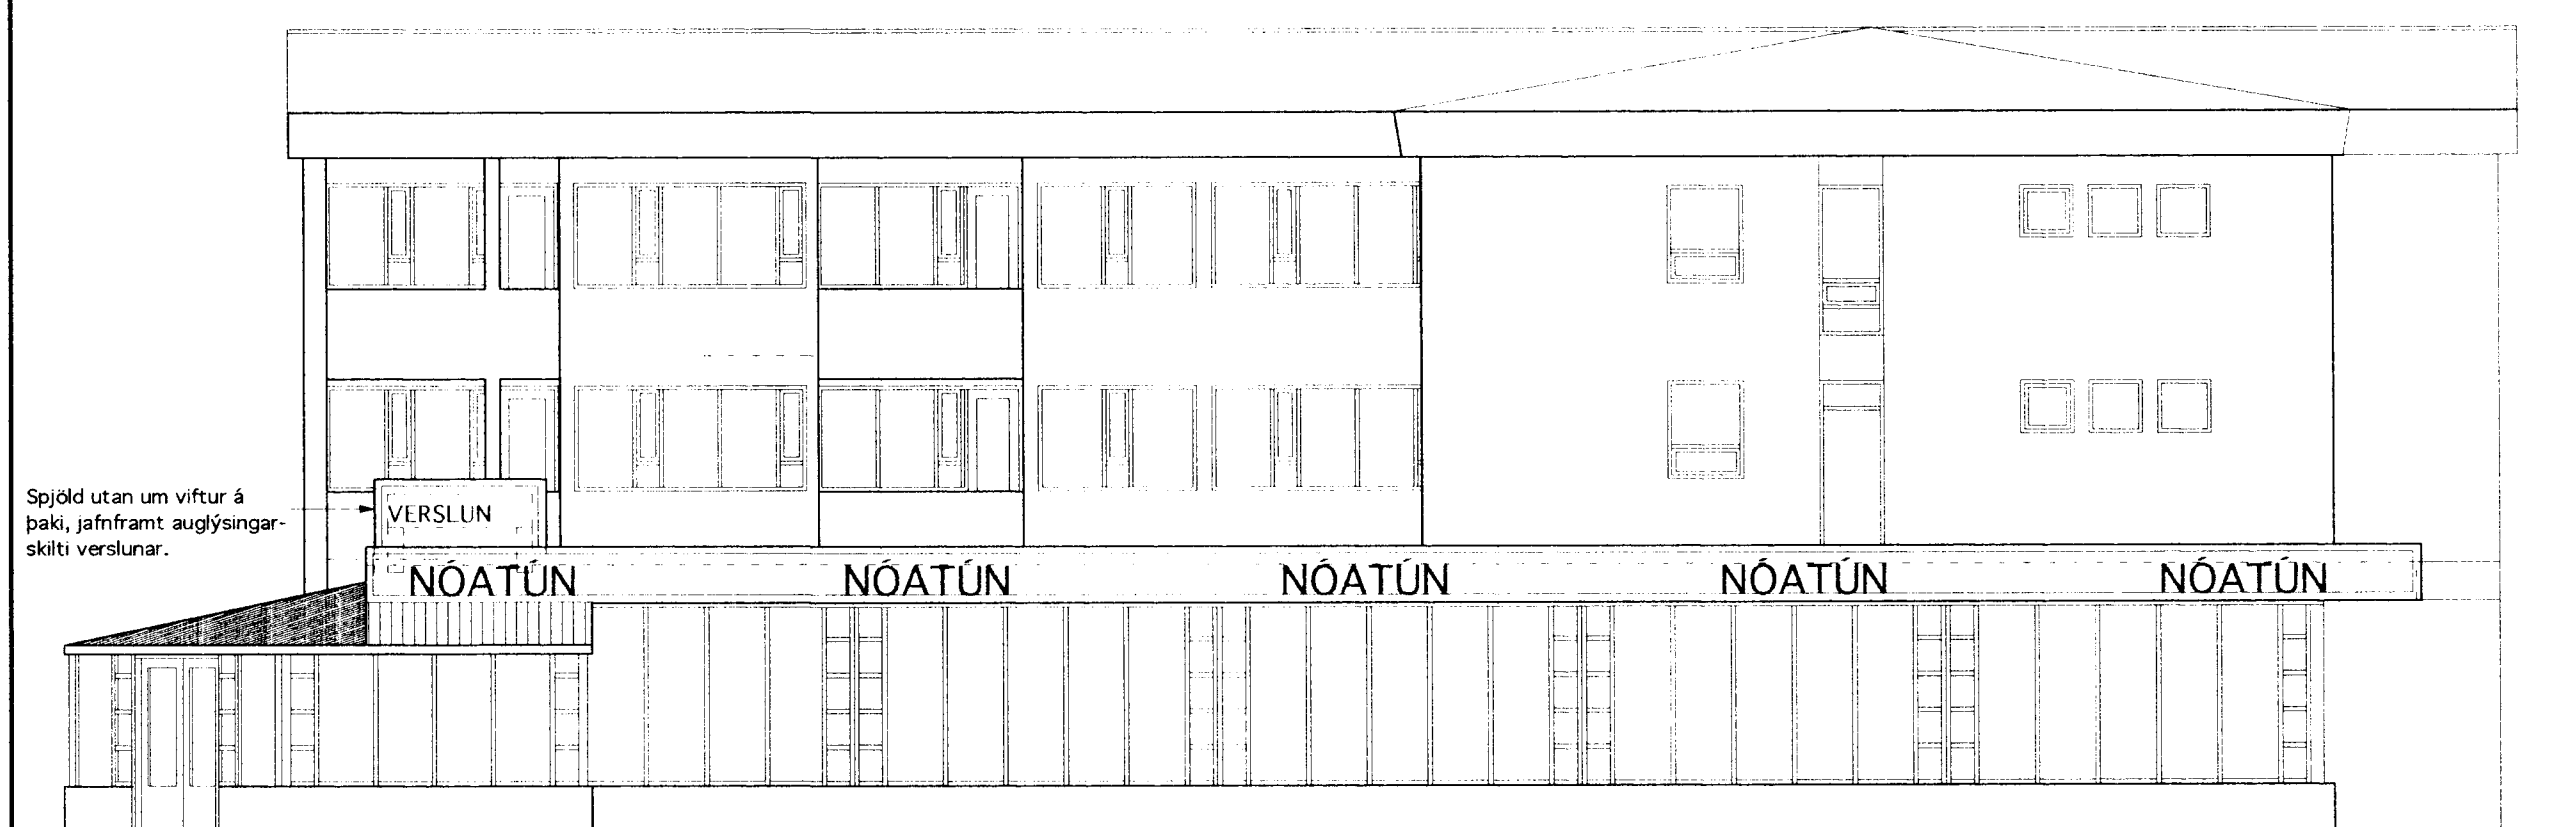

ÚTLIT - SUDUR

ÞAK yfir ANDDYRI

VINNUSTOFA KÓPAVOGI

SÍMI (354) 554 0115

VESTURVÖR 9 FAX (354) 564 1151

VÍFILL MAGNÚSSON ARK. 171238-4639

HALLA HANNESDÓTTIR TT. 220851-7889

HEITI	REYKJAVÍKURVEGUR 50, HAFNARFIRÐI	DAGS.	15.03.'00 14.04.'00	03 <i>Vífur</i>
EIGN	LANGASTÉTT ehf.	TEIKN.	VM	
TEIKN.	ÚTLIT - GRUNNMYND ANDDYRIS - SNEIÐINGAR	SAMP.		
Mkv.	1 : 100	BREYTT	23.09.'00 17.02.'03	