

Byggingarfulltrúi  
samþykkir erindið.


01 JULI 2003

Bent skal á að samþykkt þessi verður ekki virk, fyrr en eftir þinglýsingu eignaskiptaþyrlýsingarinnar og skráningu hennar hjá Easteignamatari nkisins.

Byggingarfulltrúinn í Hafnarfirði  
F.h. Kristján Þórarinnsson


ÁSKILIÐ,  
SJA BÓKUN

*Handwritten initials*

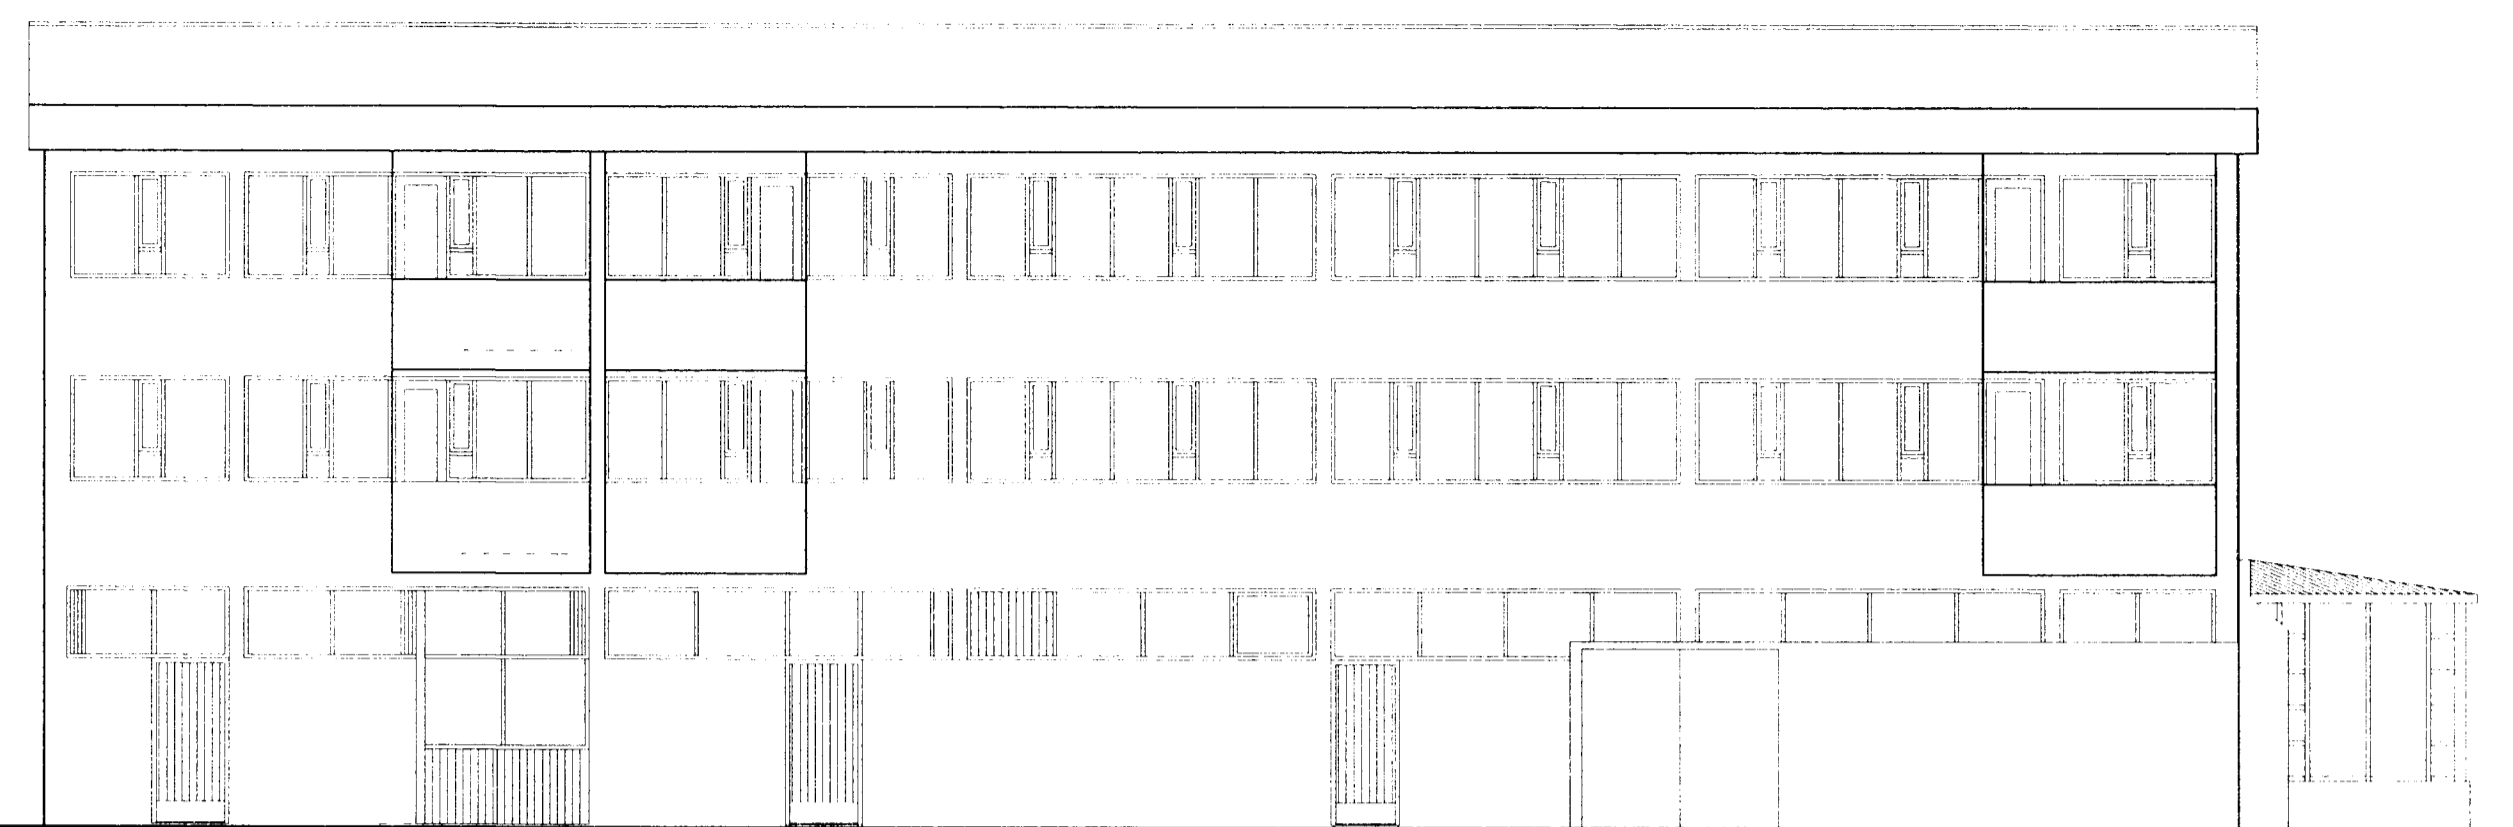

ÚTLIT - NORÐUR

Sorpgæmslur:  
Veggir klæddir m/slétum  
plötum og málaðir til  
samræmis við húsið.

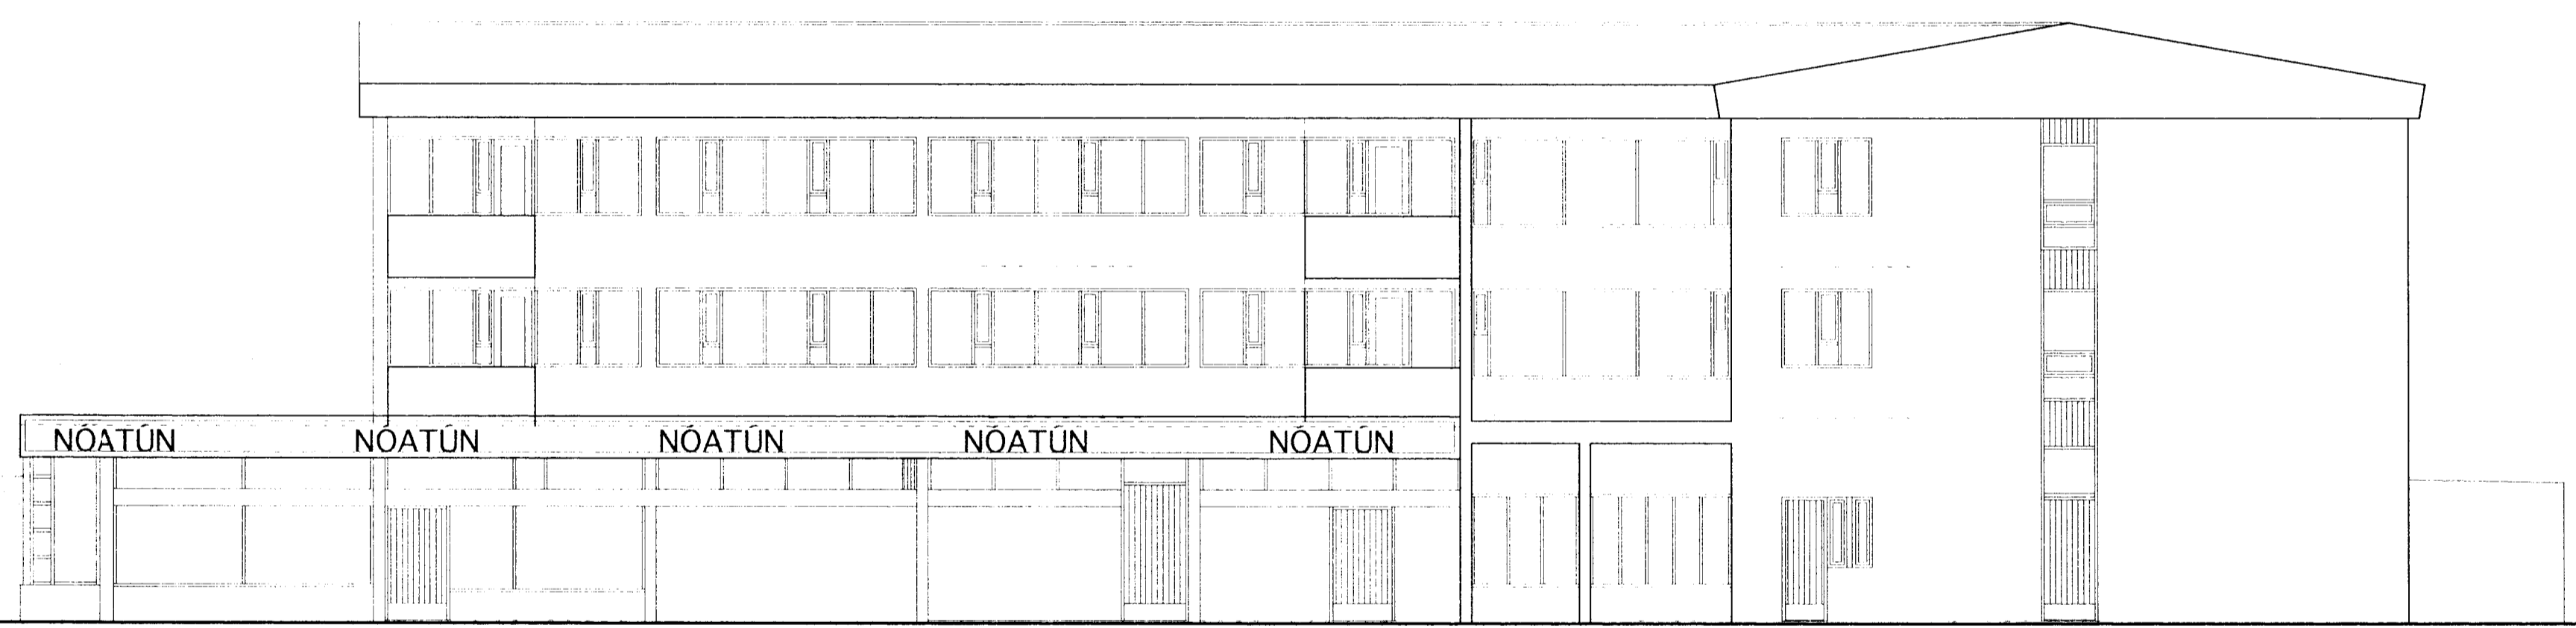

ÚTLIT - AUSTUR

Breyting 23.09. '00:  
Bráðabirgða kaffistofa í gámi við vestur hlið  
Viftur á þaki verslunar

29.4.03  
Stökkvillir hefur borgarsvæðisins  
*Handwritten signature*

Sorpgæmslur:  
Veggir klæddir m/slétum  
plötum og málaðir til  
samræmis við húsið.

Breyting 17.02. '03 :  
Verslunin stækkar (félagsaðstaða aldraðra fellur niður)  
Nýr veggur milli verslunar og vörugæmslu.  
Ný kaffiaðstaða og ný búningaðstaða fyrir starfsfólk.  
Ný sorpgæmsla með læsingu, við norðurhlið hússins.  
Ný ræsting í stað salernis fatlaðra.  
Handlaug í kjötvinnslu.

VINNUSTOFA  
KÓPAVOGI



SÍMI (354) 554 0115

VESTURVÖR 9  
FAX (354) 564 1151

VÍFILL MAGNÚSSON ARK. 171238-4639

HALLA HANNESDÓTTIR TT. 220851-7889

HEITI REYKJAVÍKURVEGUR 50, HAFNARFIRÐI  
EIGN LANGASTÉTT ehf.  
TEIKN. NORÐUR OG AUSTUR ÚTLIT  
Mkv. 1 : 100

DAGS. 15.03.'00  
14.04.'00  
TEIKN. HH - VM  
SAMP.  
BREYTT 23.09.'00  
17.02.'03

04

*Handwritten signature*