


AFSTÖÐUMYND 1:500

**Afstöðumynd 1:500 (innskönnuð)**

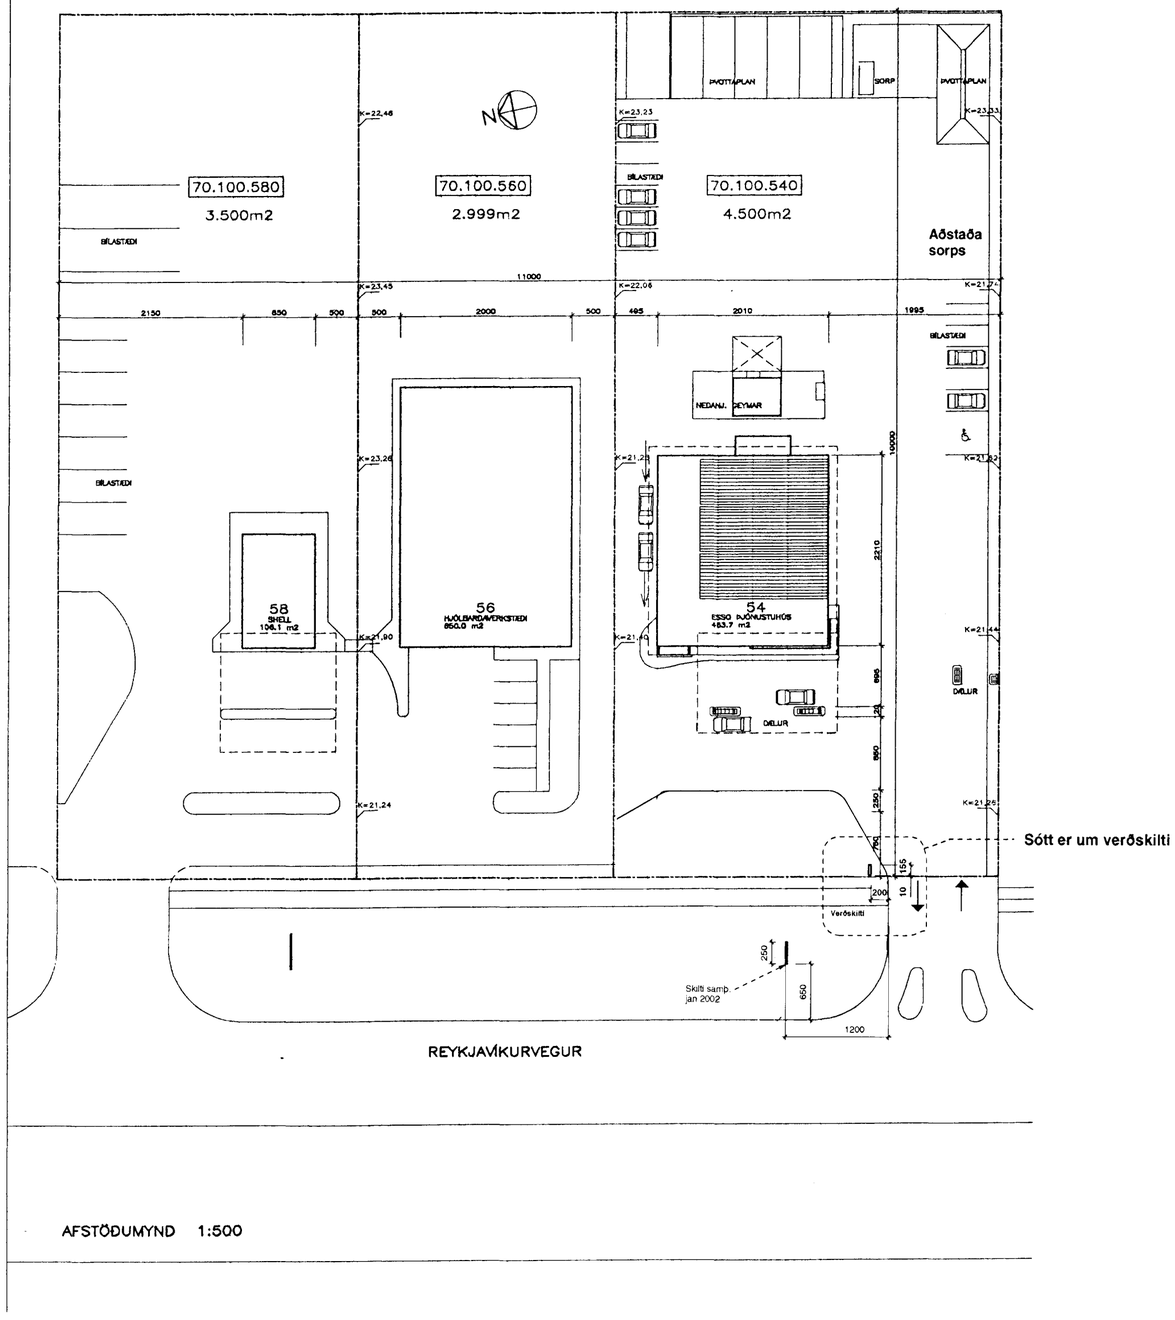


**Verðskilti ESSO**
Mkv 1:100

Skilti er með burðarvirki úr álprófílum á steinsteyptum sökkli. Skiltið er klætt lituðu plexigleri,með álímdum merkingum, lýst innan frá. Lýsing er dempuð. Skiltið er 2,08m á hæð, 1,55m á breidd og 0,25 m á dýpt.




**Eldra skilti**

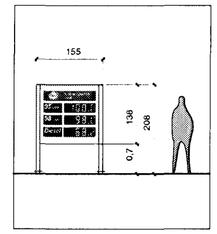


**Nýtt skilti**

**Skilti er með burðarvirki úr álprófílum á steinsteyptum sökkli. Skiltið er klætt lituðu plexigleri,með álímdum merkingum, lýst innan frá. Lýsing er dempuð.**

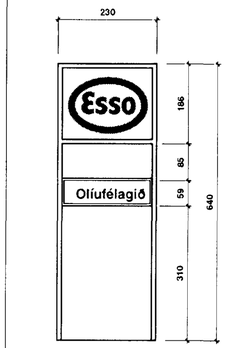**Endurnýjun Skilta** mkv 1:100

10 20 30 40 50 M
1:500
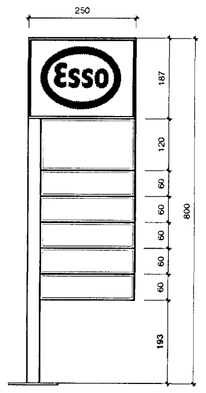
| Dags. | Breyting. | Teikn. | Útgáfa. |
|---|---|---|---|
| 30.03.2003 | Sótt er um verðskilti | GÖS | A |
| 15.09.2003 | Sótt er um verðskilti verðskilti fært innan lóðarmarka | GÖS | B |


**Arkitektar Skógarhlíð**
Skógarhlíð 18 101 Reykjavík
Sími: 551 1010 Fax: 562 0588
Heimasíða: www.arkitektar.is


Verkheiti: Reykjavíkurvegur 54 Hafnarfirði
Olíufélagið hf, endurnýjun skilta

Áritun arkitekta: Valdimar Harðarson

Valdimar Harðarson kt. 050151-2559

| Verk. nr. | Mkv. |
|---|---|
| 0136 | 1:200/1:100 |
| Teikn. GÖS | Dags. 06.01.2002 |
| Teikn. nr. 10-01 | Útgáfa. B |