


Samþykkt á fundi
bygginganefndar þann

20 JAN. 1999



Byggingafulltrúinn í Hafnarfirði
F.h. Kristján Þórarinnsson

ÁSKILIÐ,
SJA BÖKUN


BLAÐ 2

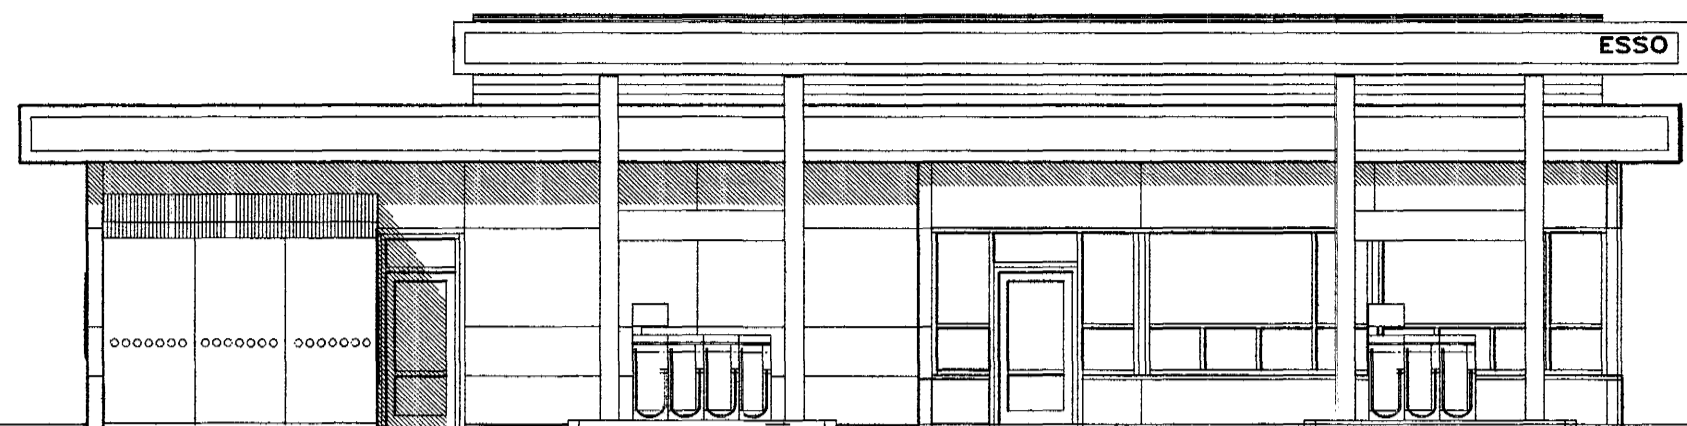


VESTUR
GLUGGA
BREYTT

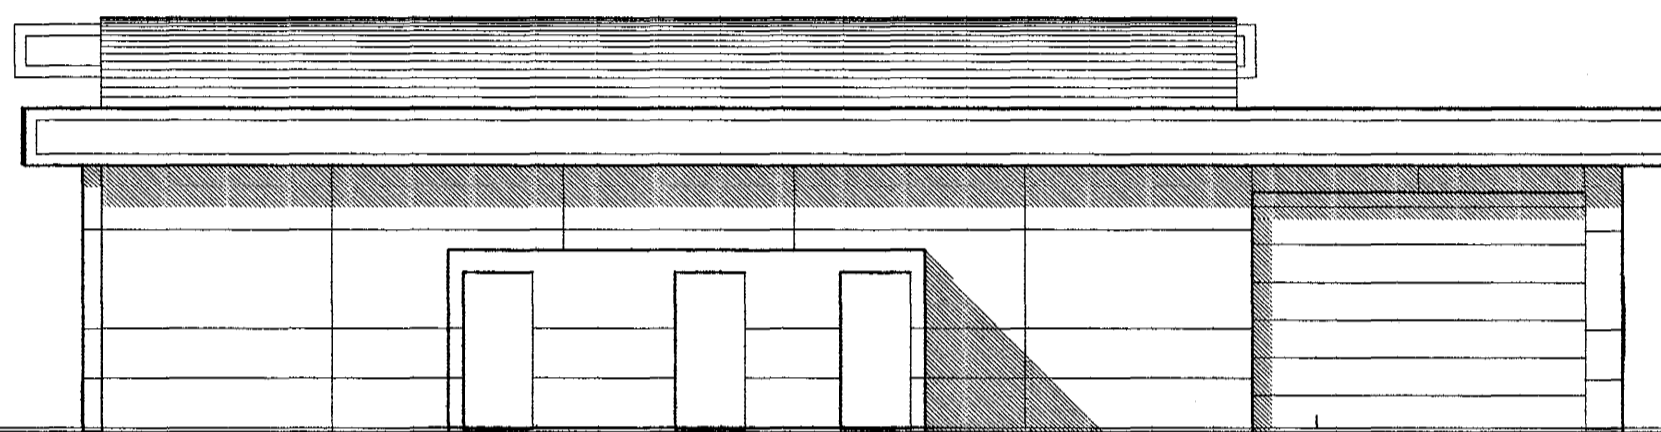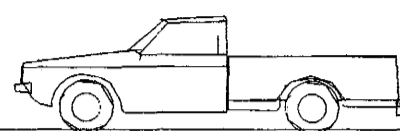

AUSTUR

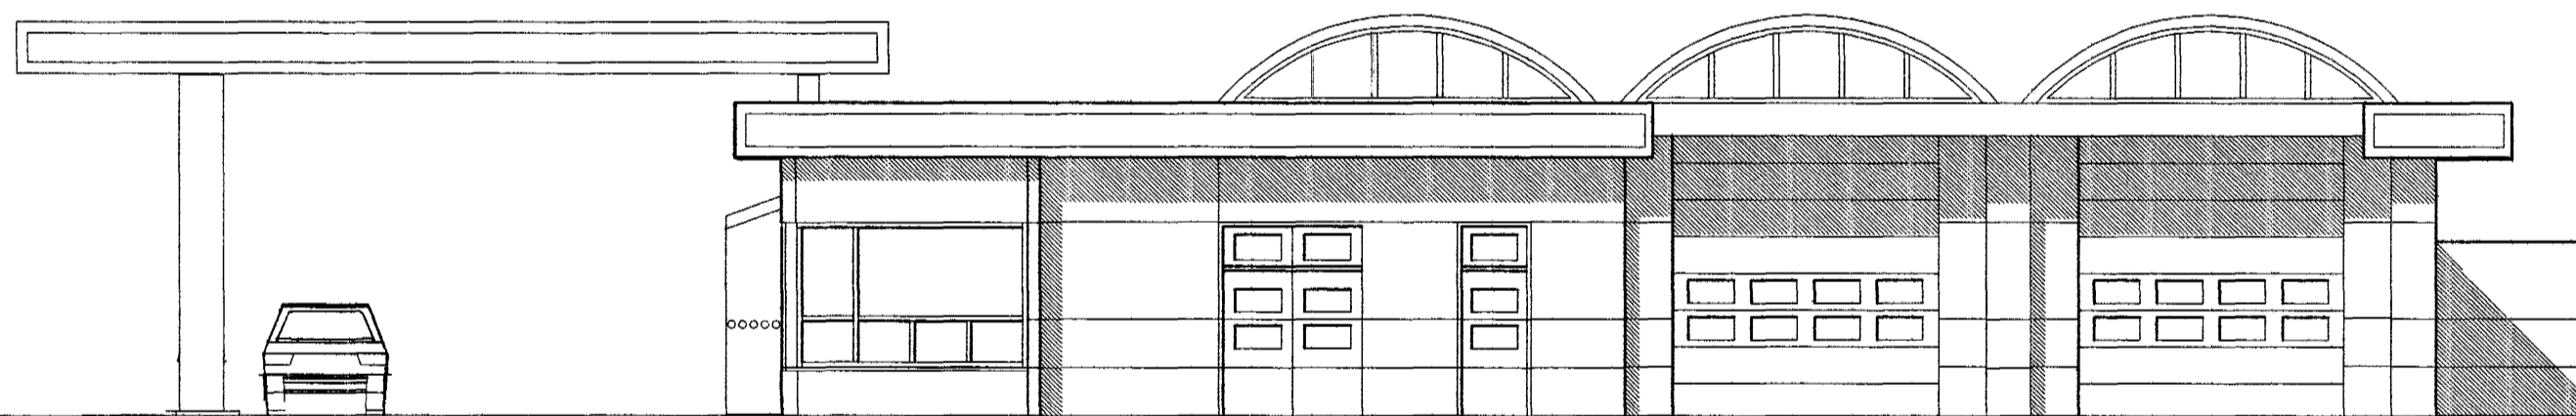

SUÐUR

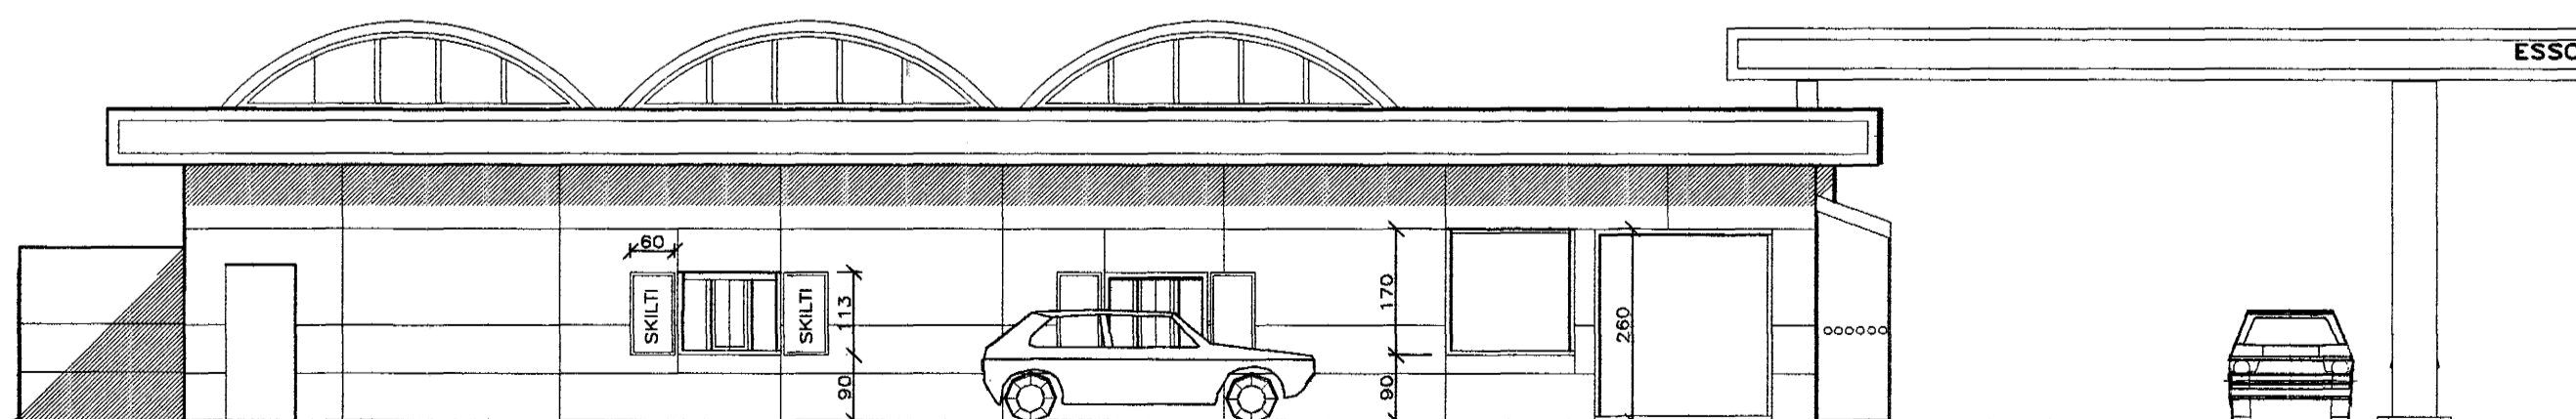

NORDUR

NÝIR GLUGGAR

BREYTING Á ÚTLITI:
FJÓRIR NÝIR GLUGGAR SETTIR Á NORDURHLÍÐ
OG GLUGGA Á VESTURHLÍÐ BREYTT



NÝJA
TEIKNISTOFAN HF

SÍÐUMULA 20
108 REYKJAVÍK
SÍMI 568 8899 FAX 568 0868

OLÍUFÉLAGIÐ HF

REYKJAVÍKURVEGI 54 HAFNARFIRÐI
ÞJÓNUSTUHÚS - ÚTLIT

VERK 481801 NR 12
MÁL 1:100 DAGS 14.01.1999
TEIKNAD GG / SE *Sig. E. Mamon*