


AFSTÖÐUMYND 1:500

Sampelt Jónas Björnsson

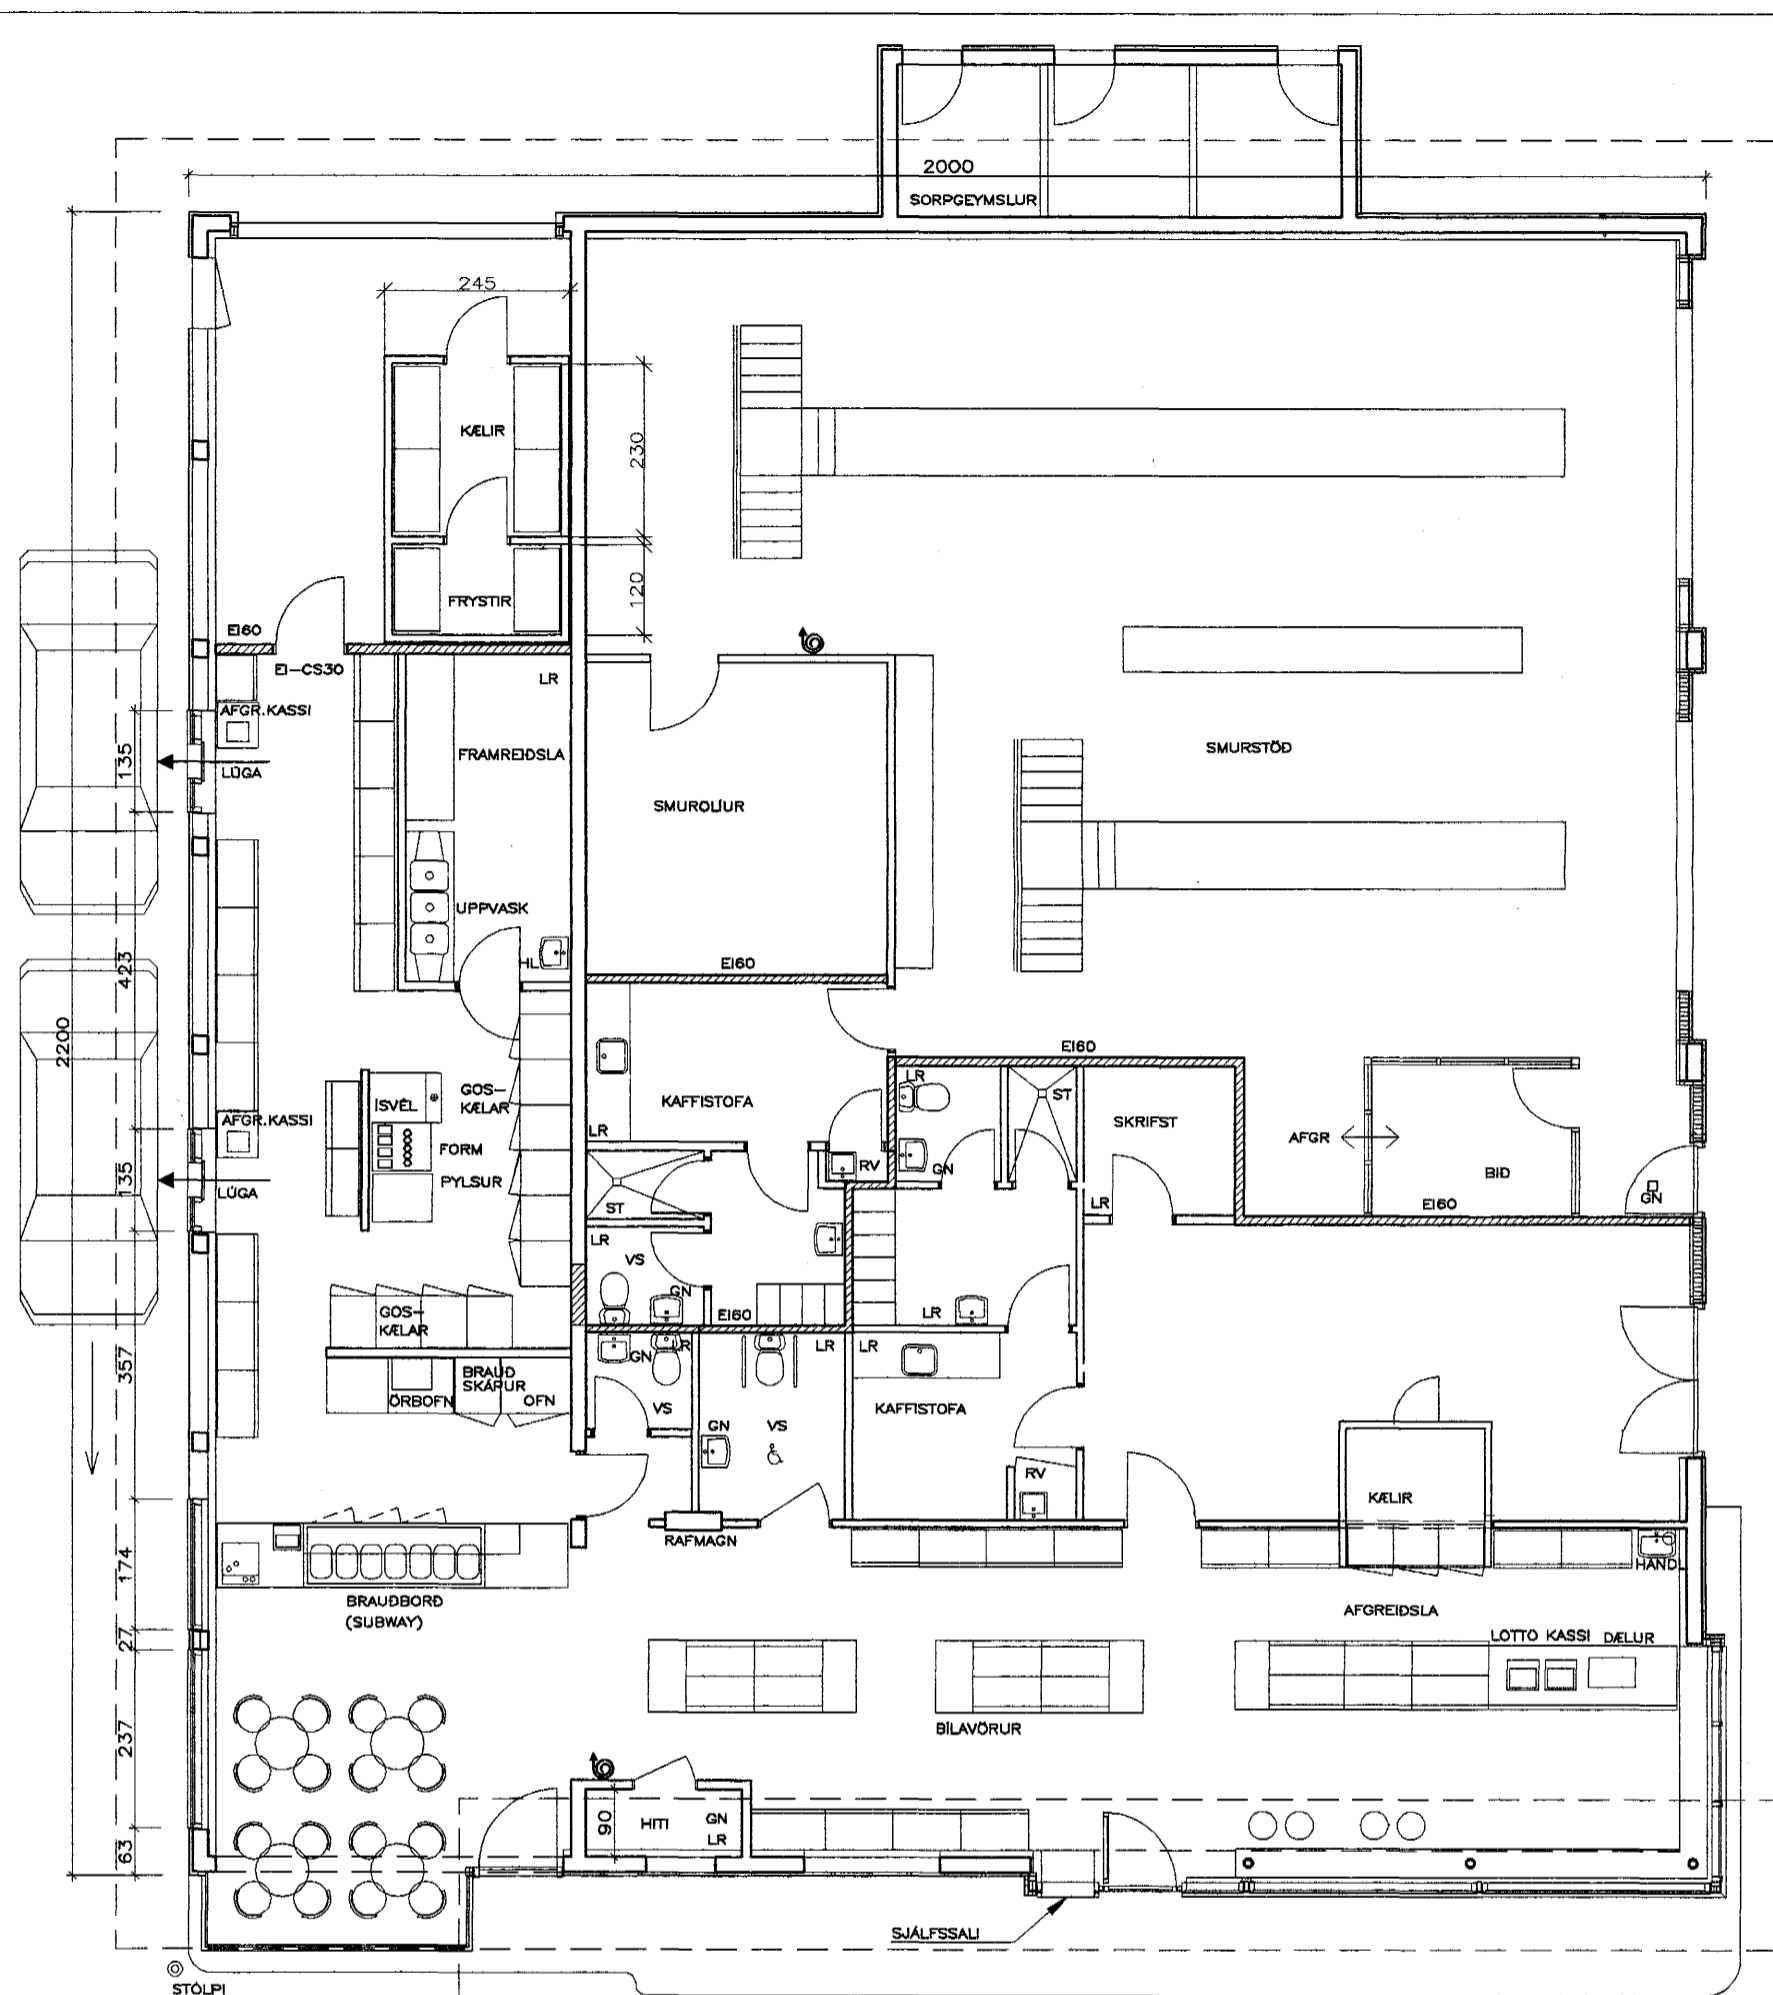

GRUNNMYND

BLAD 1

3/12 '98
 Thelplingur hf sem sameigari að löt samþykki að Olúfélagið hf. fái að fara sálulega sína frá vesturenda húss yfir á næstu enda húss. Einnig samþykki Thelplingur hf skipulagsbreytingu innviðs þess síð leysi
 Mini A. Knudsen

17/12 '98 Gímminniannustofan ehf sem sameigandi að löt samþykkir óþvingat
 Gímminniannustofan ehf
 Gímminniannustofan ehf

SKELJUNGUR HF
 Elgnaumsýsla

KLÆDNINGAR Í FLOKKI 1
 ÚT- OG NEYDARLÝSING
 SÉ Í HÚSINU.

BREYTT INNRETTINGU OG
 SETTIR FJÓRIR GLUGGAR
 Á VESTURHLID OG GLUGGA
 Á VESTURHLID BREYTT.