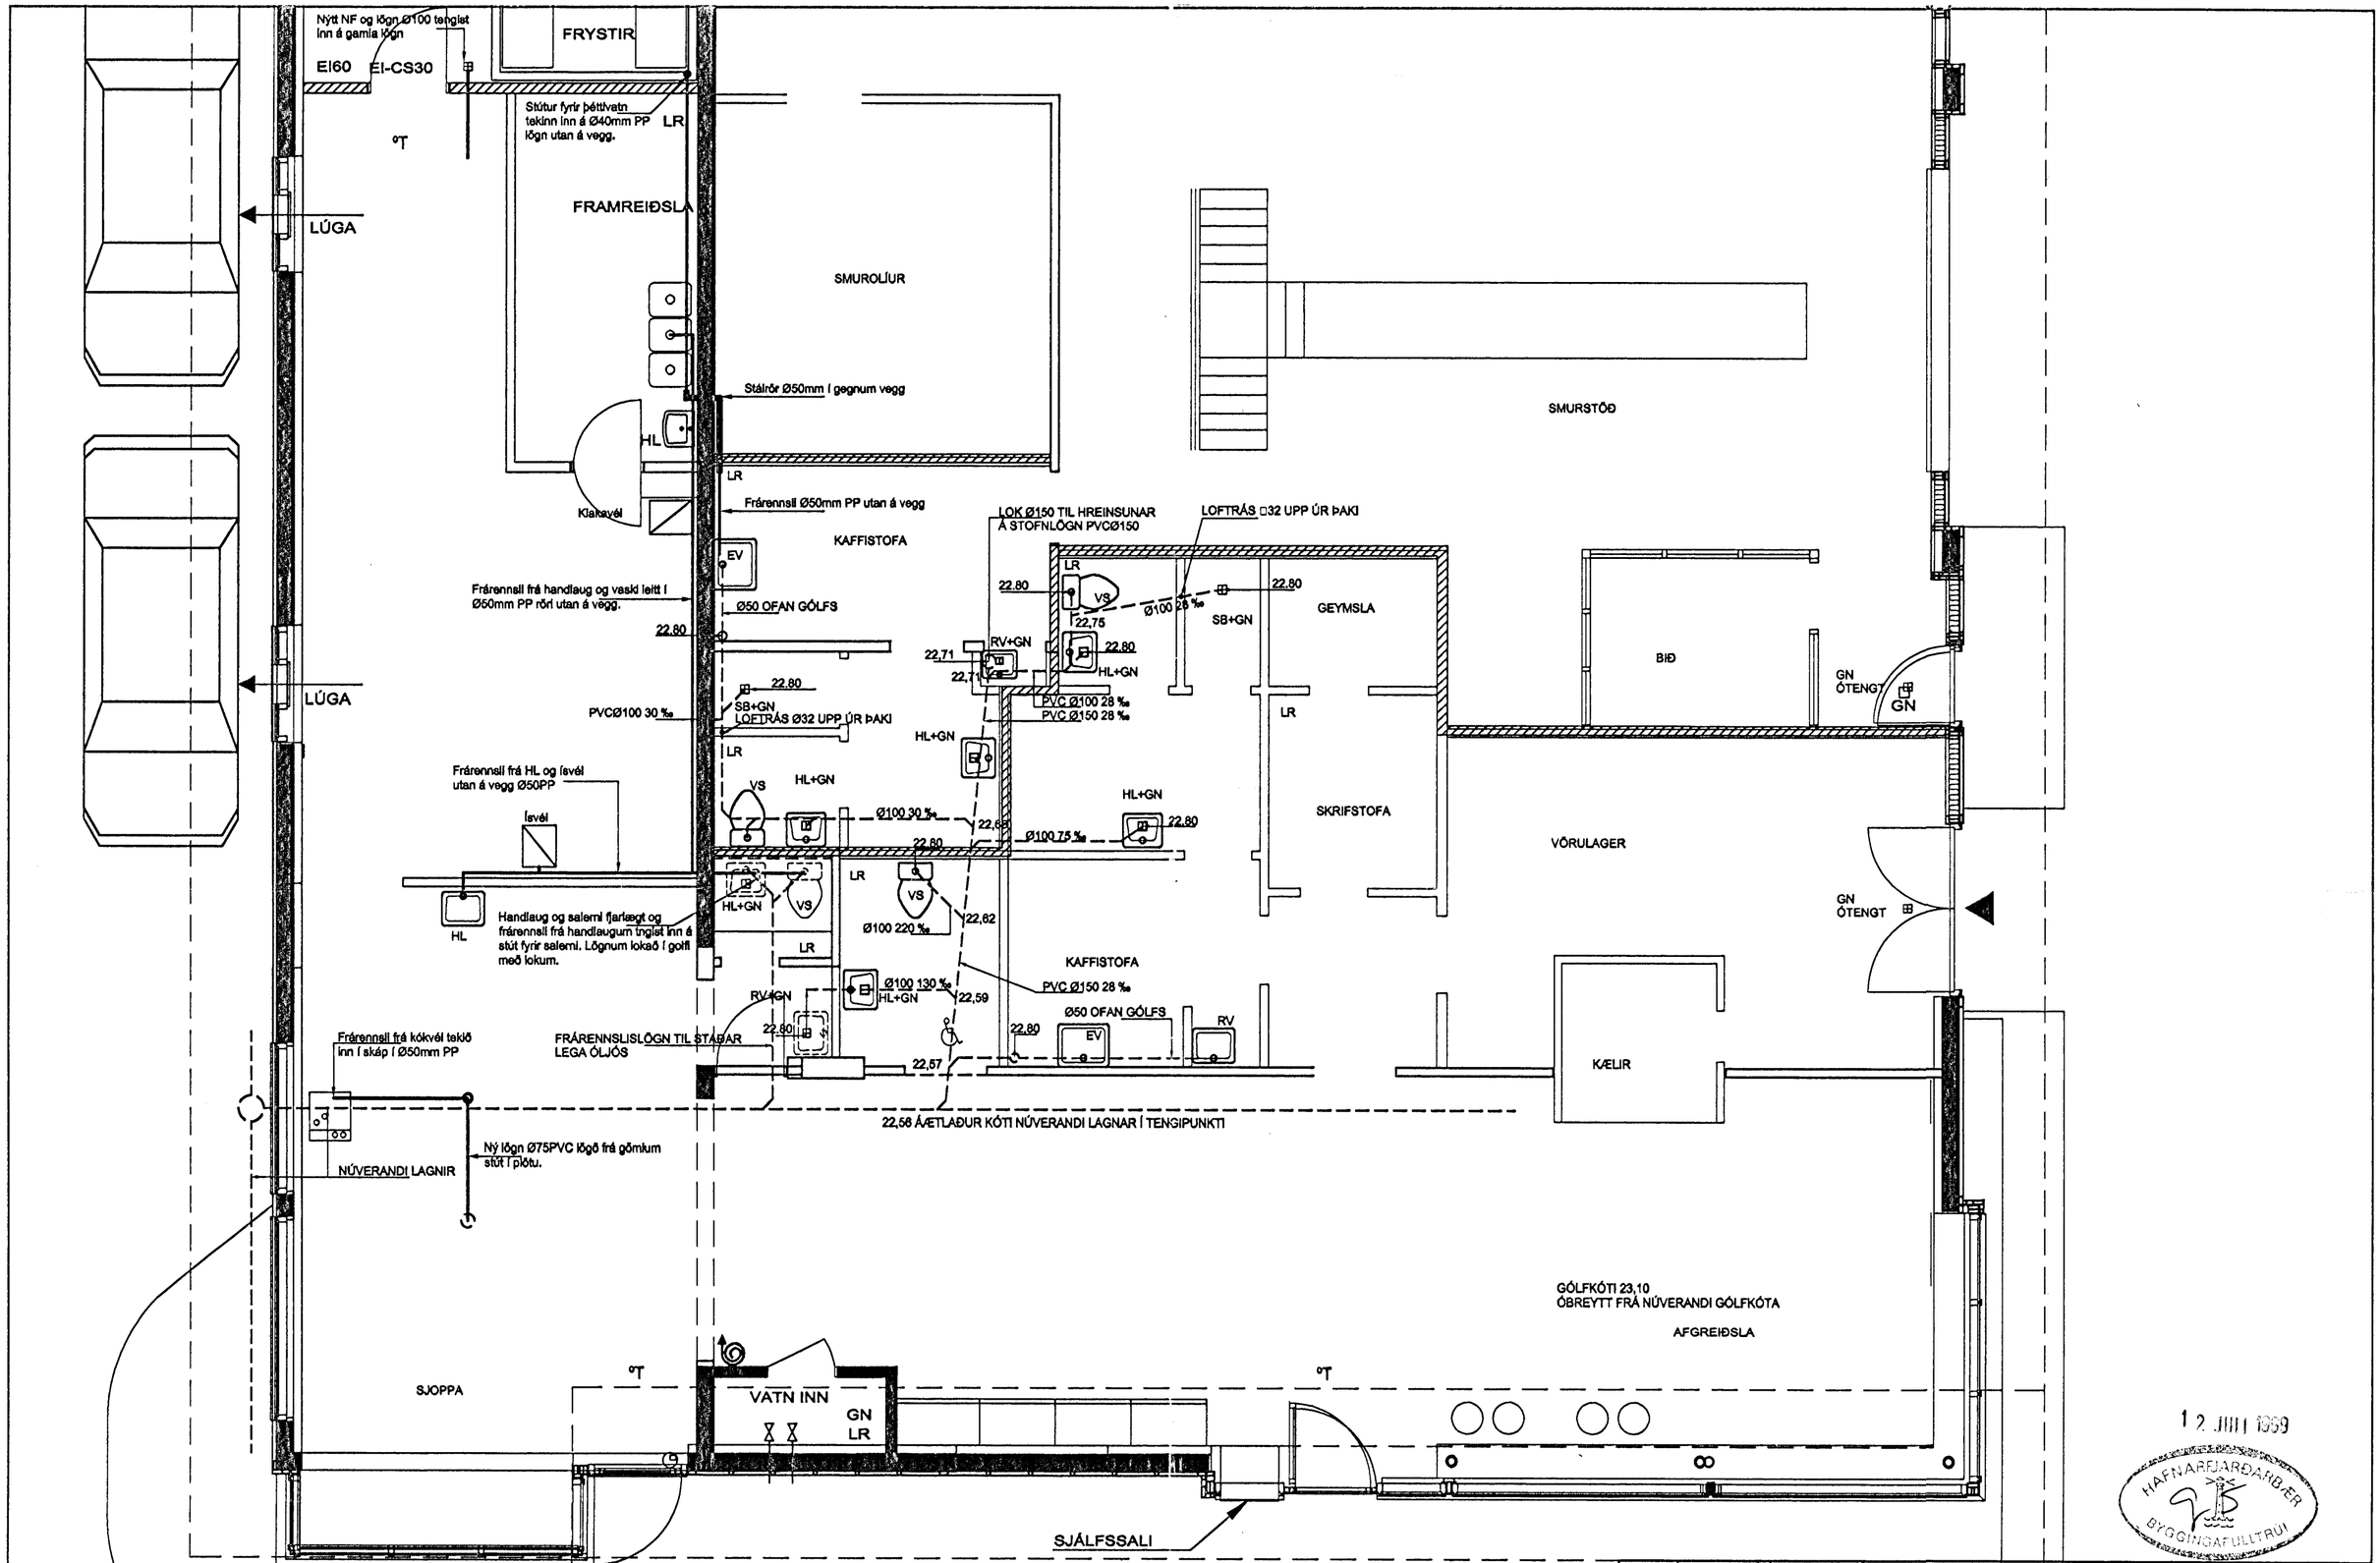

12 JÚLÍ 1999

HAFNARFJARÐARBÆR BYGGINGAFULLTRÚI

Nýjar frárennslislagnir 1999
Núverandi frárennsli

Unnið eftir teikningu frá Verkfræðistofu Stefáns Guðbergssonar gerðri 24.01.95 og uppfærð eftir framkvæmdir 02.11.95 og framkvæmdir vorið 1999.
Efni í frárennslislögnum sé Ø150 í stofnlögnum en PVC Ø100 í hliðarlögnum. Lagnir ofan gólfplötu séu úr PP Ø50 eða PP Ø40 í samræmi við teikningu.

B	Rauðteikning	23.6.99	HJ.S.
ÚTG.	BREYTING	DAGS.	NAFN

	DAGSETNING	NAFN
HANNAÐ	08.02.99	HJ.S.
TEIKNAÐ	08.02.99	HJ.S.
YFIRFARIÐ		
SAMÞ.	1907464539	

Línuhönnun hf.
verkfræðistofa
SÍMI 568 0180 FAX 568 0681

OLÍUFÉLAGIÐ H/F - HAFNARFIRÐI

BENSÍNSTÖÐ REYKJAVÍKURVEGI 54
ENDURBÆTUR OG BREYTINGAR 1999
FRÁRENNSLI INNANHÚSS

TEIKNINÚMER	MÆLIKVARÐI	
OHR-01	1:50	A2

OHR-01-FRA-B