



Snið A-A, 1:20

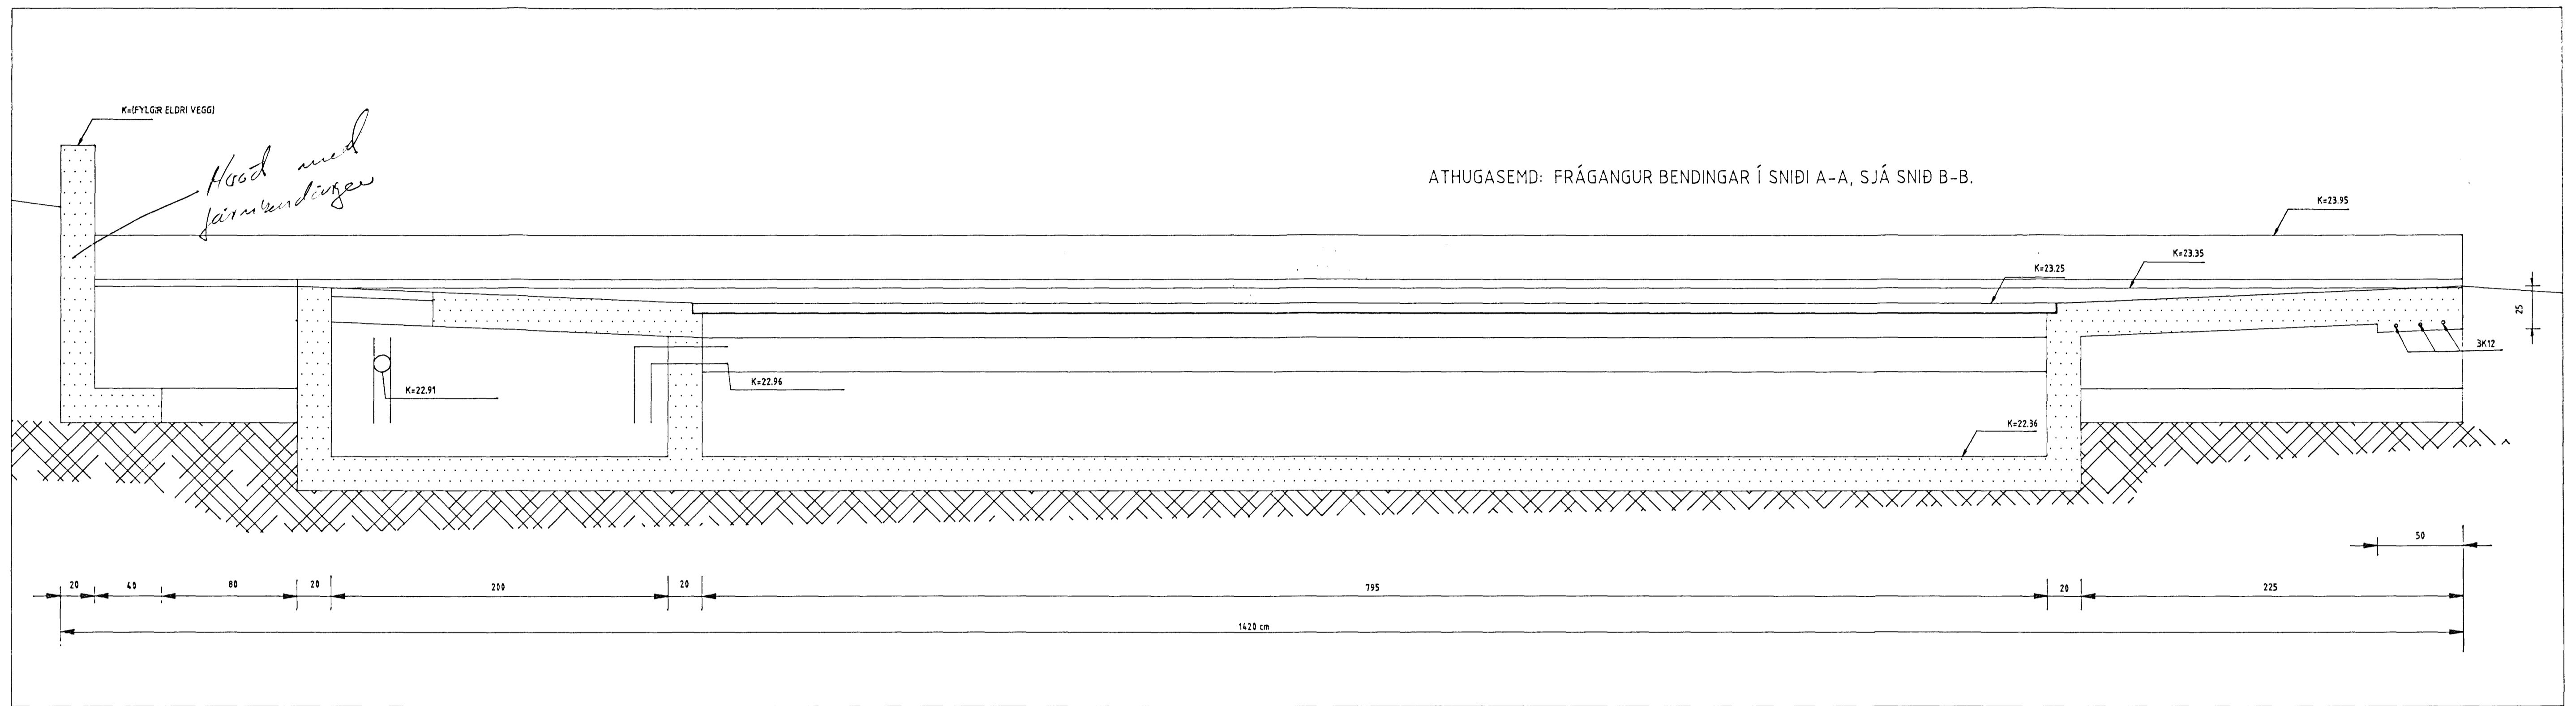

Snið B-B, 1:20

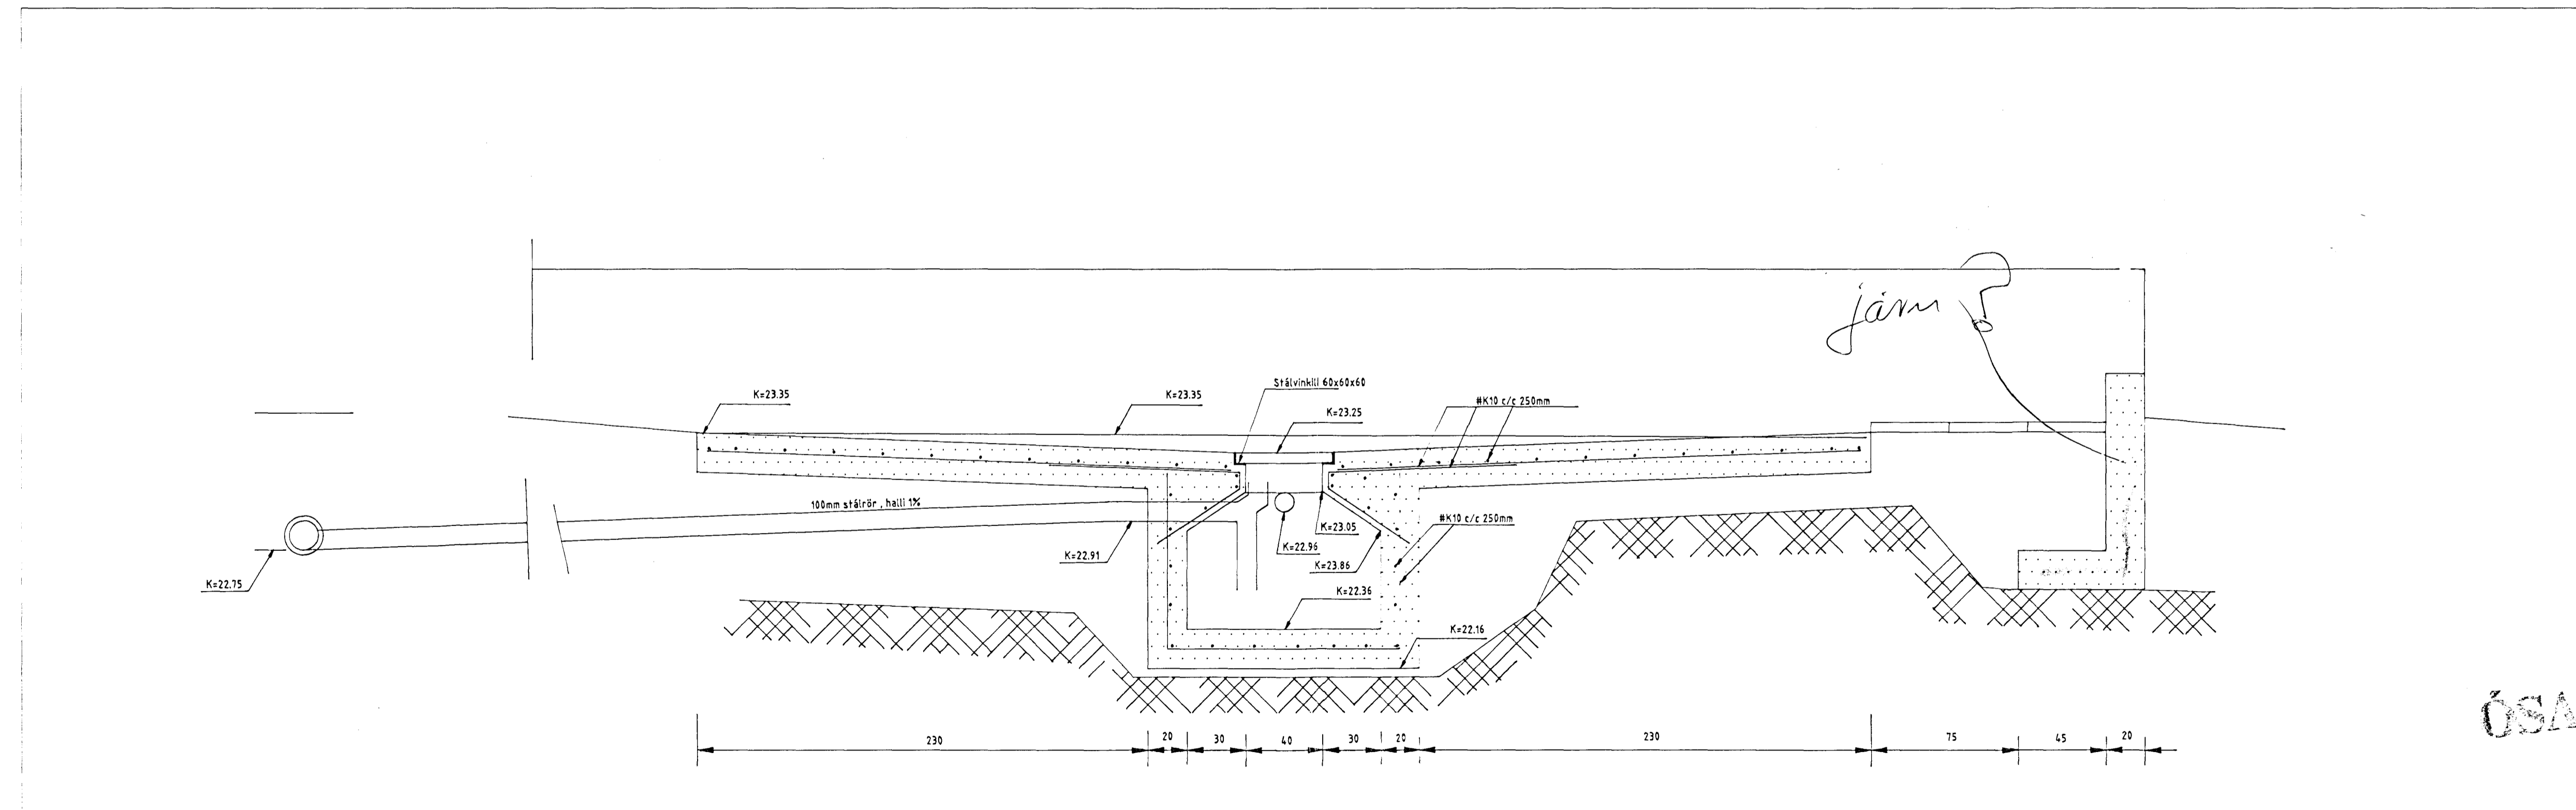

ÓSAMPTAK

12/3'96  
 HEILBRIGÐISEFTIRLIT  
 HAFNARFIJARDARSVEIÐIS  
 Heilbrigðisráðgjafi Sólvargi  
 Pósthólf 440 - 222 Hafnarfjörður  
 Sími 665 2600  
 f.b. heilbrigðisráðgjafi h.k.  
 Halli Stefánsson

TILVÍSANIR:  
 Skýringar ..... Sjá blað nr. 1

Br.	Daga	Breyting

REYKJAVÍKURVEGRU 54 - HAFNAFJÖRÐUR

ÖVOTTAPLAN:  
 LANGSNID A-A,  
 ÞVERSNIÐ B-B.


F0196