


REYKJAVÍKURVEGUR

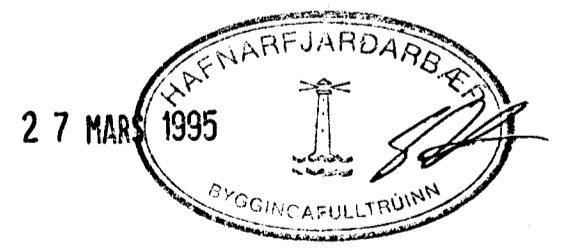

BREYTT 6-2-1994 STAÐSETNING GEYMAÐRÓAR			
VERKFRÆÐISTOFA STEFÁNS GUÐBERGSSONAR, SÍÐUMÚLA 33, S:681590			
OLÍUFÉLAGIÐ H/F-REYKJAVÍKURVEGI 54-HAFNARFI.			
ENDURBYGGING - BENSINSTÖÐVAR			
GRUNNMYND LÖÐAR - MÁLTEIKNING			
SKRÁ 2152MAL1	MÆLIKVARDI	1:200	VERKN. 95-215 TEIKN. 2
DAGS. 6-2-95	HANNAÐ TEIKNAD	<i>J.S.</i> <i>J.S.</i>	SAMP. <i>Stefán Guðbergsson</i>