

Hitalögn:  
 Pipur séu svartar stálpipur og eru innri þvermál þeirra gefin í mm á lagnamynd. Pipur skal setja saman með tengistykkjum með grunnnum gengjum. Þrýstiprófa skal lögnina með köldu vatni og 10 kp/cm<sup>2</sup> þrýstingi í 12 klst. Pipur innanhúss sem eru sýnilegar skulu lagðar í þartilgerðar festingar. Pipur skal einangra með 2cm glerullarhólkum.


Neysluvatn:  
 Lagnir fyrir heitt og kalt neysluvatn séu zinkhúðaðar stálpipur og eru innriþvermál þeirra gefin á lagnamynd. Frágangur pípa sé hinn sami og lýst er að ofan. Þrýstiprófa skal lögnina með köldu vatni og 12 kp/cm<sup>2</sup> þrýstingi í 12 klst.

**OFNASKRÁ**

NR.	GERD	kcal/h	WÖTT	TENGI
101	C22-400-2590	1957	2275	AD10
102	C22-400-2590	1957	2275	AD10
104	CLINMASTER ZL006	15179	17650	

OFNAR SÉU MED FJVUR LOKA STILLI-T OG LOFTSKRÚFU  
 GERT ER RÁÐ FYRIR OFNUM FRÁ OFNASMIDJU SUDURNESJA

————— OFN FRAMRÁS  
 - - - - - OFN BAKRÁS  
 - - - - - NEYSLA HEITT  
 - - - - - NEYSLA KALT

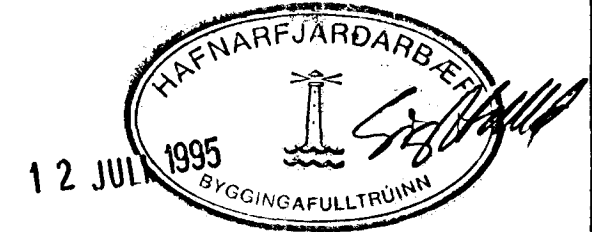

RAUNTEIKNING 30-08-95  
 BREYTT 28-03-1995 SATADSETNING HANDLAUGA OG ELDHÚSSVASKS-LAGNALEIDIR

VERKFRÆDISTOFA STEFÁNS GUÐBERGSSONAR, SÍÐUMÚLA 33, S:681590

**OLÍUFÉLAGIÐ H/F-REYKJAVÍKURVEGI 54-HAFNARFI.**  
**ENDURBYGGING - BENSINSTÖÐVAR-STÁLSKYGGNI**  
**HITALÖGN - VATNSLÖGN - RÚMMYND**

SKRÁ 21510VAT MÆLIKVARDI TEIKNING EKKI VERKN. 95-216 TEIKN. 11  
 DAGS. 03-03-95 HANNAÐ *Þ.S.* TEIKNAD *Þ.S.* SAMP. *Þ.S.*