

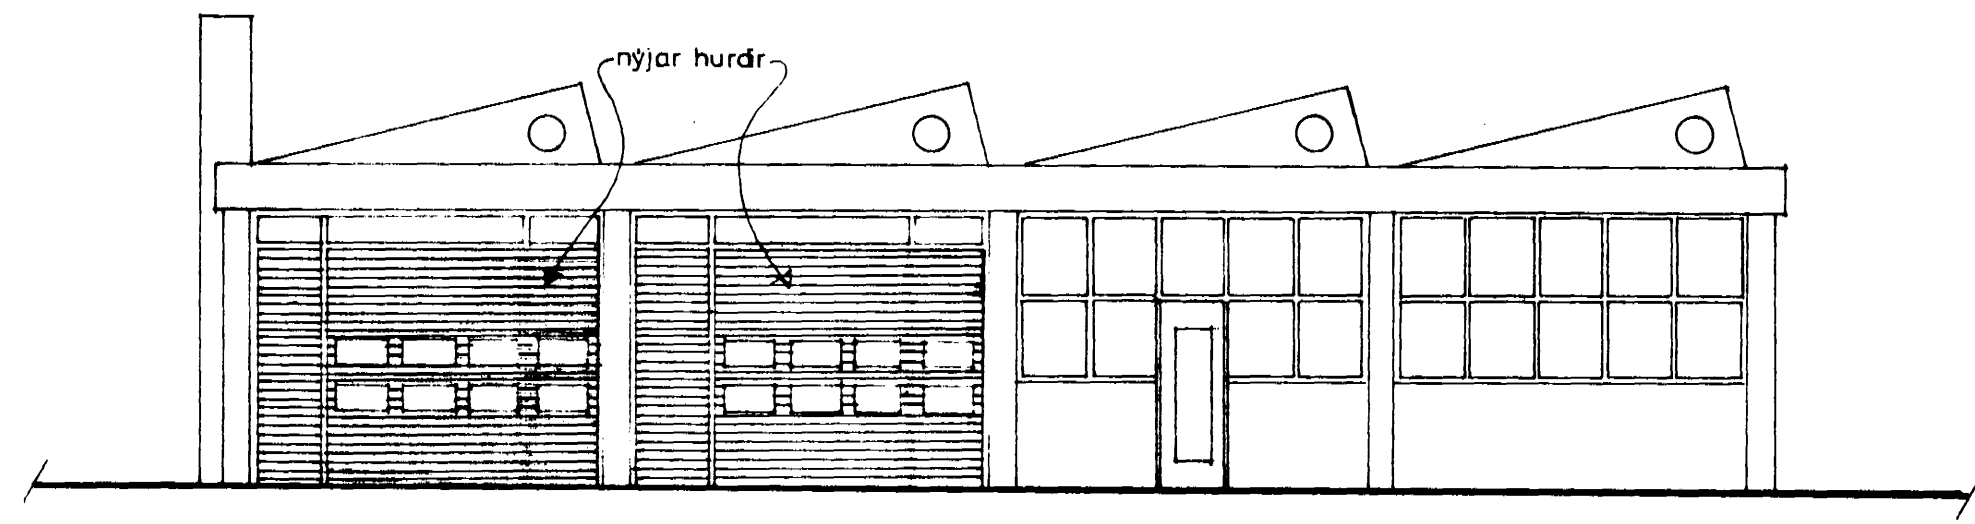


Samþykkt á fundi byggingarnefndar þ. 5.16. 1986.  
 BYGGINGAFULLTRUINN  
 Í HAFNARFIRDI  
*Ólafur*



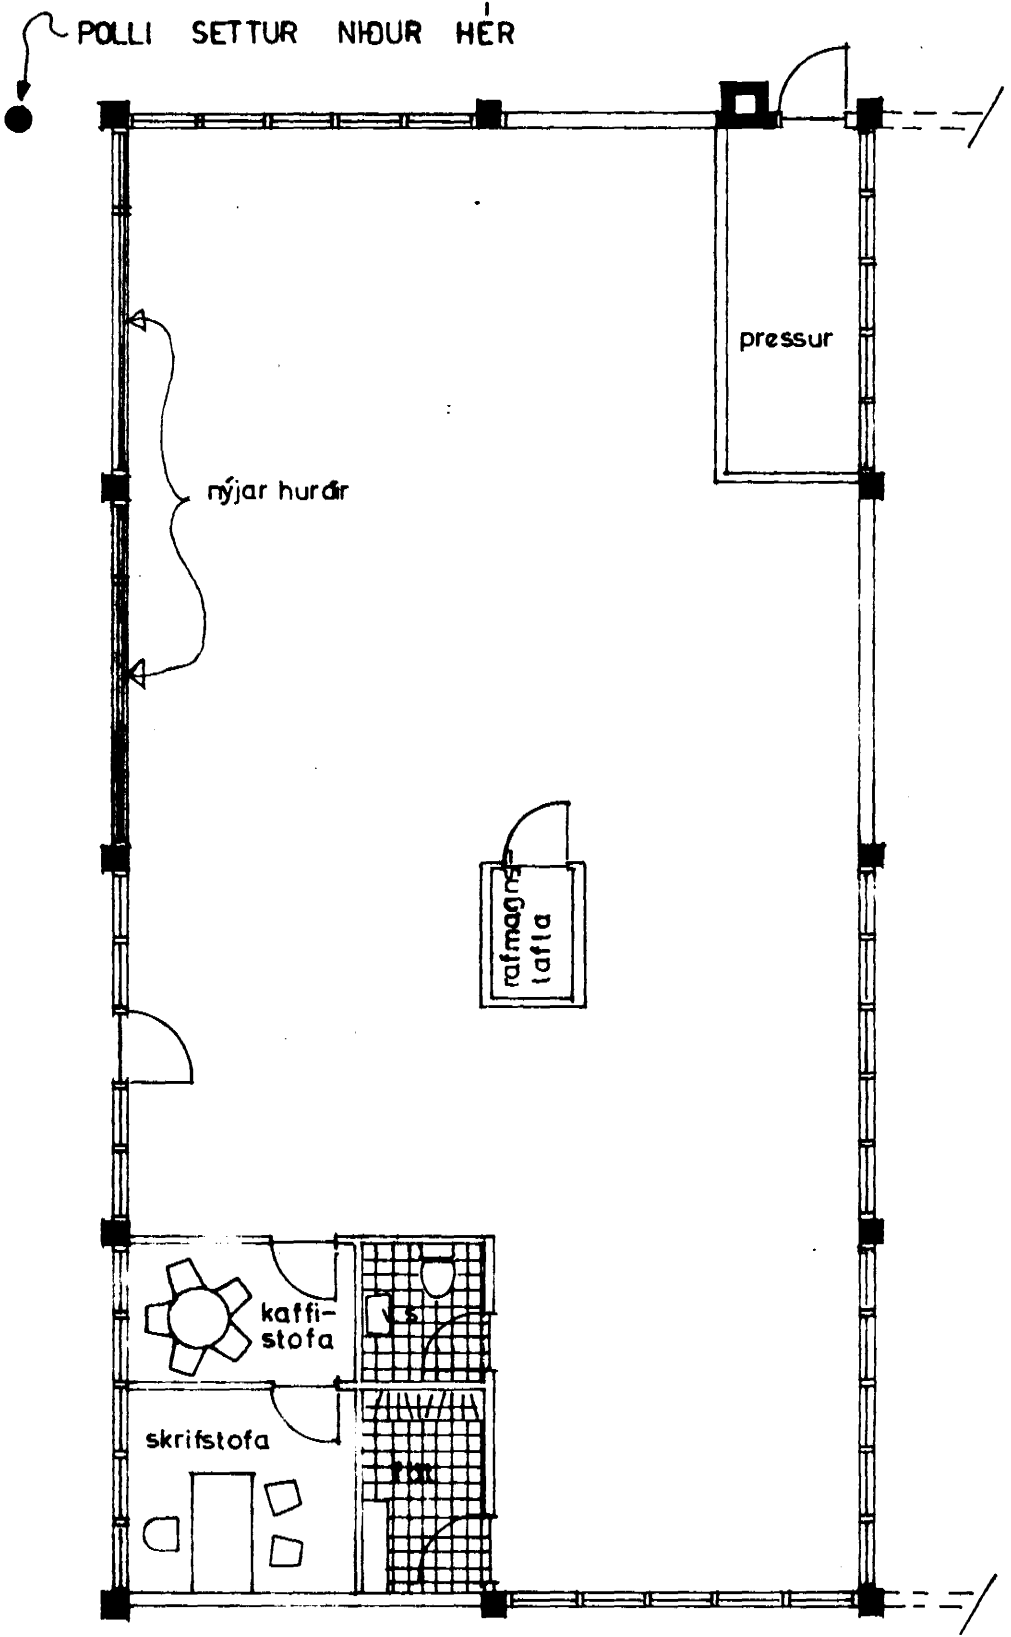


VESTURHLIÐ

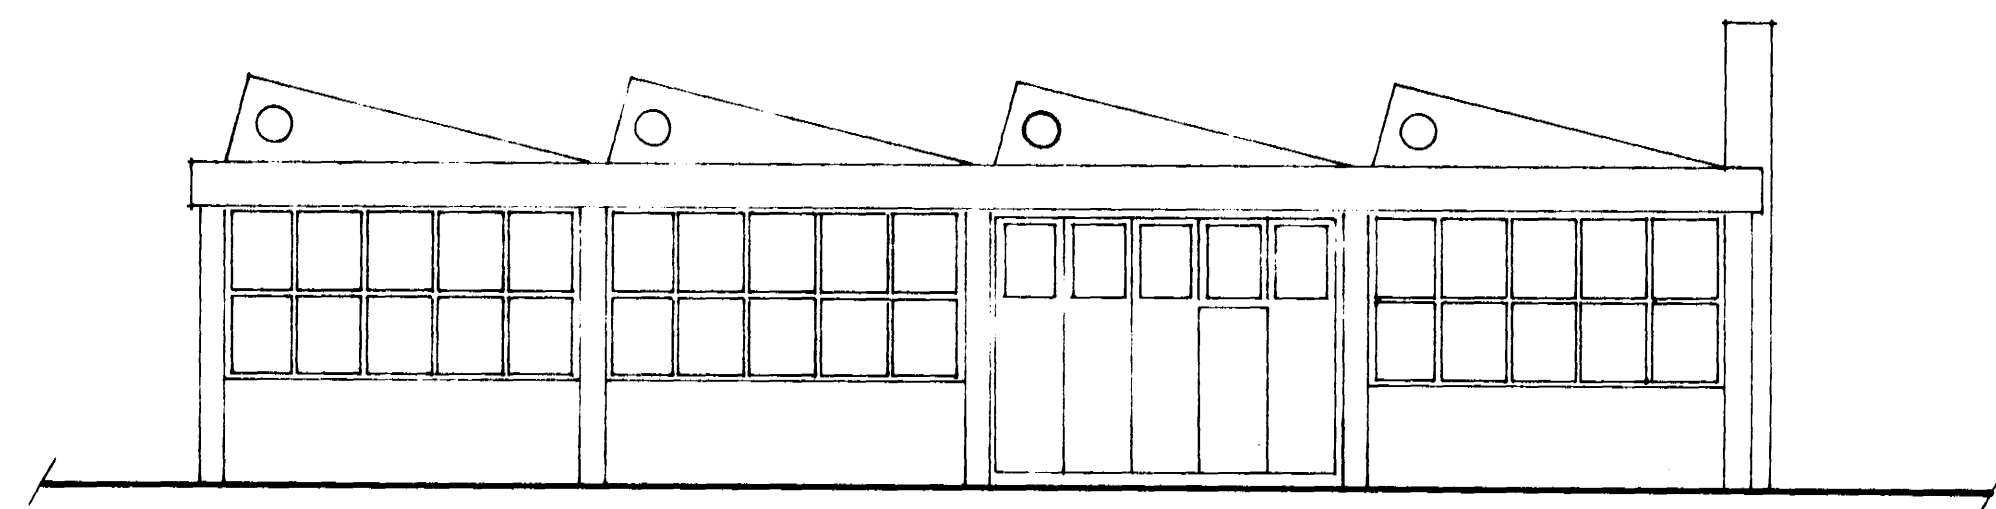

AUSTURHLIÐ

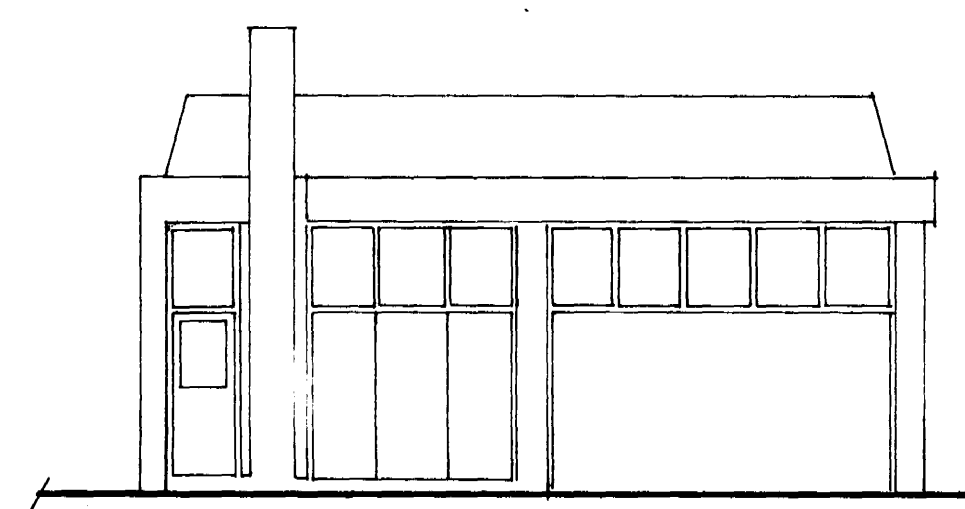


NORÐURHLIÐ

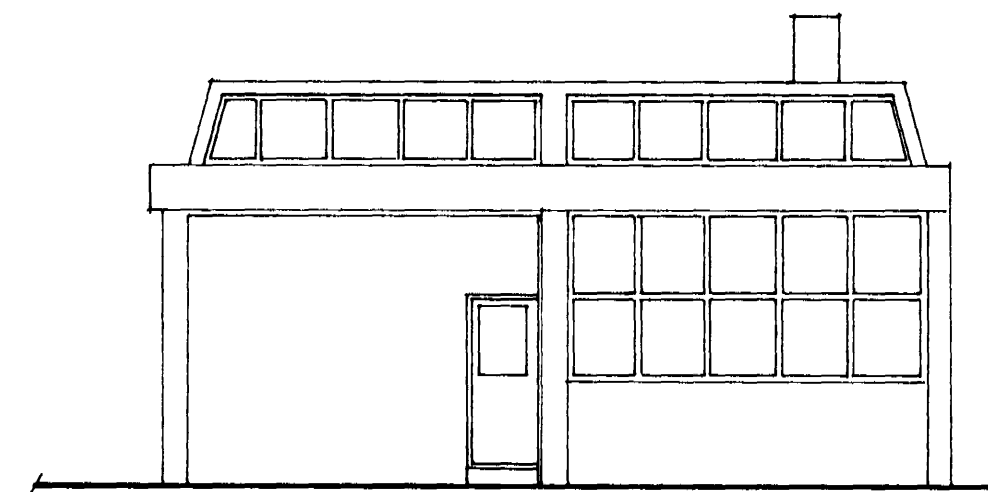

SUÐURHLIÐ

GRUNNMYND 1:100

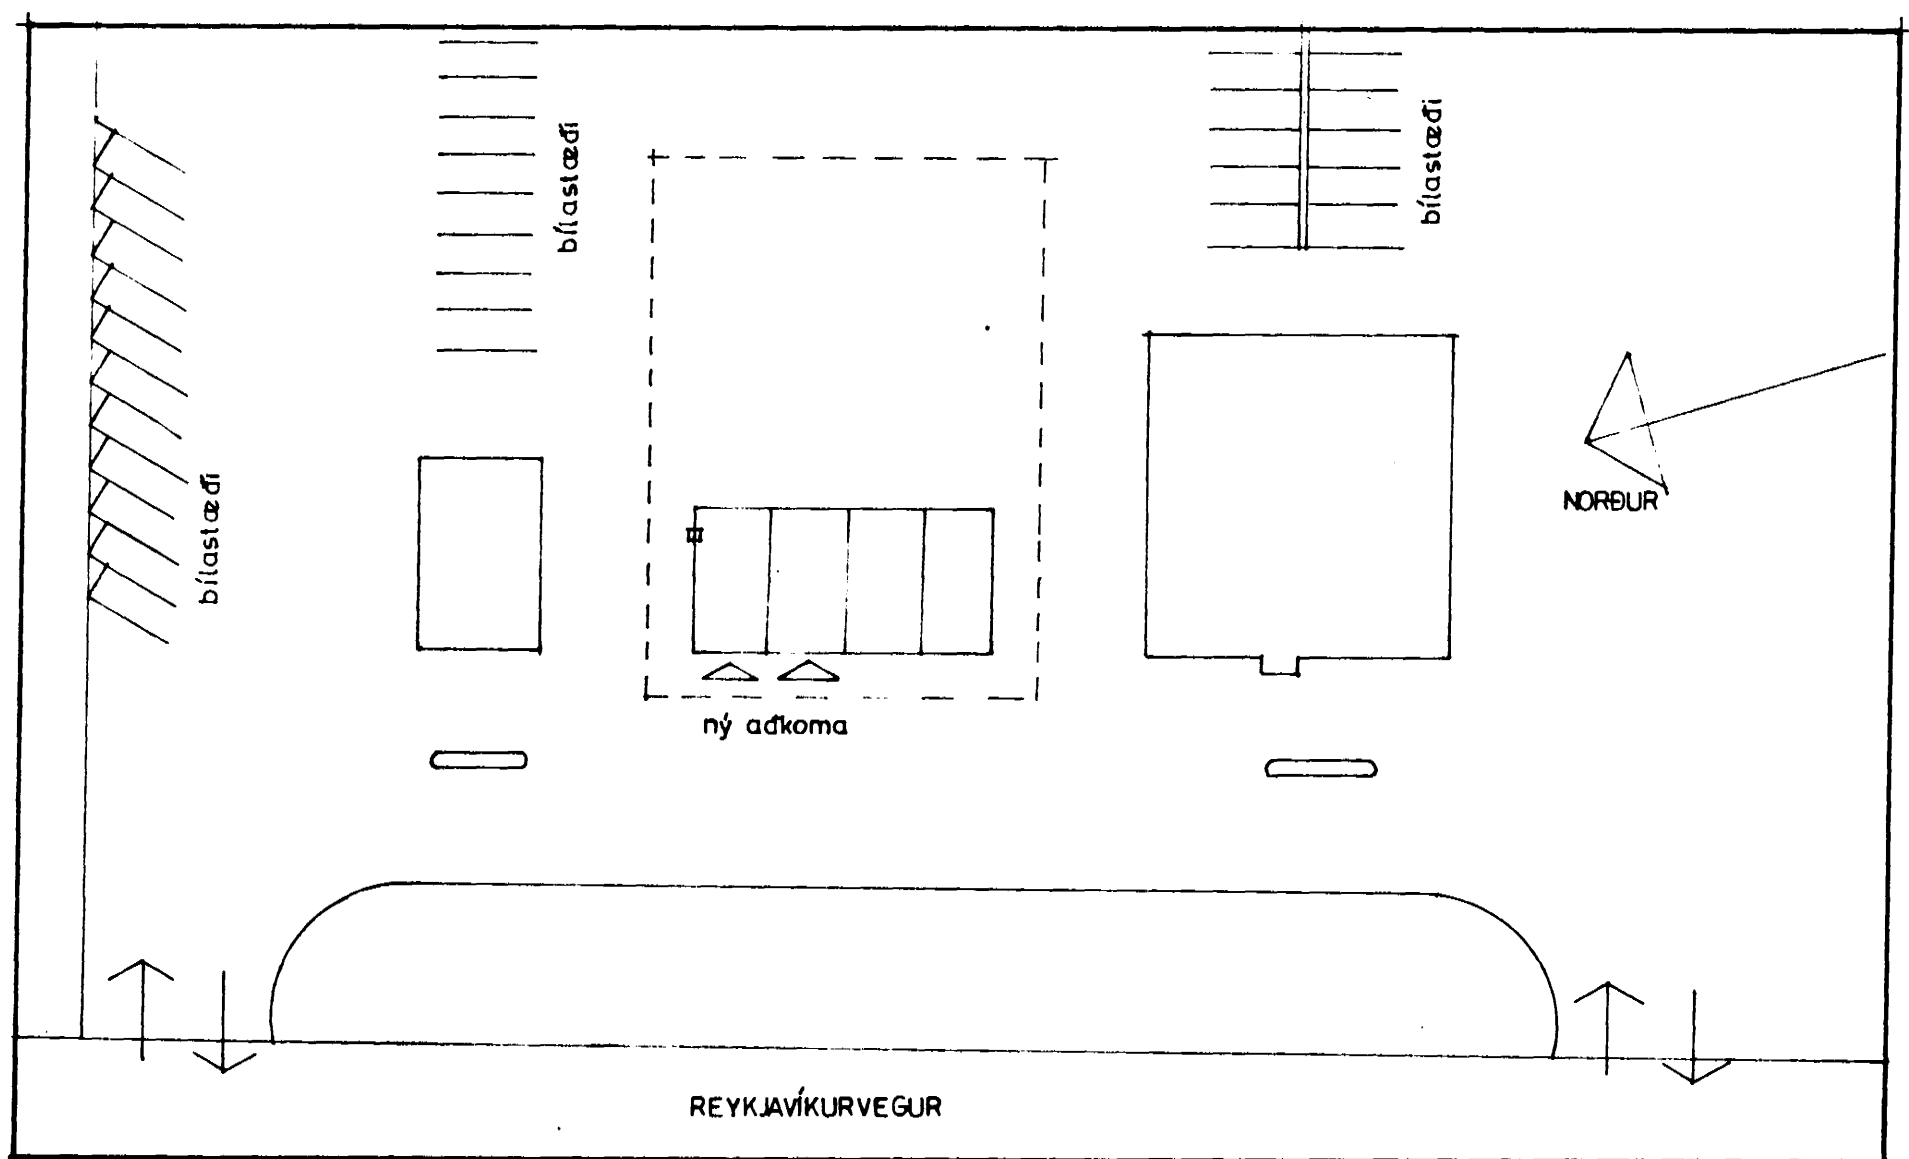

AFSTÖÐUMYND 1:500

Rb/Sfb				NÚMÉR
KVARÐI	1:100	BREYTT		8612
DAGS	MÁI 86			
TEIKNAD	GG	HANNAD		

**REYKJAVÍKURVEGUR 56, H.**  
 BYGGINGARNEFNDARTEIKNING

**Halldór Gíslason arkitekt FAI**  
**Vinnustofa Garðastræti 17**  
**101 Reykjavík Sími 1 70 10**