


[Signature]

Áskilið að ekki verði sérstæð starfsemi í verkstæðisrými nær húsi nr. 54.
Bygginganefnd leggur áherslu á að áður samþ. hindranir skv. teikn. verði settar upp.
Áskilið er samþykki Brunamálastofnunar ríkisins.
Úttekt slökkviliðsstjóra skal fara fram á umræddum vegg sbr. gr. 4.11. í byggingareglugerð.

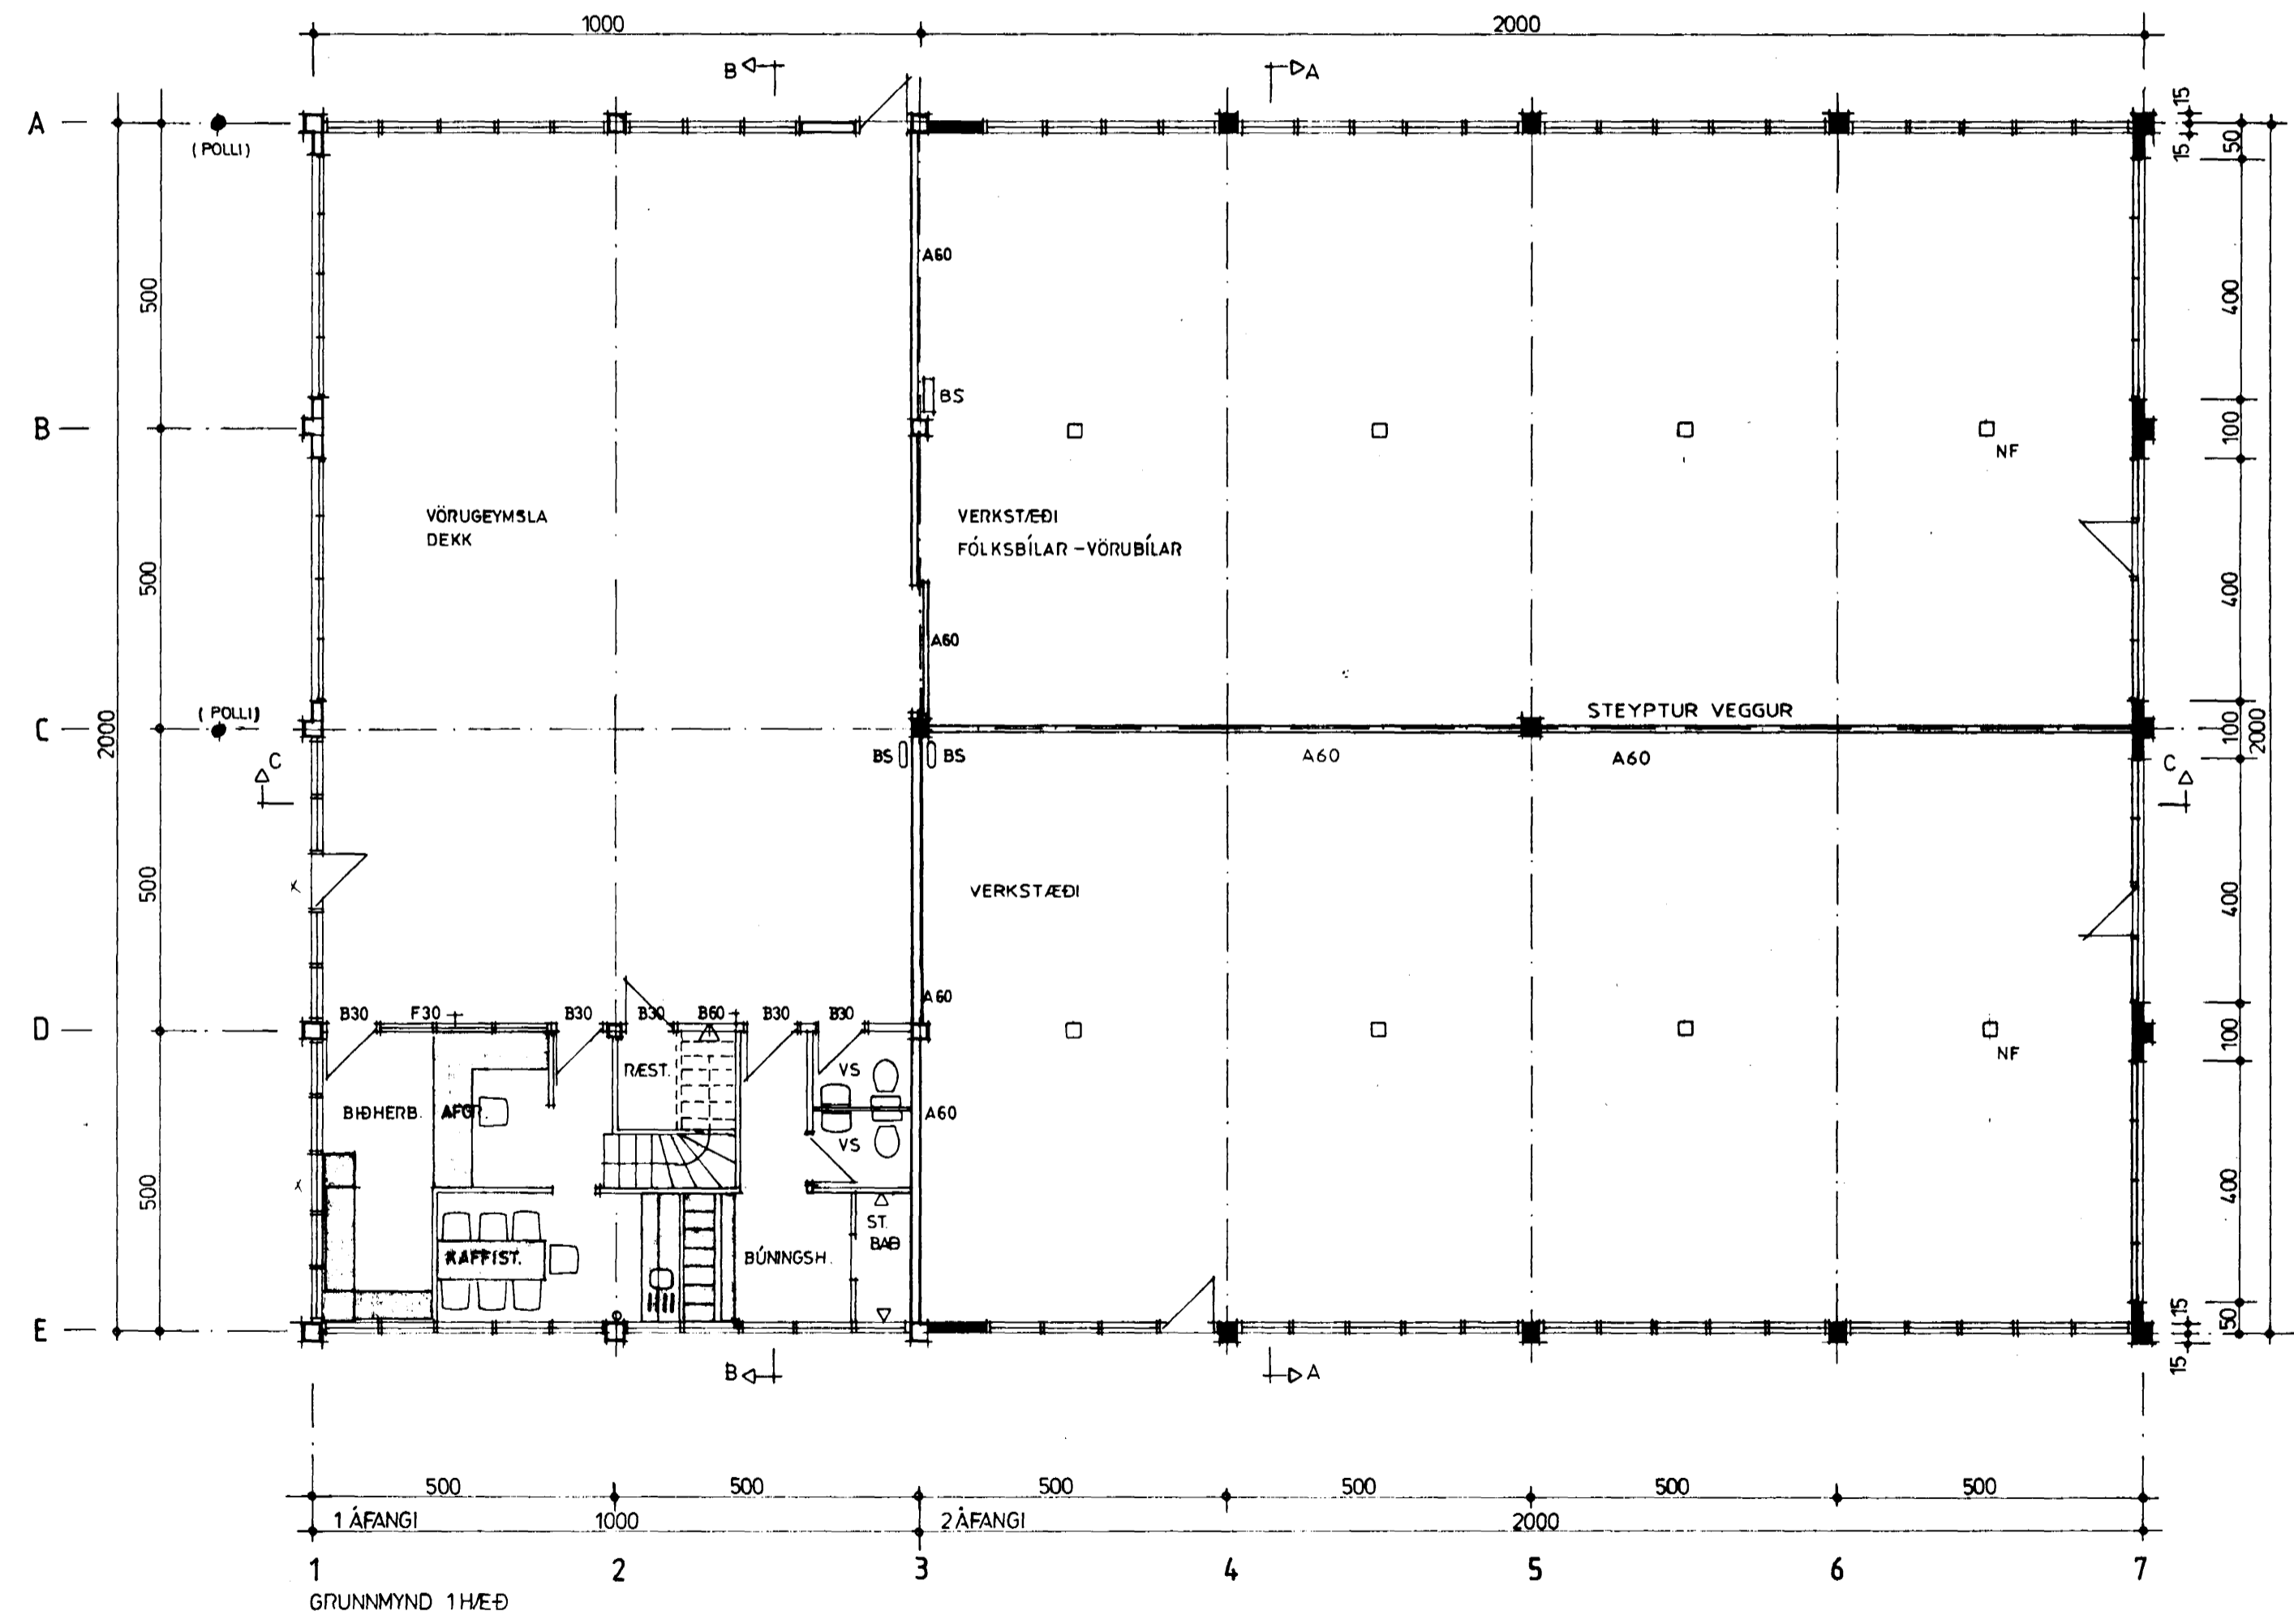

1 HÆÐ
STÆKKUN A,E - 3,7
FLATARMÁL 400M²

2 HÆÐ
MILLILOFT E,D - 1,3
FLATARMÁL 50M²

RÚMMÁL A,E - 3,7 2080M³

RÚMMÁL A-E - 1,3
VIÐBÓT 116M³

BREYTT 12.10.1989

BRETT: SETTUR MILLIVEGGUR 18.6.90 NK



**NÝJA
TEIKNISTOFAN HF**
SUÐURLANDSBRAUT 32
108 REYKJAVÍK
SÍMI 91-688899

REYKJAVÍKURVEGUR 56. HAFNARFIRÐI
GUMMÍVIÐGERÐARVERKSTÆÐI, STÆKKUN
GRUNNMYND 1 HÆÐ

VERK 920301 NR 2005
MÁL 1:100 DAGS 30.9.1989
TEIKNAD *[Signature]*