
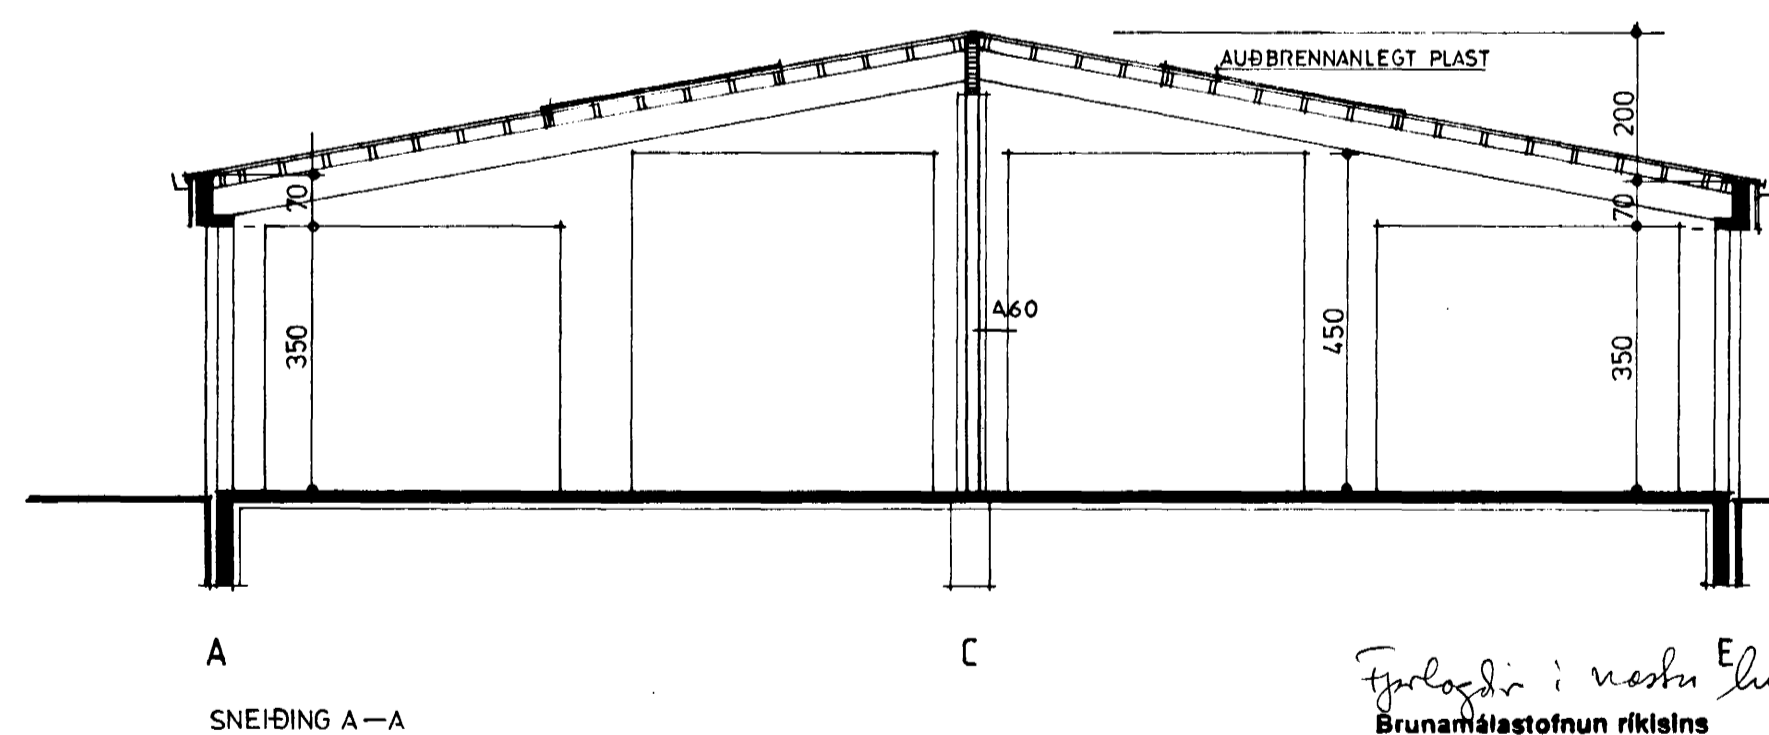
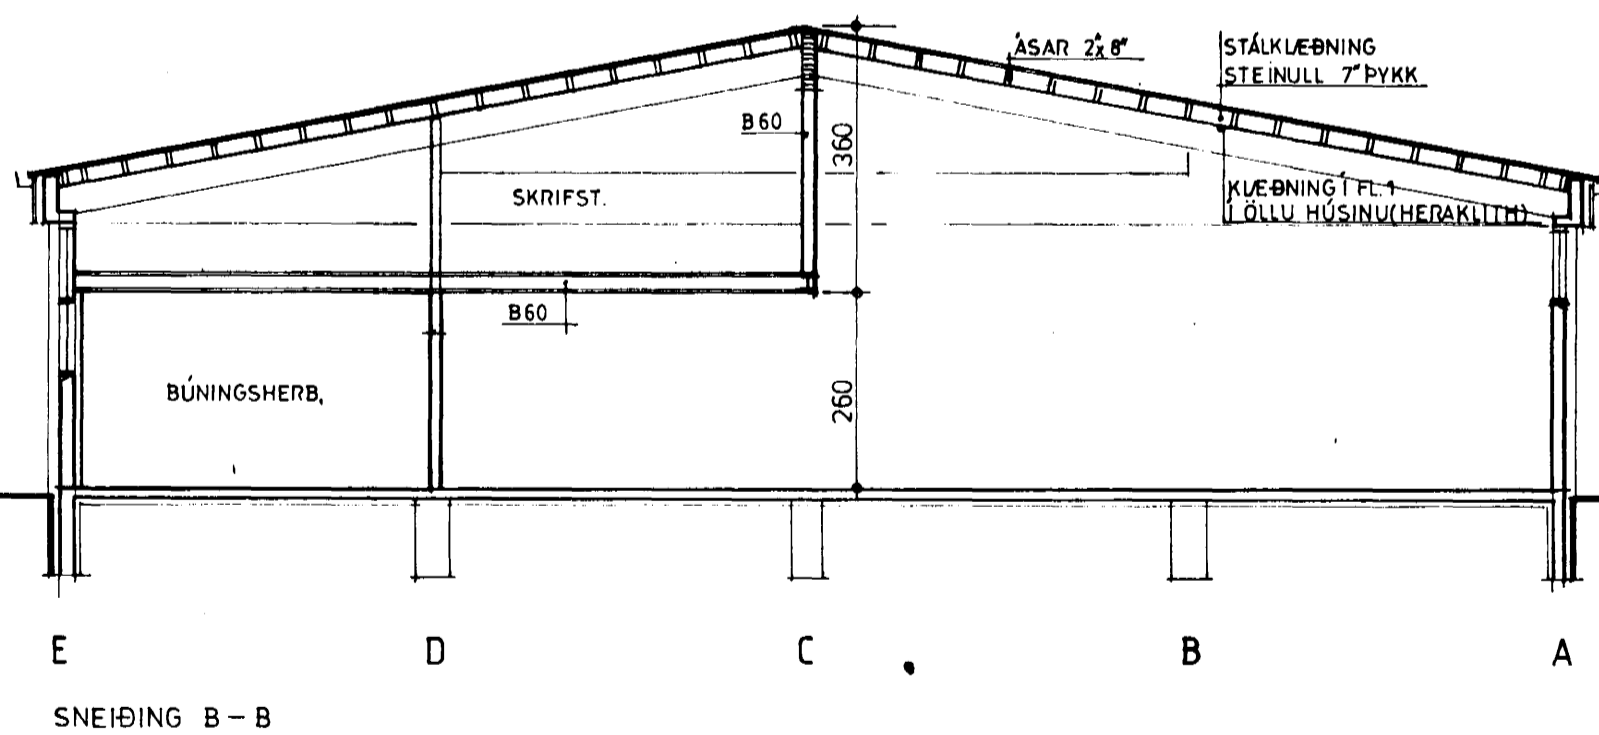


Samþykkt á fundi bygginga-
nefndar þ. 28. 6. 1990

BYGGINGAFULLTRÚINN
HAFNARFIRÐI

ÁSKILIÐ: STA. BRAUT NR. 2005

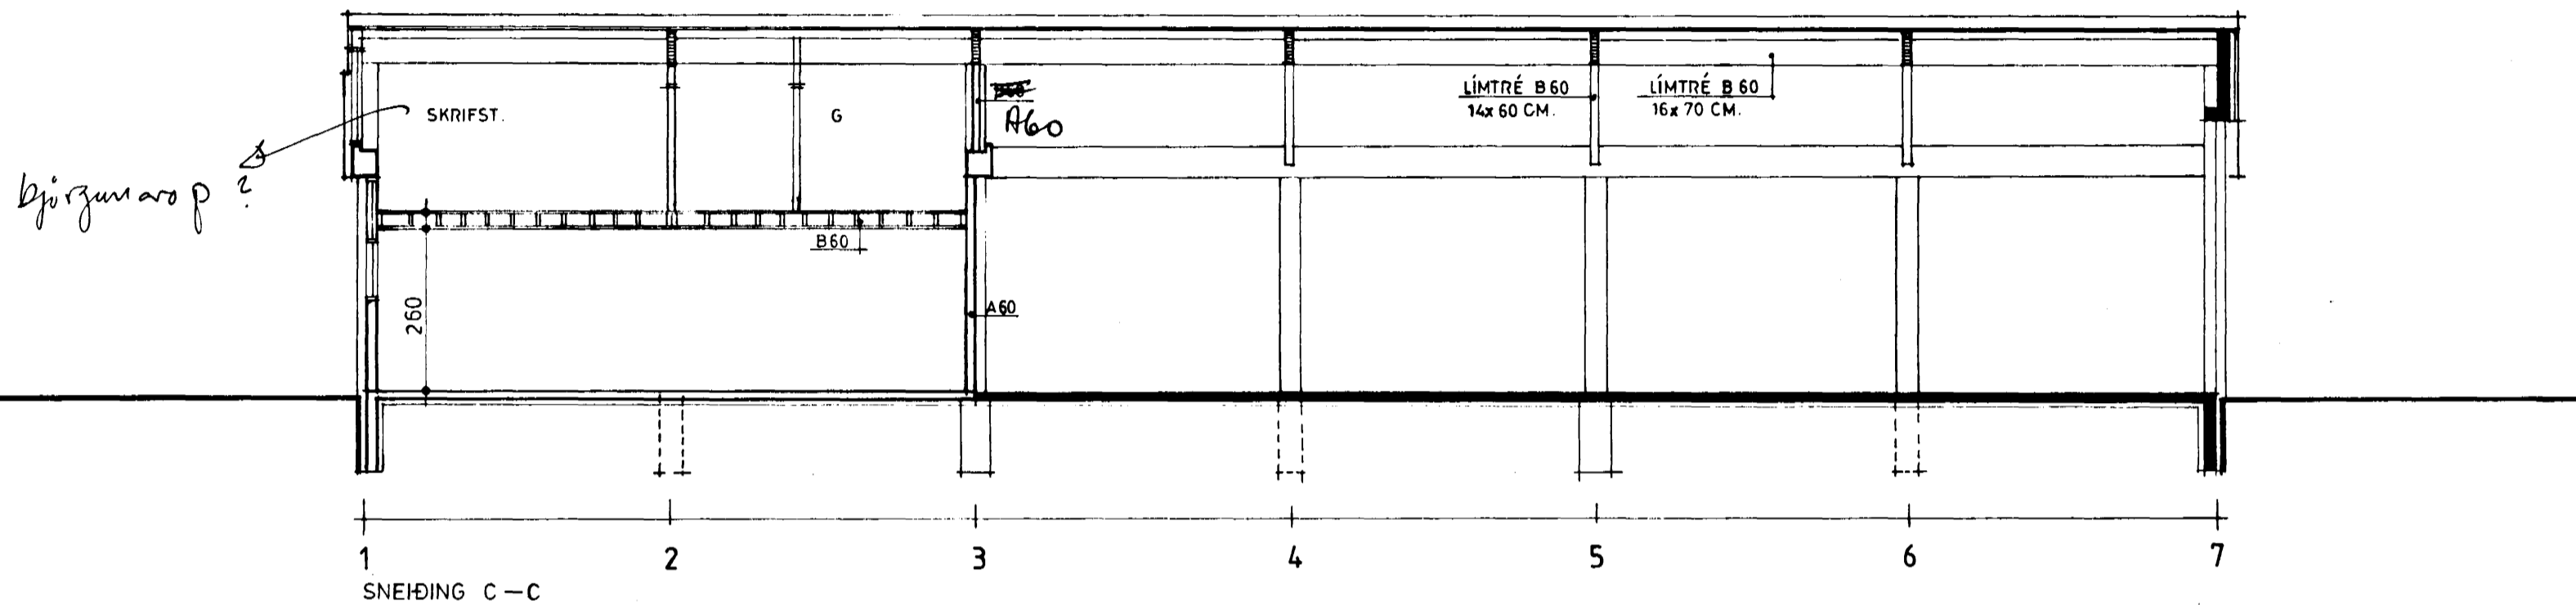

Fyrirgjafi i vasku E-luis?
Brunamálastofnun ríkisins
SAMÞYKKT

13 AUG 1990

Skr. bréf
Theodór Arnason
Theodór Arnason

NÝJA TEIKNISTOFAN HF
SUÐURLANDSBRAUT 32
108 REYKJAVÍK
SÍMI 91-688899

REYKJAVÍKURVEGUR 56, HAFNARFIRÐI
GUMMÍVIÐGERÐARVERKSTÆÐI, STÆKKUN
SNEIÐINGAR
VERK 920301 NR 2007
MÁL 1:100 DAGS 30.9.1989
TEIKNAD *Byggingarfræðingur*

BREYTT: SNIDI AA2MILLVEGG 18.6.90 KK