

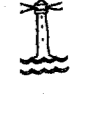



Byggingarfulltrúi
samþykkir erindið.
02 FEB. 2004
 Bent skal á að samþykkt þessi verður ekki virk, fyrr en eftir þinglýsingu eignaskiptayfirlýsingarinnar og skráningu hennar hjá Fasteignamatari ríkisins.
 Byggingarfulltrúinn í Hafnarfirði
 F.h. Kristján Þórarinnsson


Samþykkt þann
02 FEB. 2004
 Byggingarfulltrúinn í Hafnarfirði
 F.h. Kristján Þórarinnsson
RP

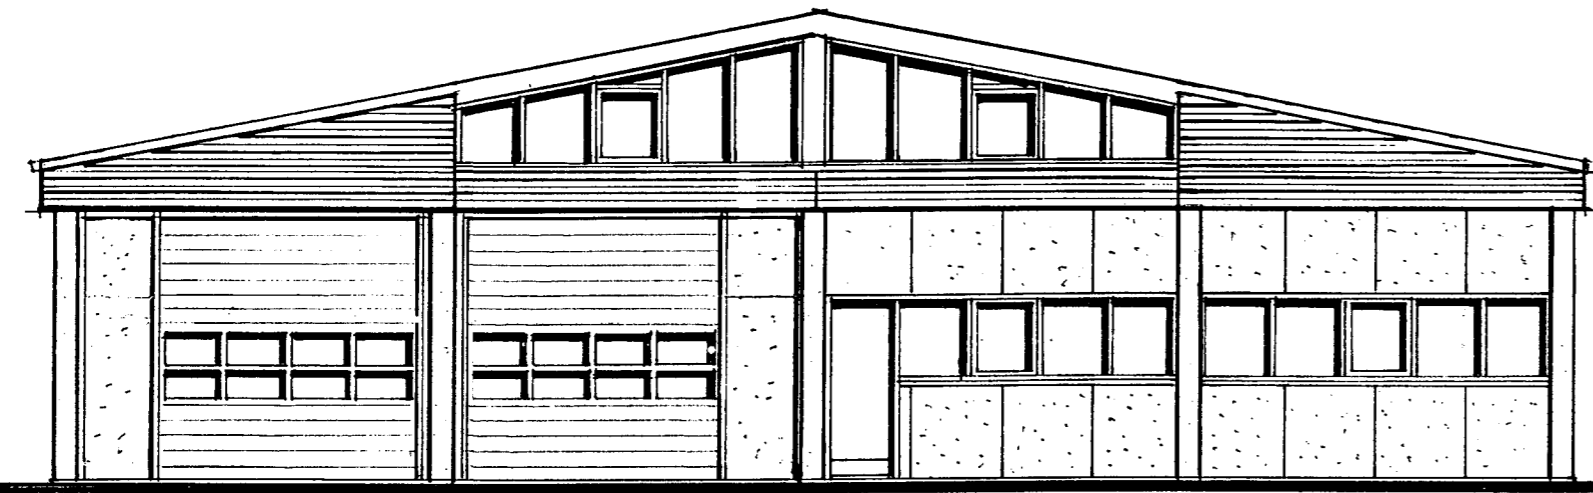


VESTURHLIÐ

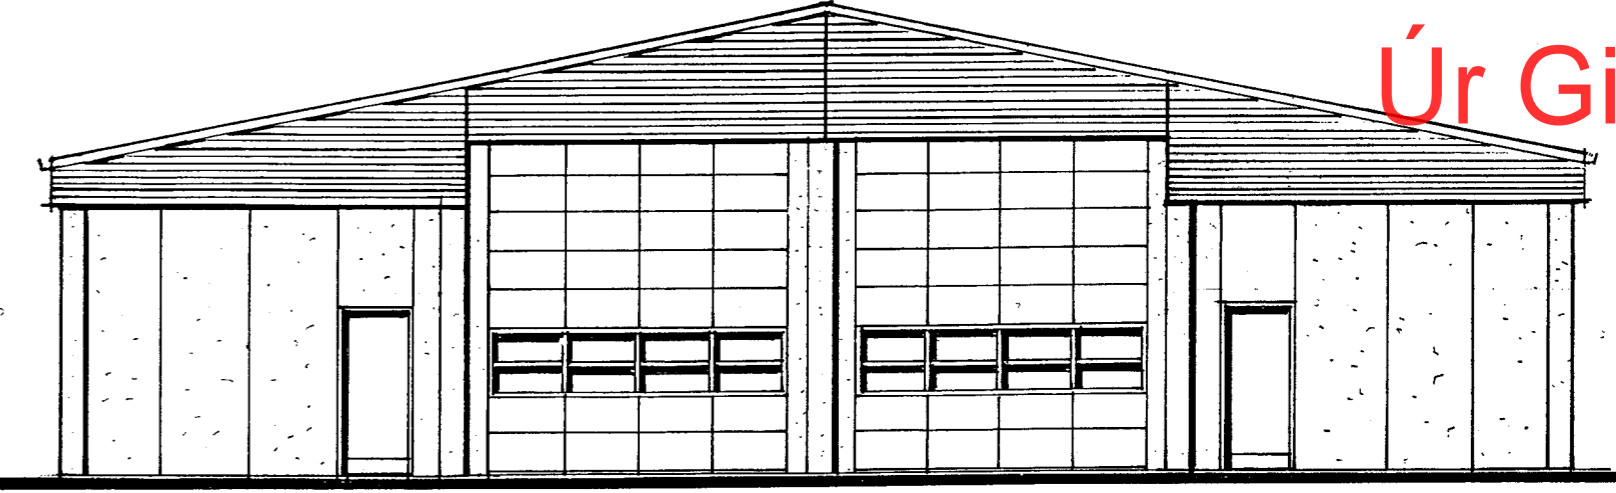


AUSTURHLIÐ

Úr Gildi

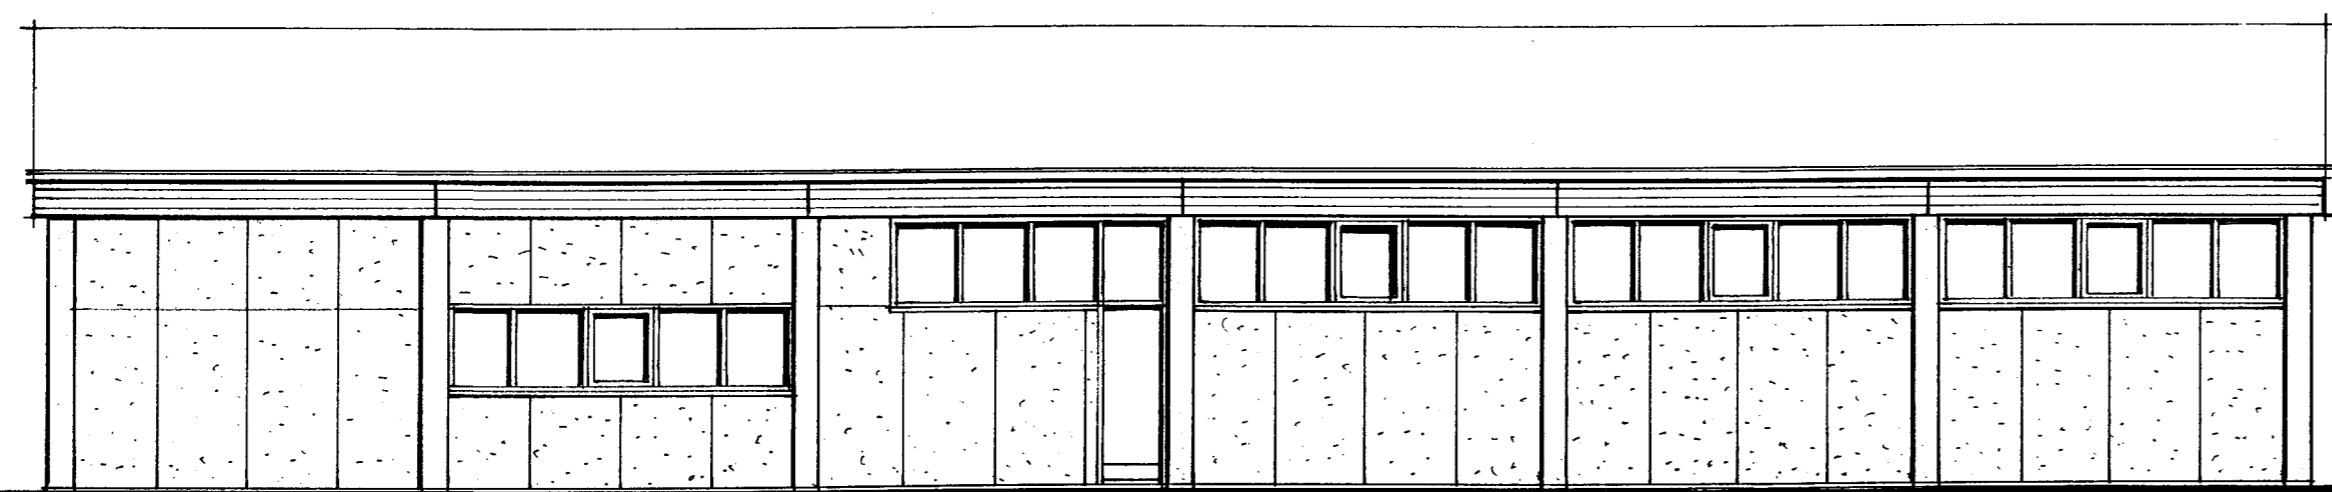

SÚÐURHLIÐ

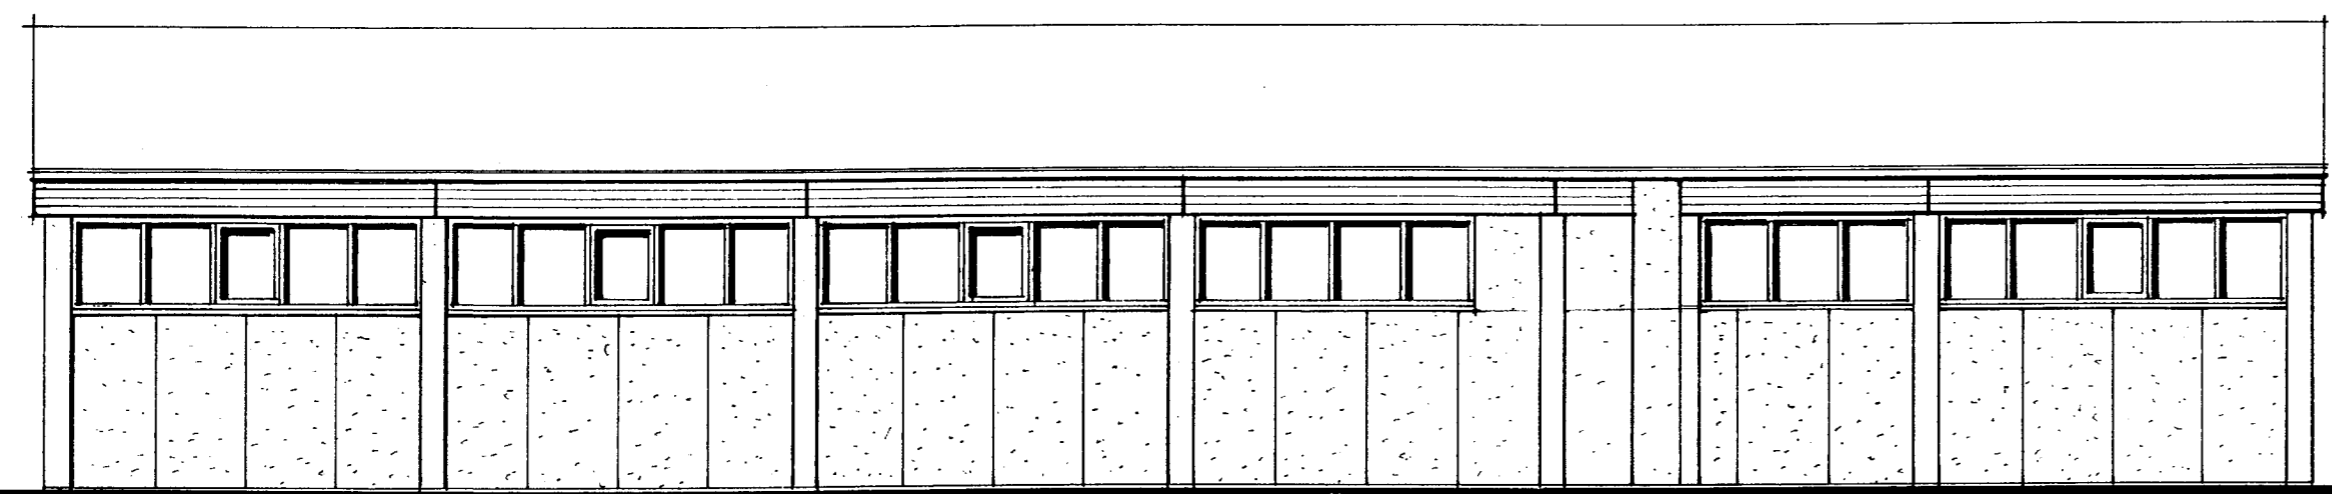

NORÐURHLIÐ

REYNDARTEIKNING 29.12.2003
Bjarni S. Konráðsson
 BJARNI S KONRÁÐSSON 190534-4489
 BREYTT 25.2.1991


NÝJA
TEIKNISTOFAN HF
 SÍÐUMÚLA 20
 108 REYKJAVÍK
 SÍMI 91-68 88 99 FAX 68 08 68

REYKJAVÍKURVEGUR 56, HAFNARFIRÐI
 GUMMÍVÍÐGERÐARVERKSTÆÐI
 ÚTLIT
 VERK 920301 NR 2008
 MÁL 1:100 DAGS 30.9.1989
 TEIKNAD